


土地利用竣功図

縮尺, 1:300

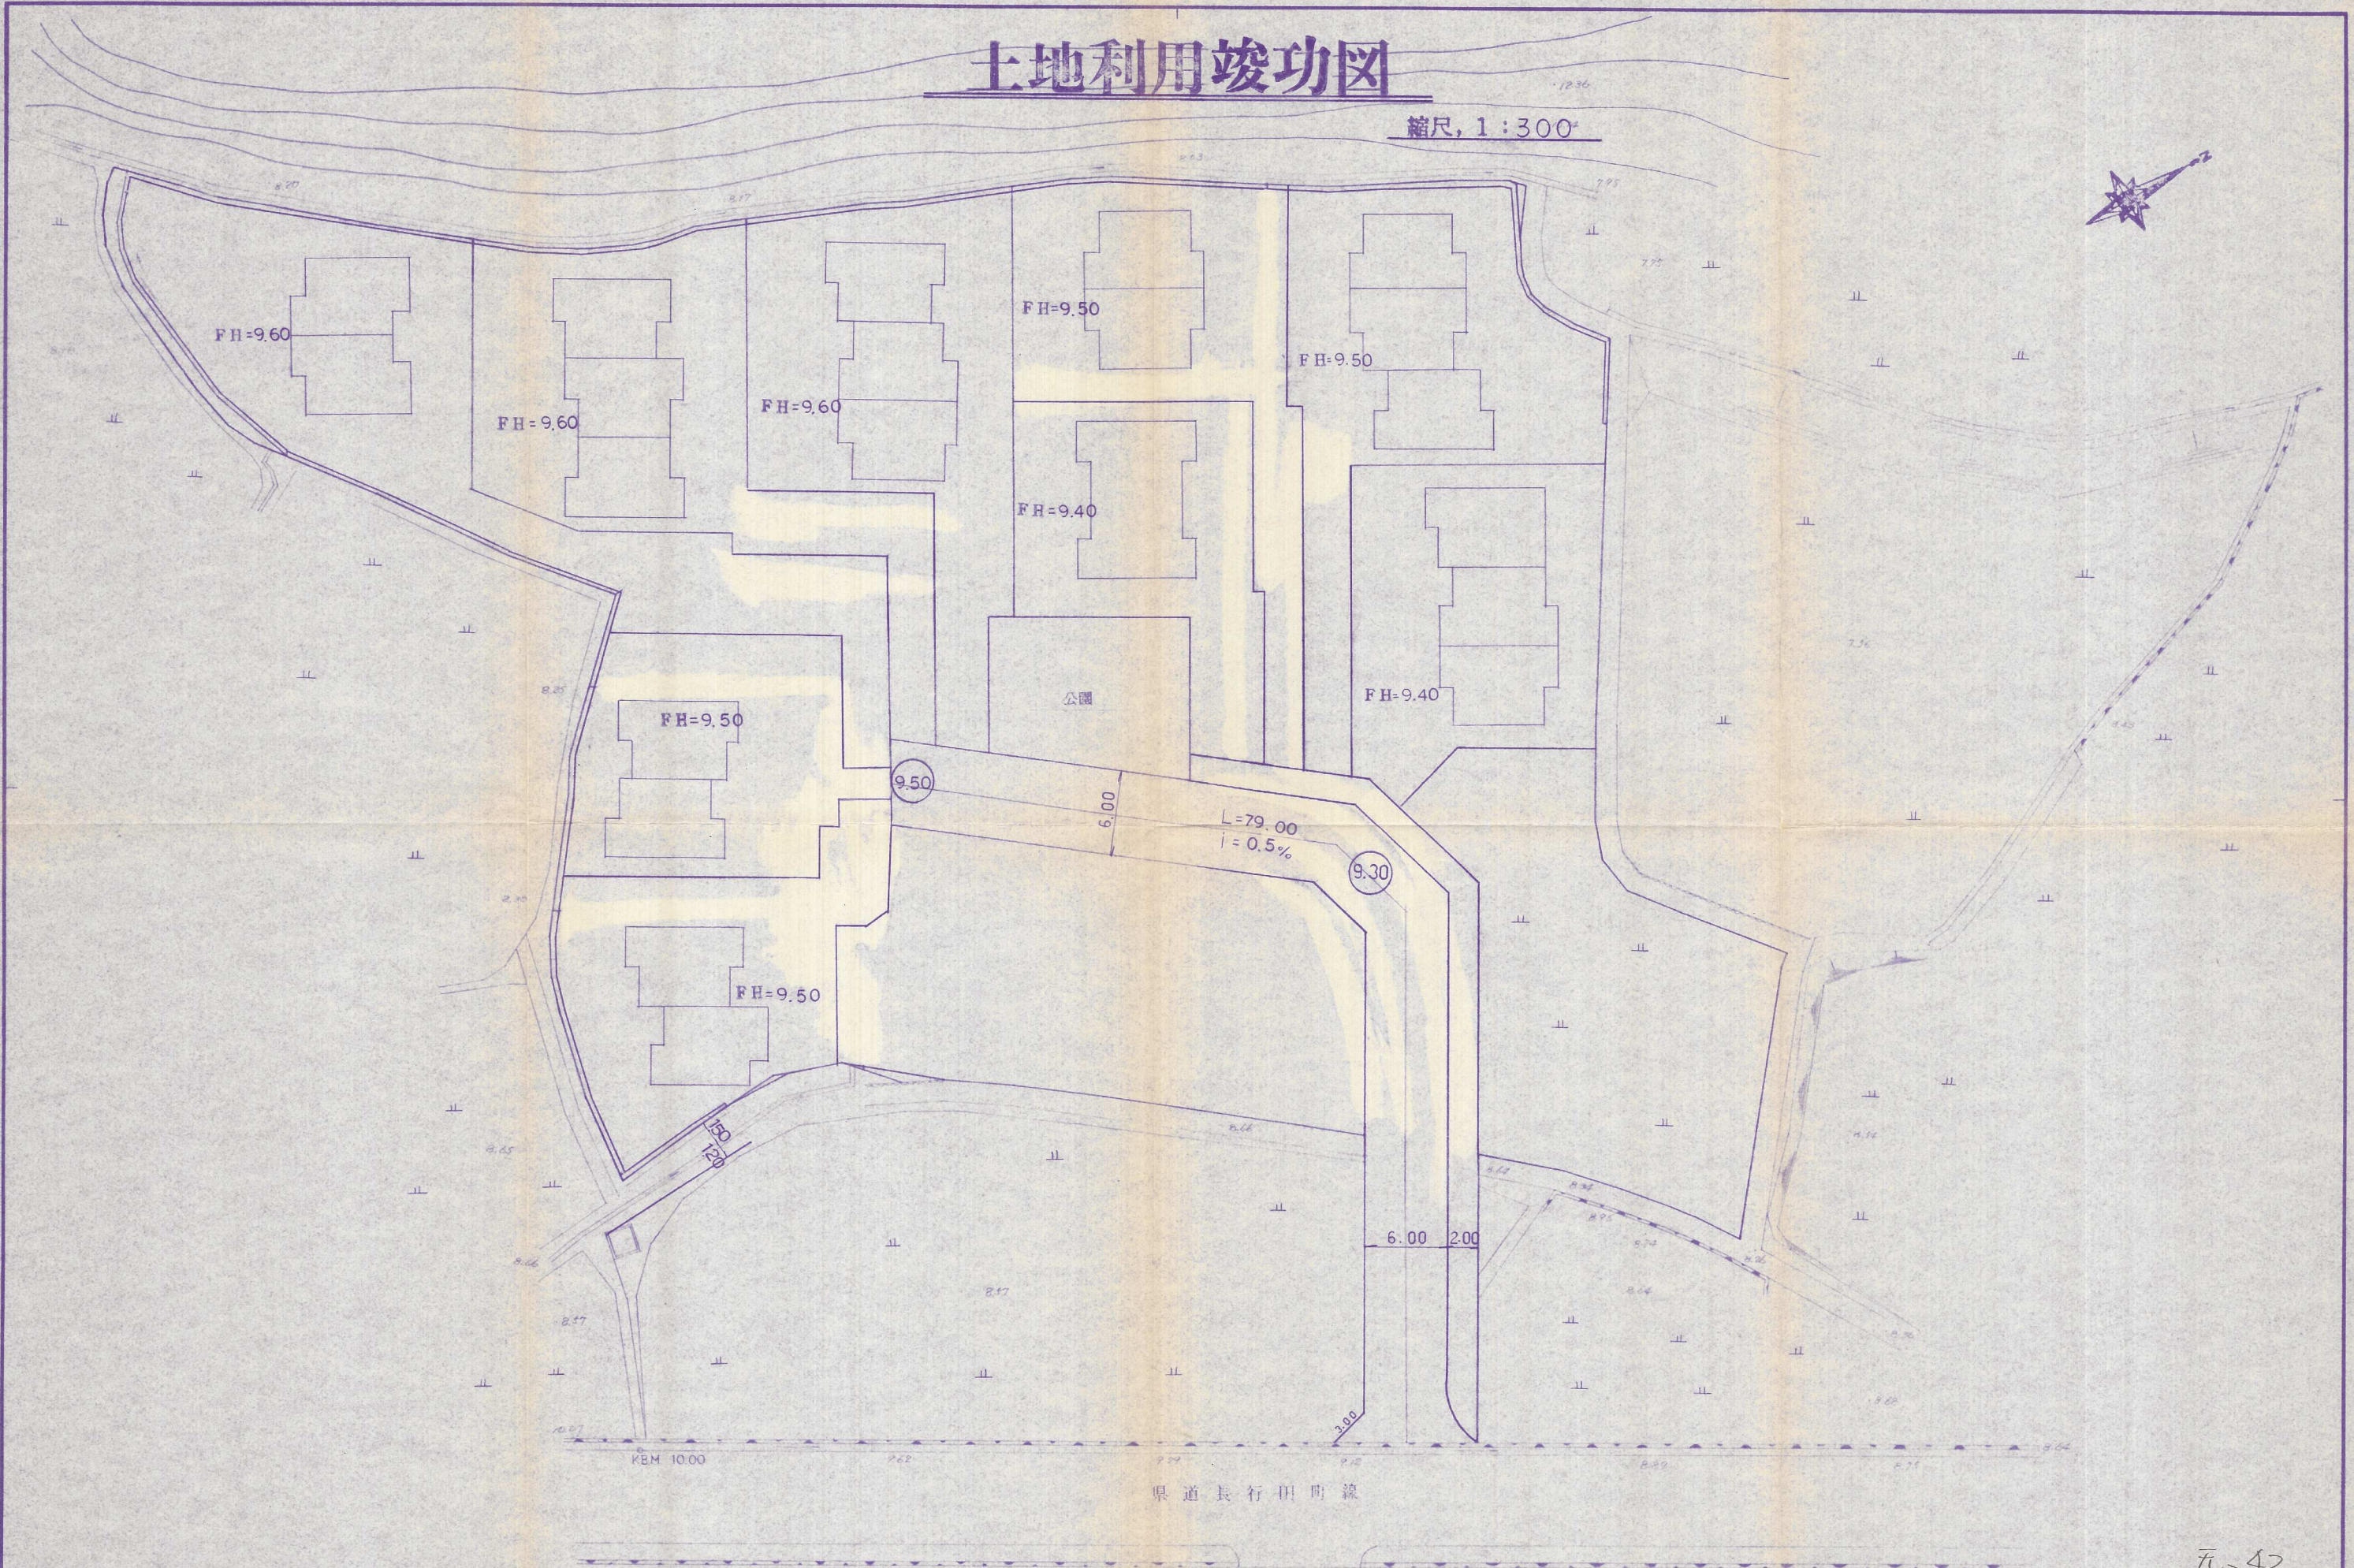

元-42

北九州市小倉北区馬場3丁目3-37
高尾設計事務所 (TEL) 511-4067

業 主	設 計	監 理	施 工

縮 尺
1:300
設計年月日

工事名称 小倉南区下南方1丁目 宅地造成工事
図面名称 土地利用竣功図