


造成竣工平面图

縮尺, 1 : 250

三才

✓ 14/61

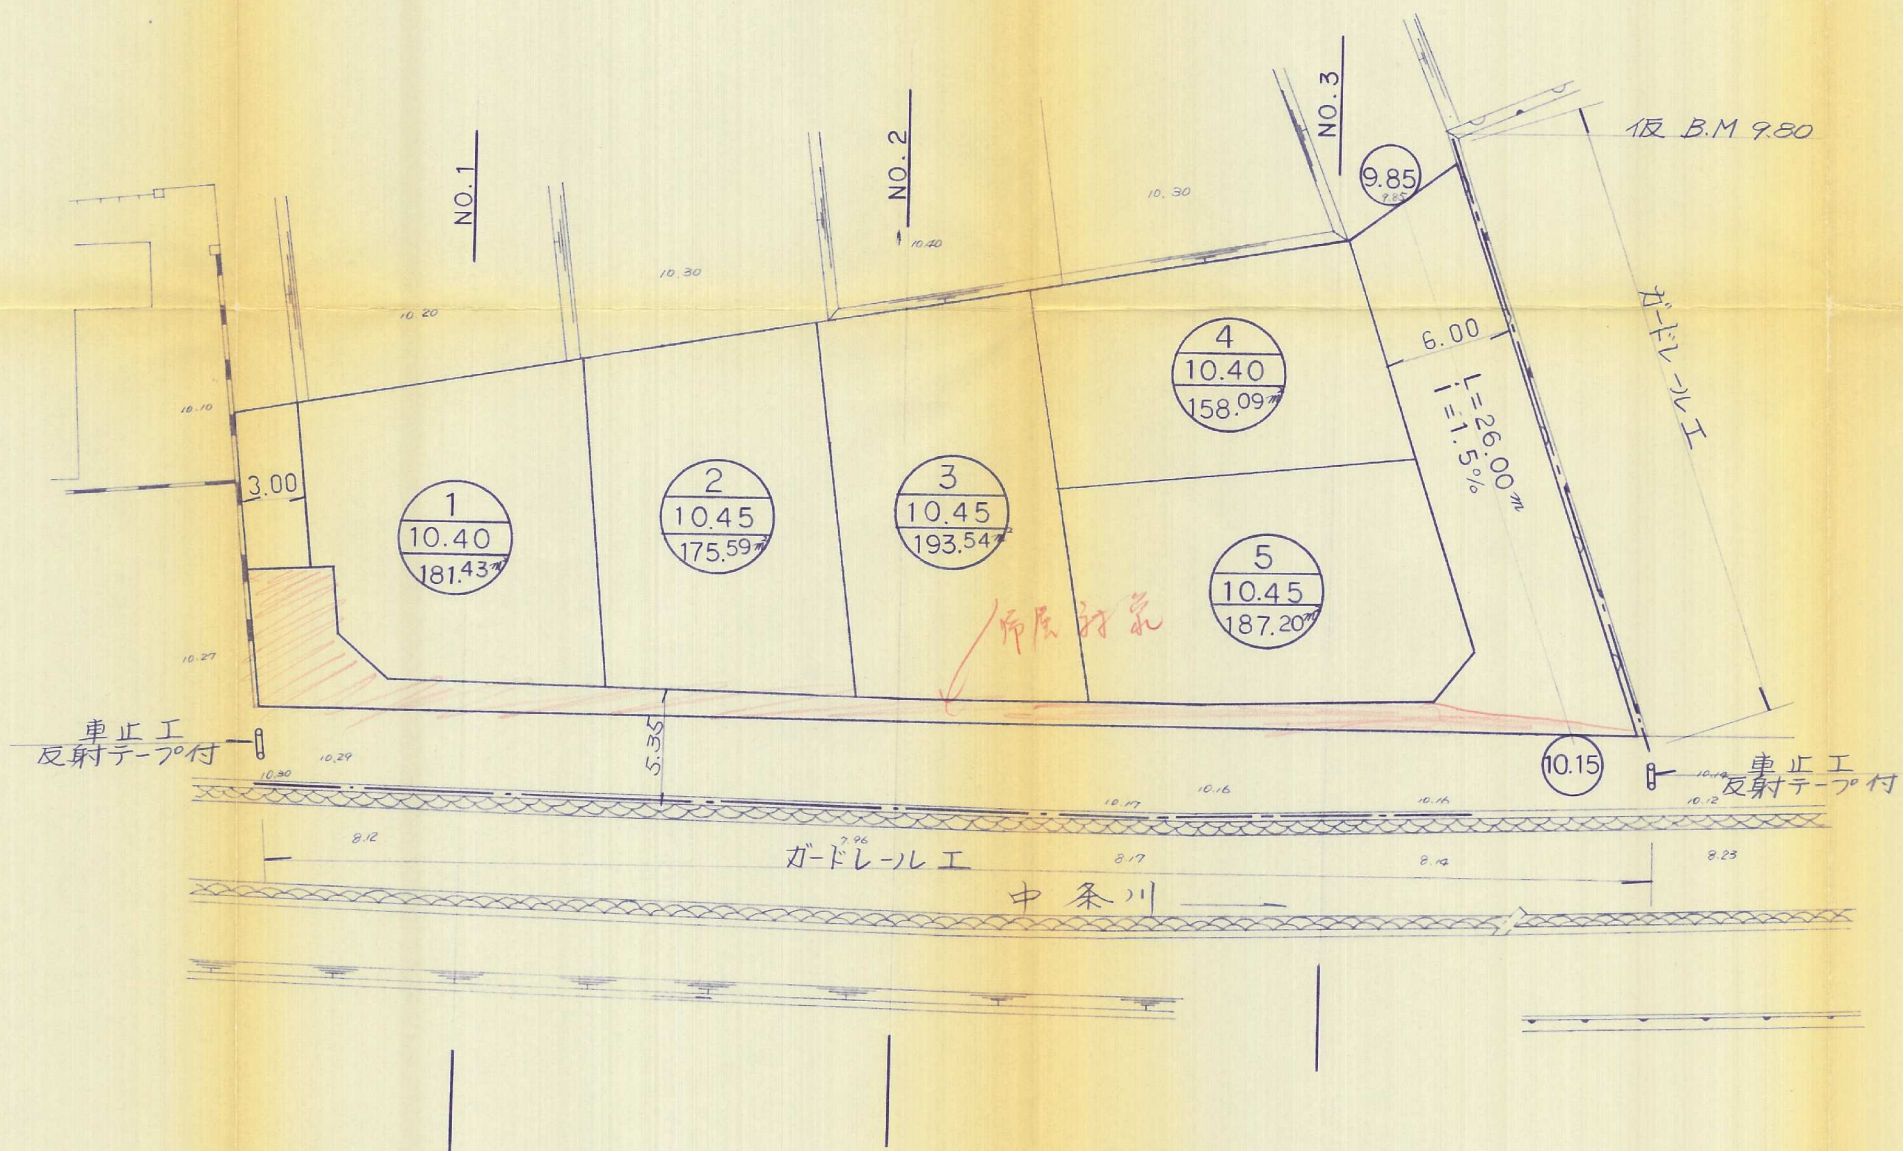

姓名	宅地造成工事	図番	No. 5	
場所	小倉南区湯川新町2丁目	縮尺	1:250	
図名	造成竣功平面図	担当	横印	
設計	高尾設計事務所	月日	S.61.5.2 変更図	