


竣工平面図 1:250

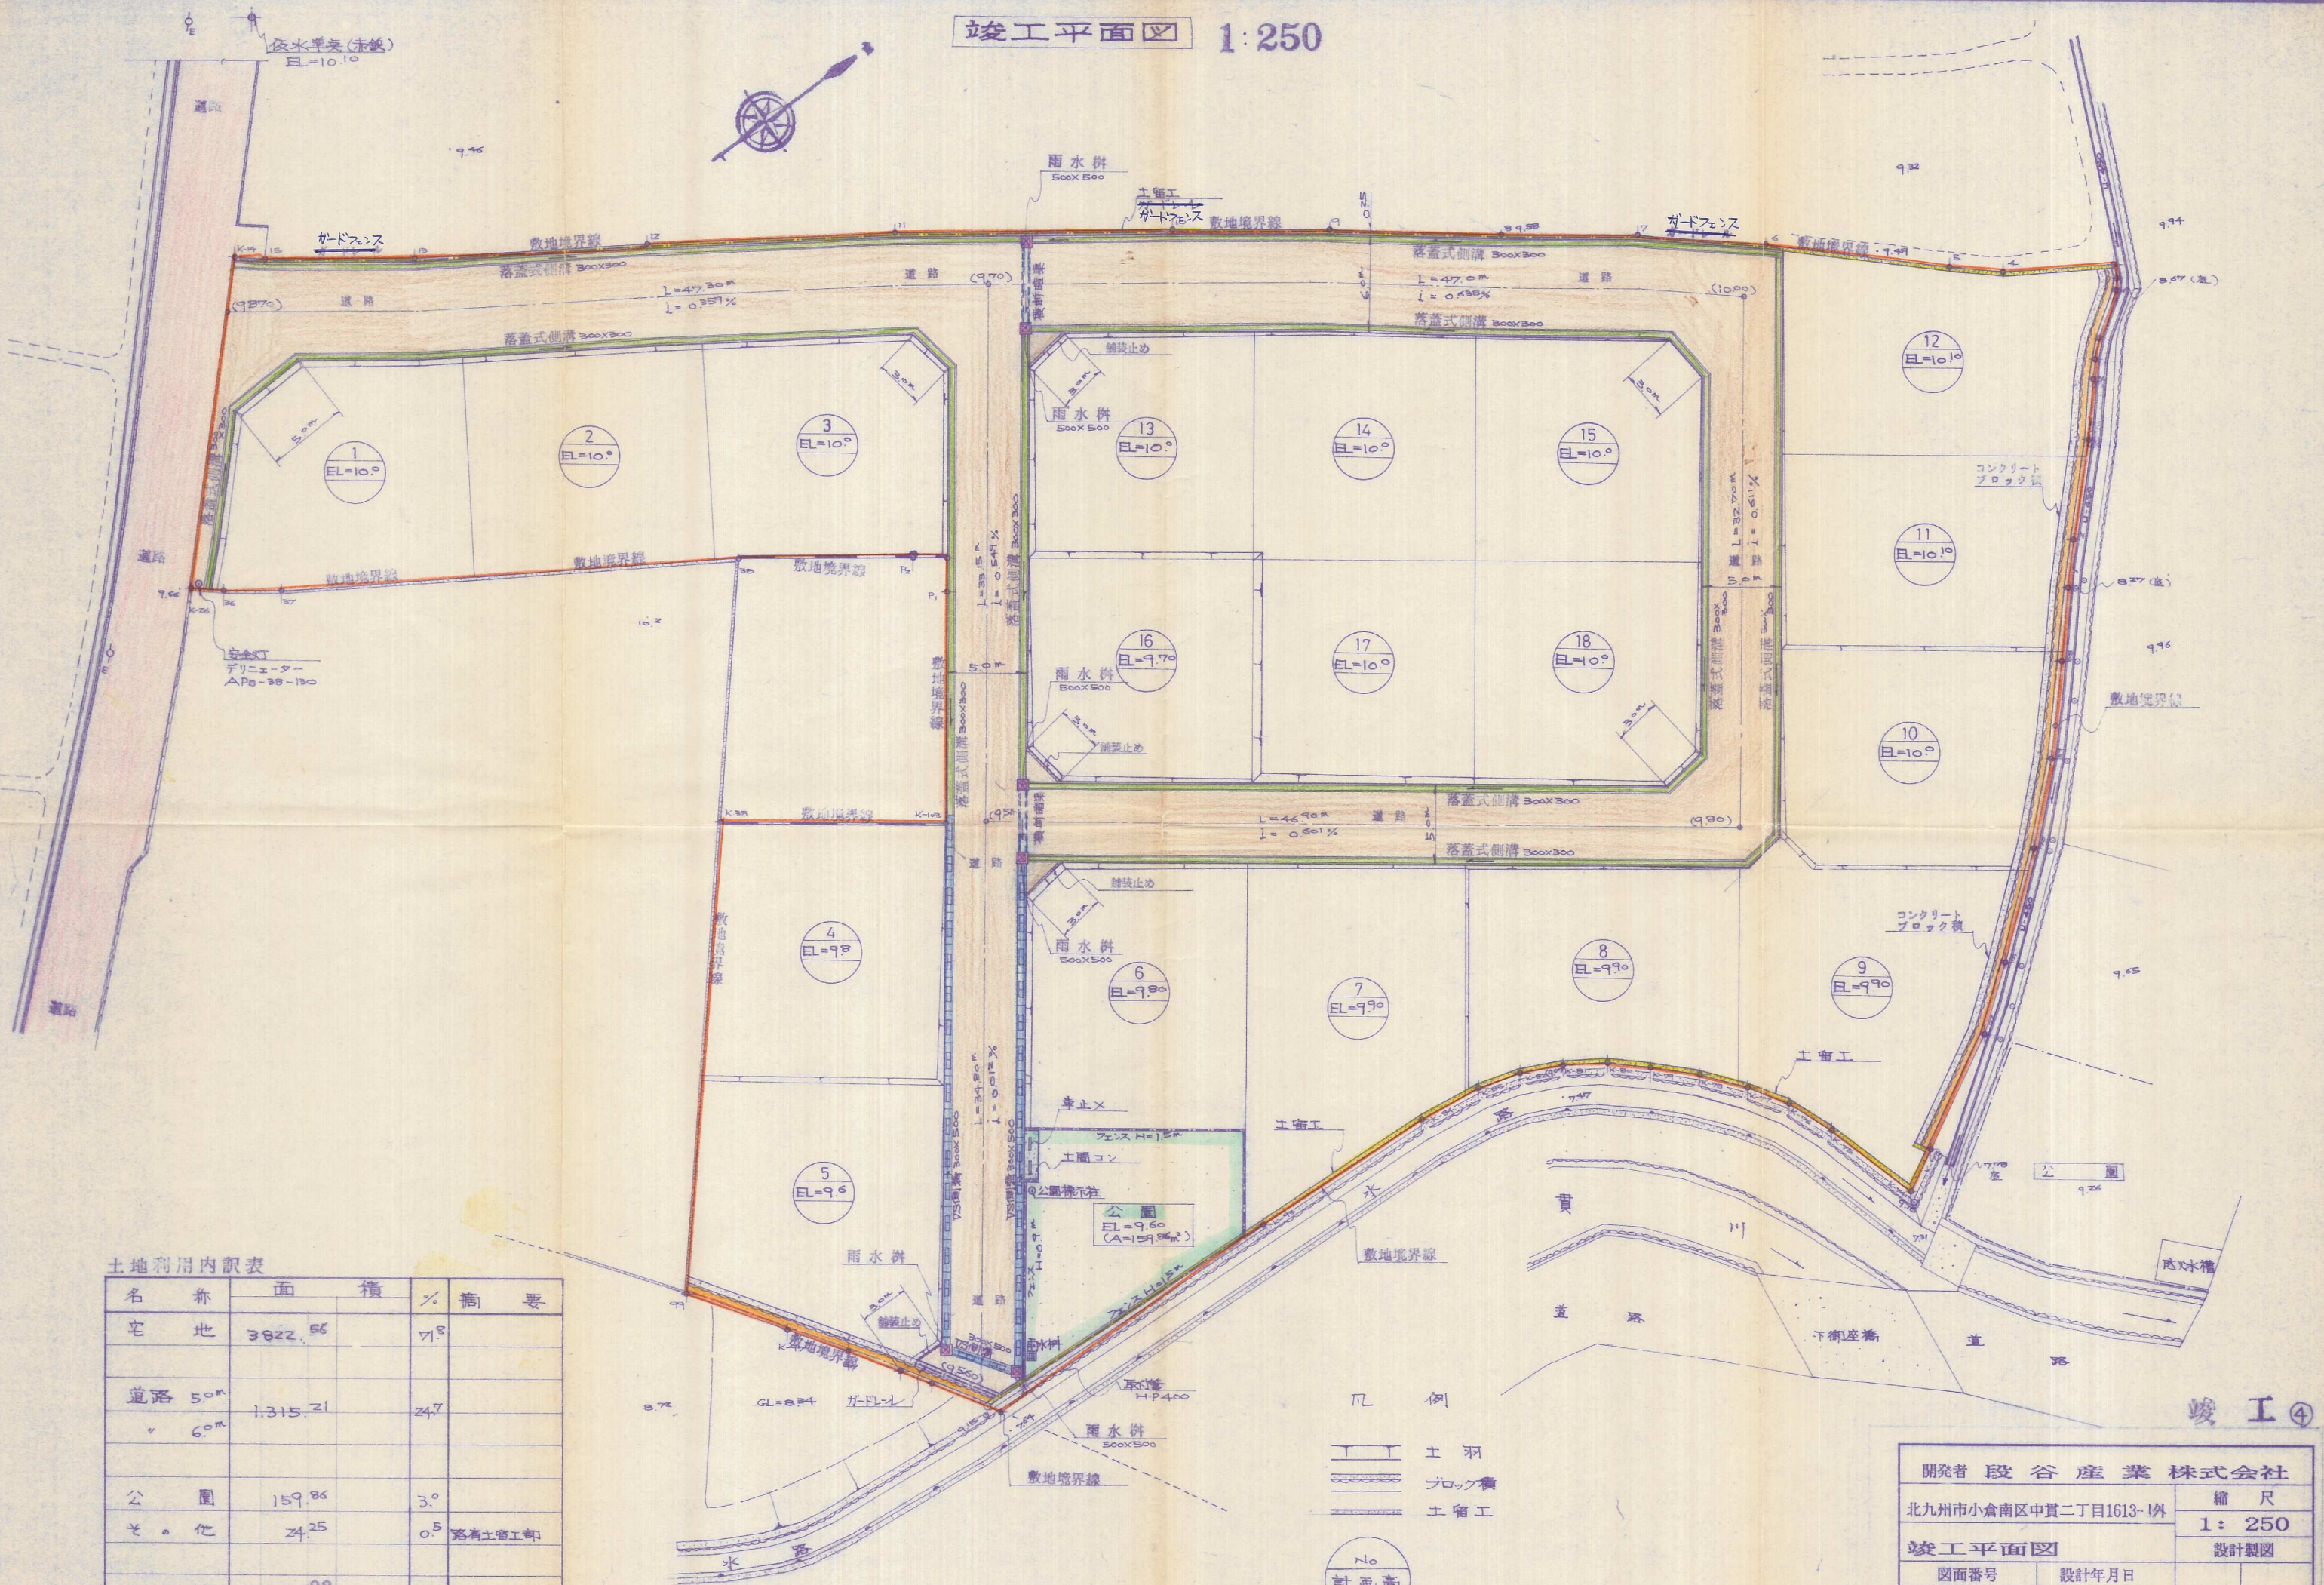

土地利用内訳表

名称	面積	%	概要
宅地	3822.56	71.8	
道路 50m	1,315.21	24.7	
公園	159.86	3.0	
その他	24.25	0.5	路肩土工等
全体面積	5321.88	100	

凡例
 土羽
 ブロック
 土工

No
 計画高
 m

竣工④

開発者 段谷産業株式会社		縮尺
北九州市小倉南区中貫二丁目1613-14		1:250
竣工平面図		
図面番号	設計年月日	設計製図
設計 三和技建株式会社		

63-67