# 竣工平面図

$S=\frac{1}{500}$

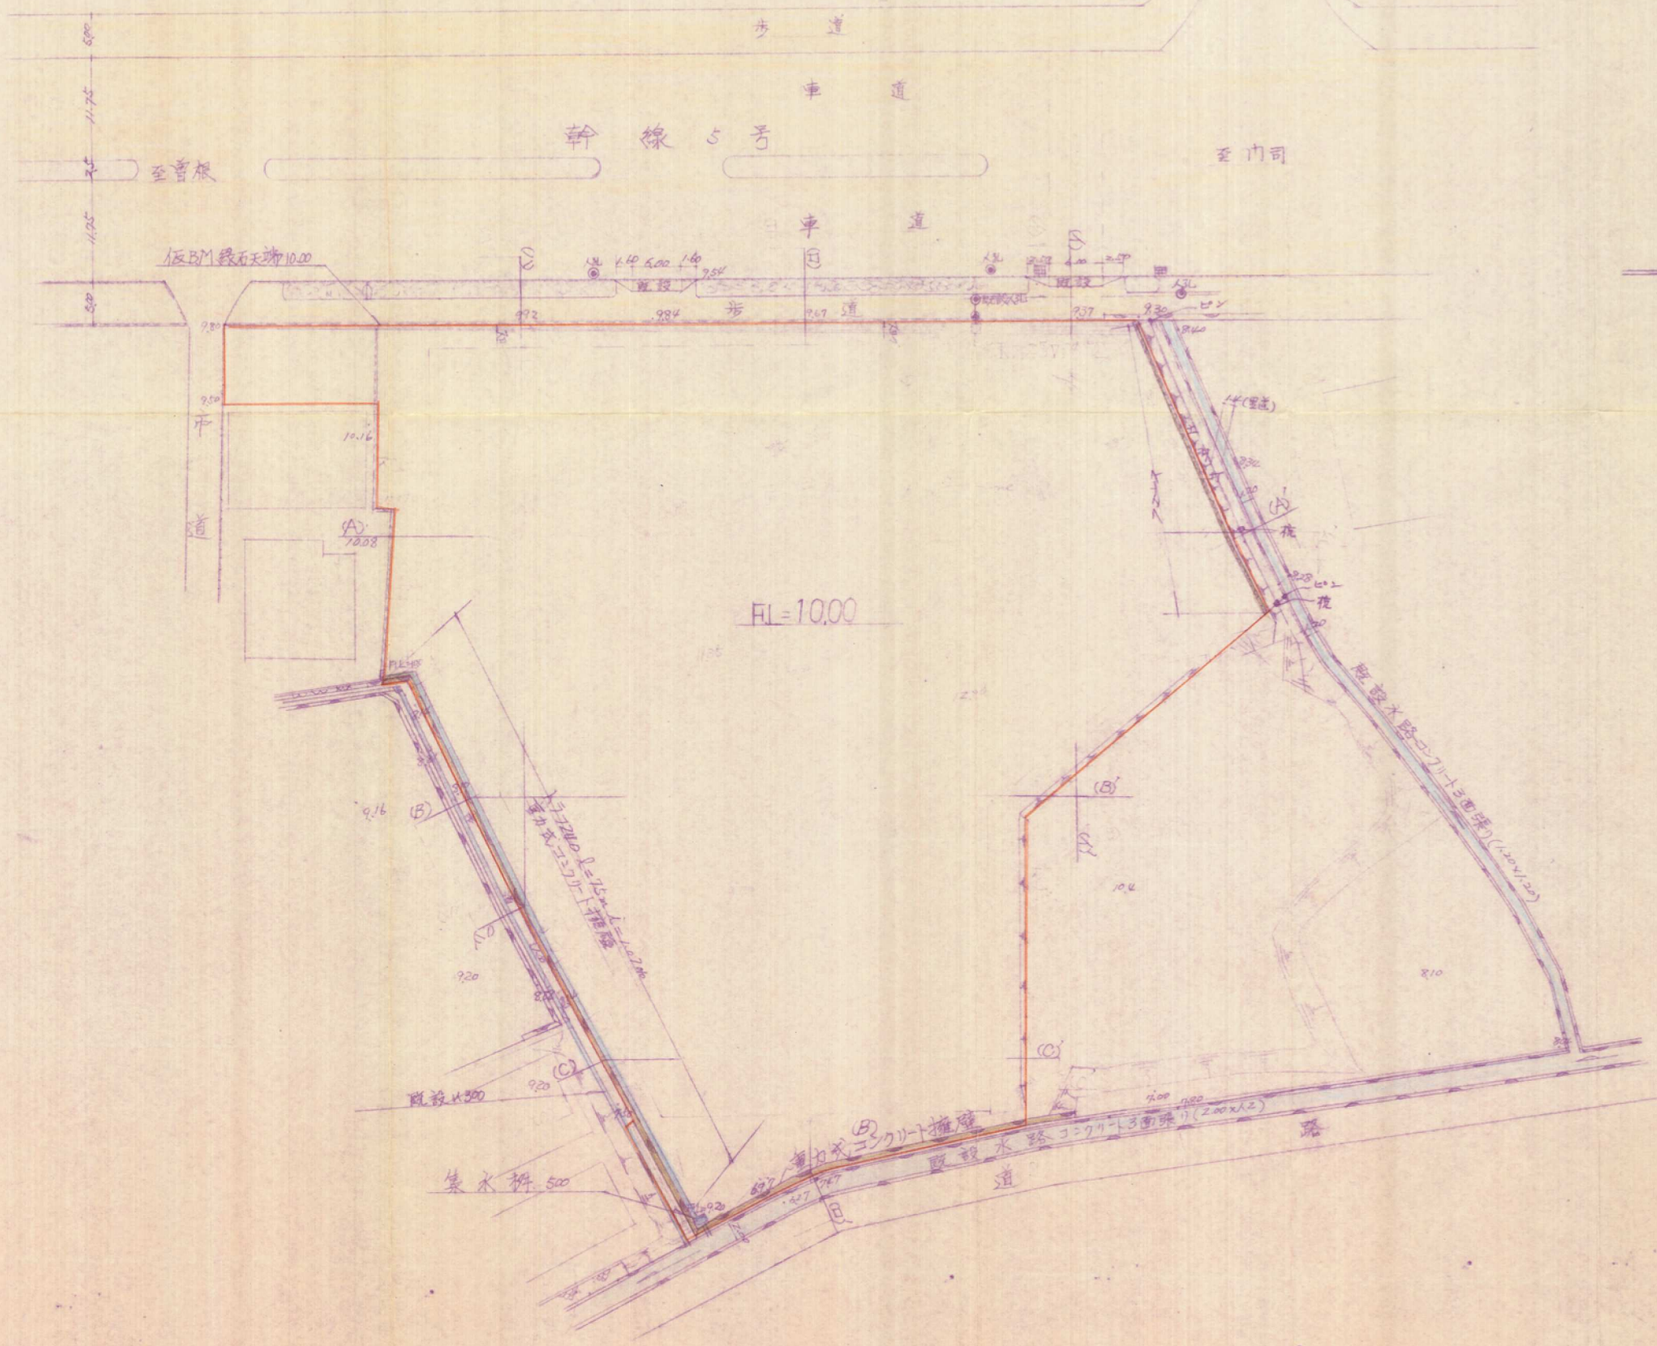


58-58

| | |
|---|---|
| 図名 | 竣工平面図 |
| 場所 | 小倉南区沼南町1丁目 |
| 作成者 | 北九州市小倉南区北方二丁目20-1<br>長松設計事務<br>二級土木管理技士 長松寛<br>TEL 921－0 1 |