


# 竣工平面図

1/300

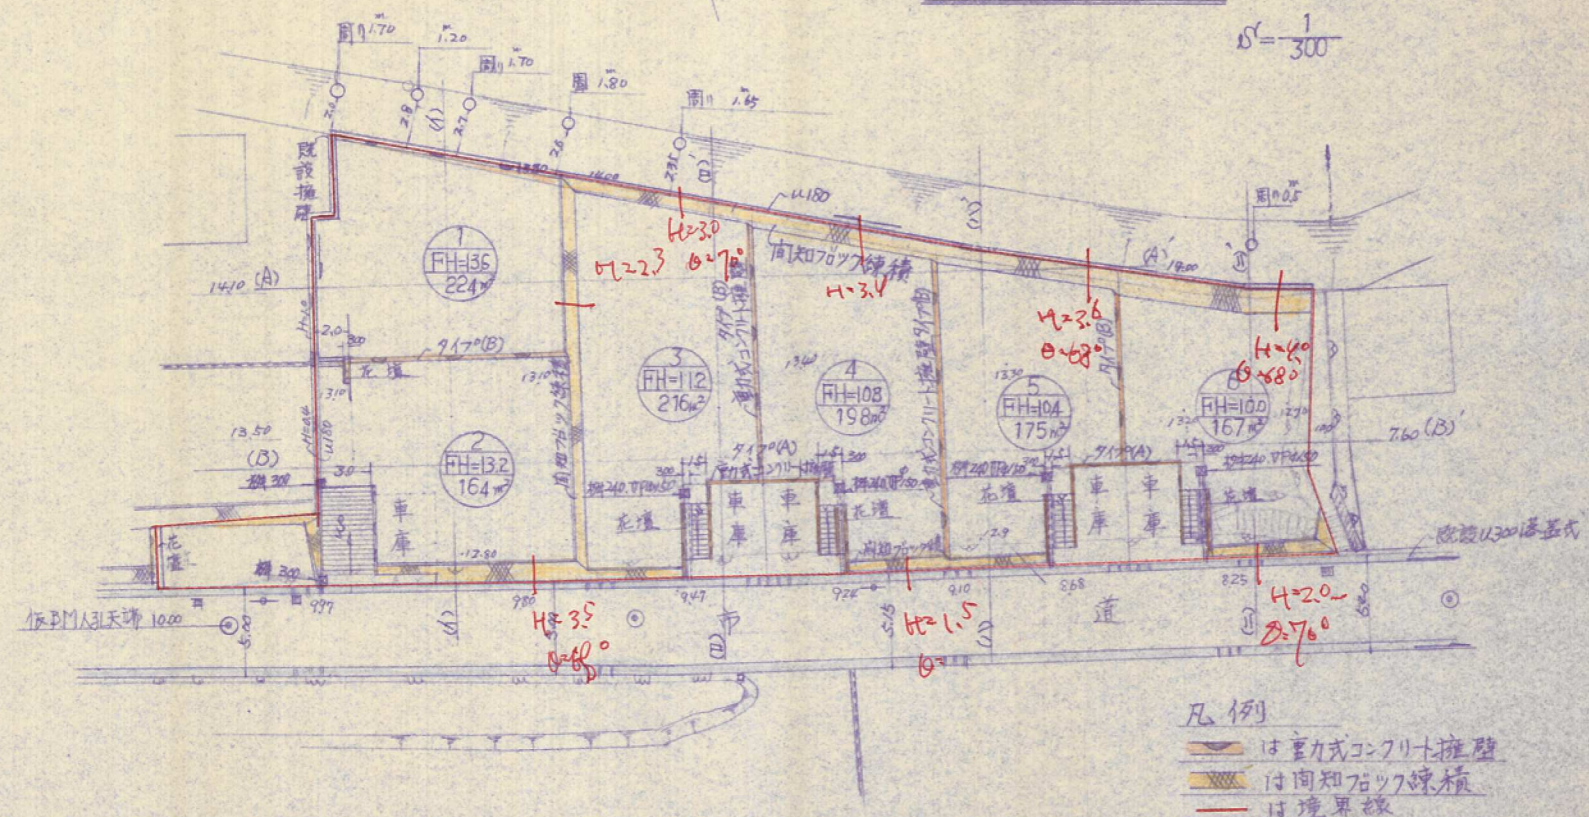

## 凡例

- は重カ式コンクリート擁壁
- 付周知ブロック煉積
- は境界線

工事名称 高杉南苑

長行長尾小学校西園地造成工事

図面内容

縮尺

S = 1/300

日付

検修

図面番号

NO.

北九州市小倉南区北方二丁目20-1  
長松設計事務所  
二級土木管理技士 長松寛  
TEL 021-0112

63-73