


$S = 1/250$

竣工平面図

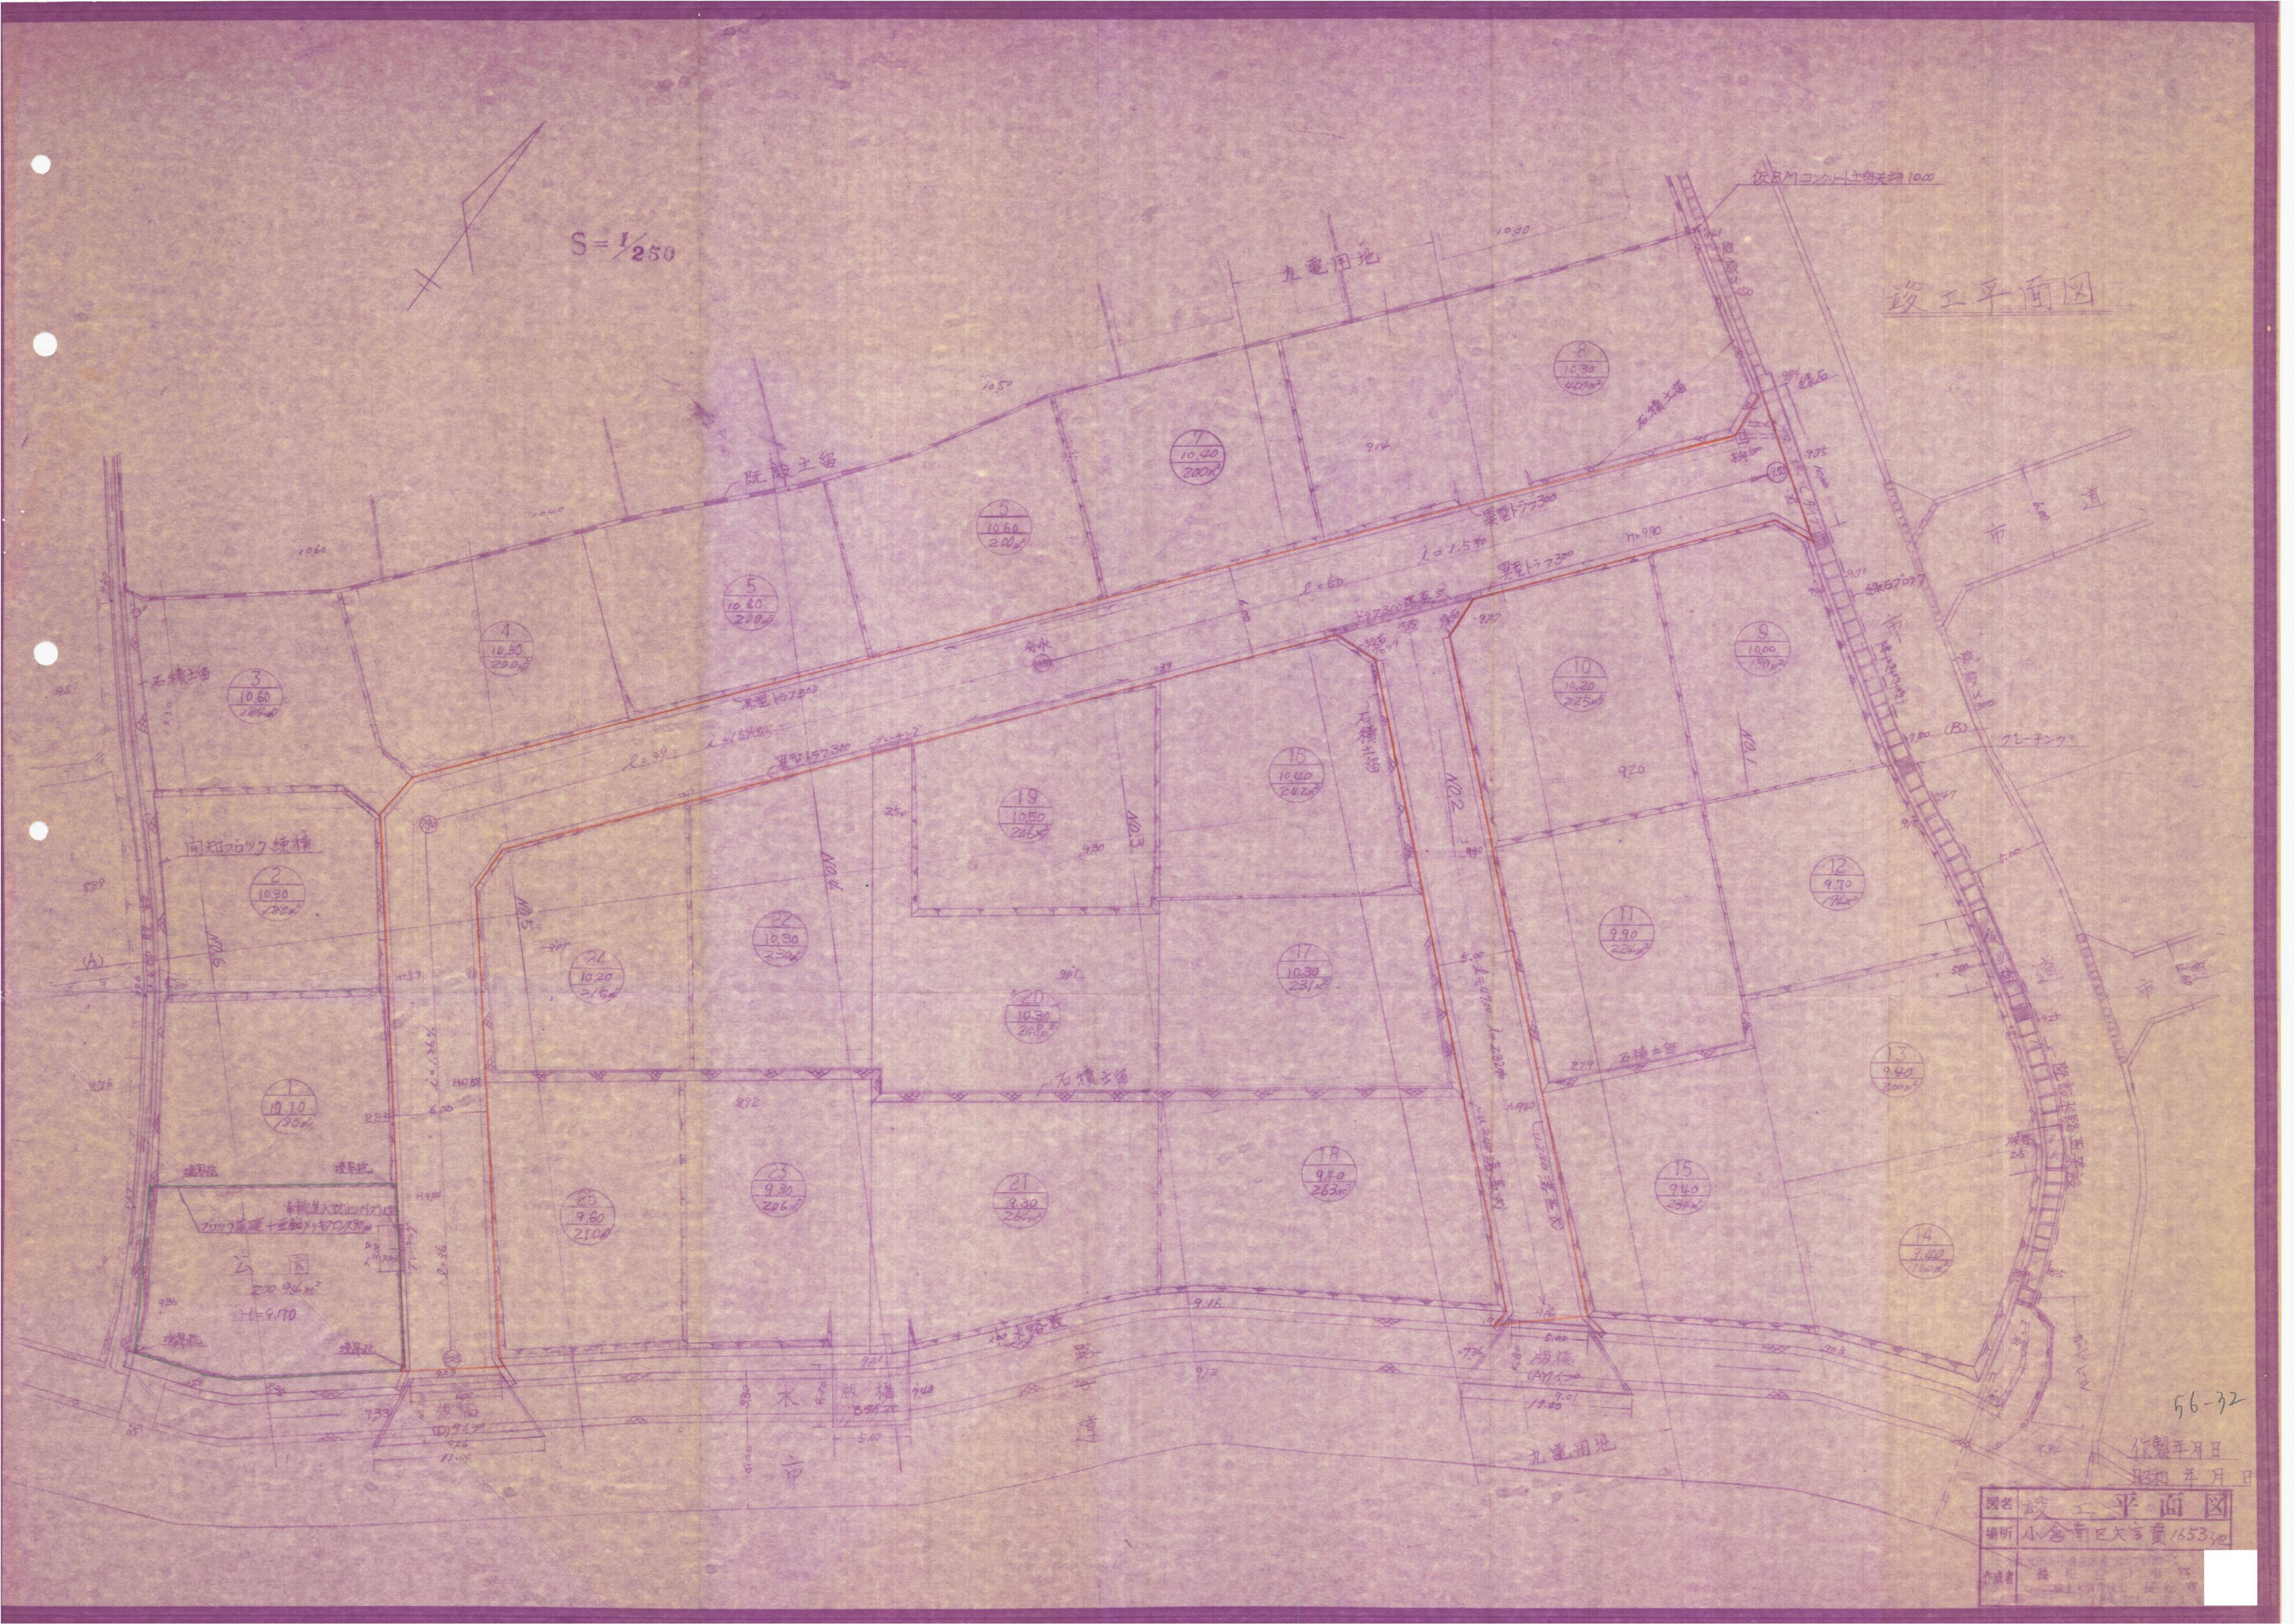

56-32

作製年月日
昭和 年 月 日

図名	竣工平面図
場所	小倉南区大宮貴1653/10
作成者	長谷川 隆夫