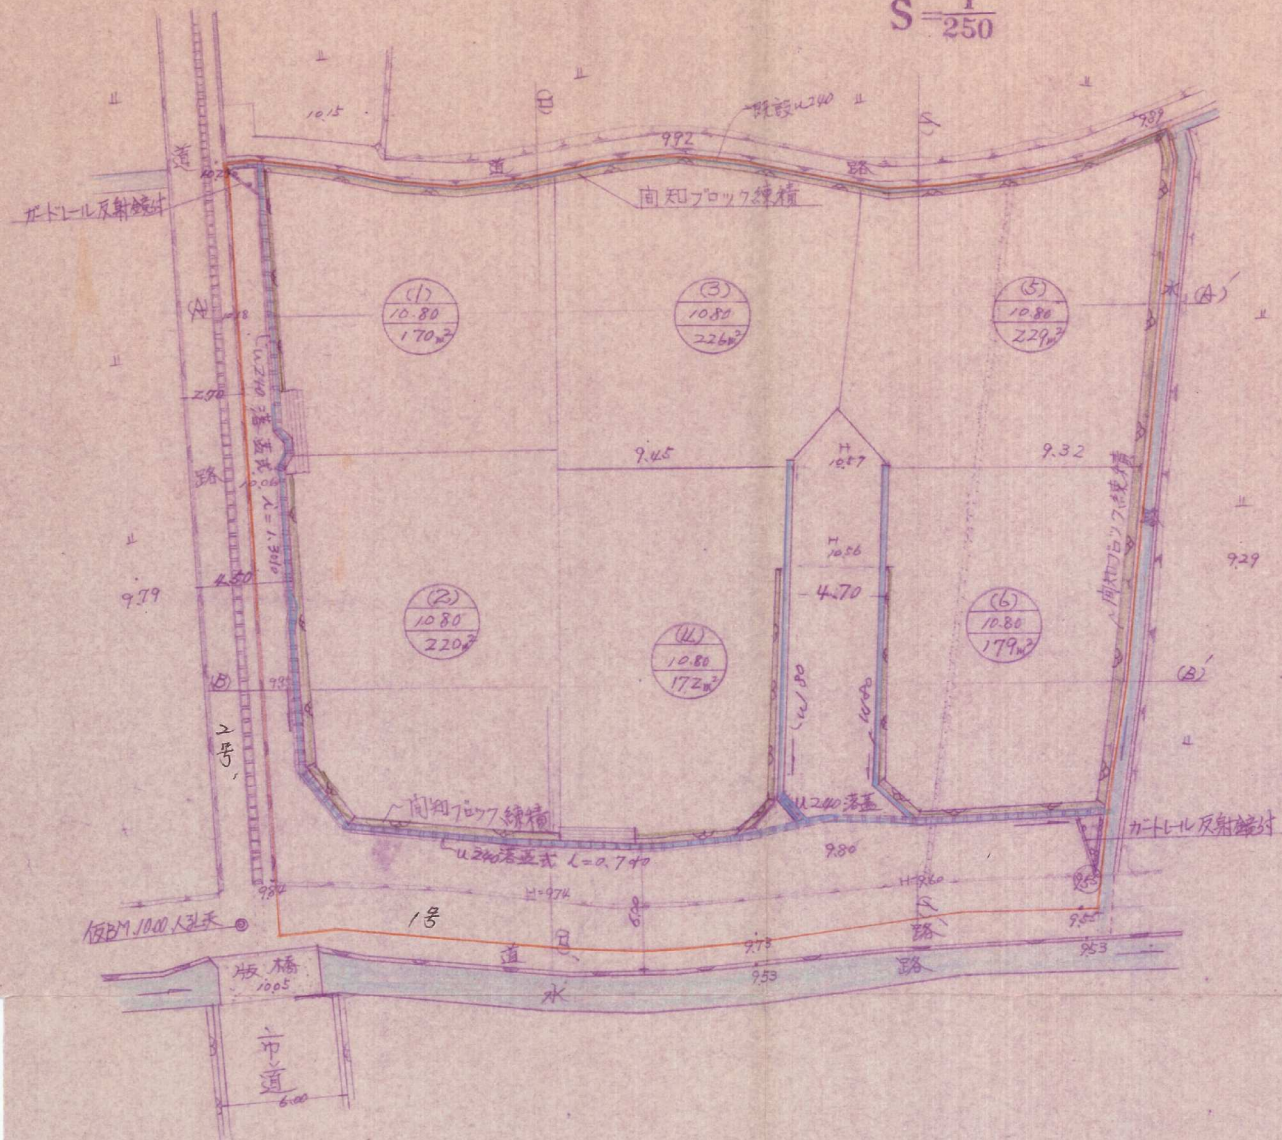
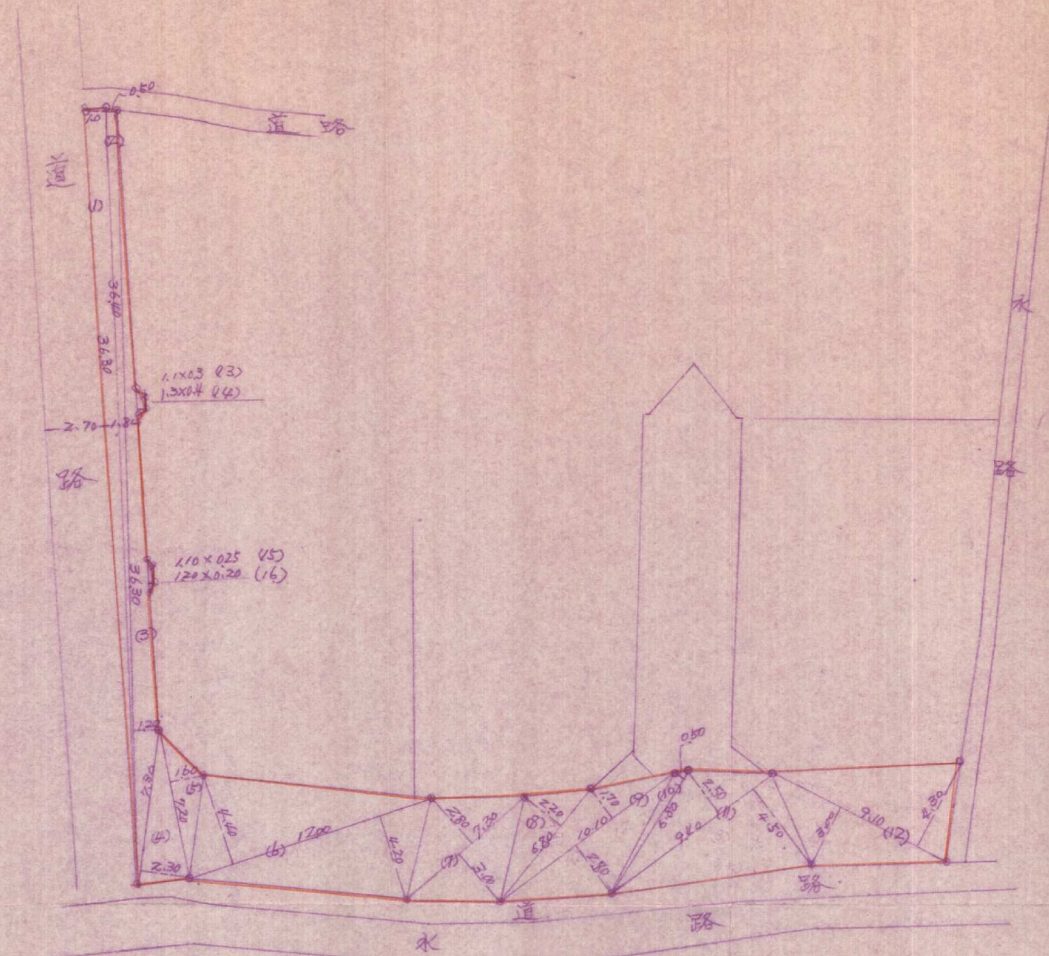


竣工平面图

$$S = \frac{1}{250}$$


公共施設求積図

$$S = \frac{1}{250}$$


求續表

(1)	36,30	x	1,00	36,30
(2)	36,40	x	0,50	18,20
(3)	36,30	x	1,20	43,56
(4)	7,30	x	2,30	16,79
(5)	7,20	x	1,60	11,52
(6)	1200	$x(440 + 420)$		10320
(7)	7,30	$x(280 + 300)$		4234
(8)	6,80	x	2,20	14,96
(9)	1020	$x(1,50 + 2,30)$		45,90
(10)	6,80	x	0,50	3,40
(11)	9,40	$x(2,50 + 4,50)$		65,80
(12)	9,10	$x(3,00 + 4,30)$		66,43
(13)	1,10	x	0,30	0,33
(14)	1,30	x	0,40	0,52
(15)	1,10	x	0,25	0,275
(16)	1,20	x	0,20	0,24
Σ		469,765		
1/2		234,8825		
		234,88 m ²		

図名	図示
場所	
作成者	北九州市小倉南区北方二丁目20-1 長松設計事務所 二級土木管理技士 長松 TEL 091-921-0000