
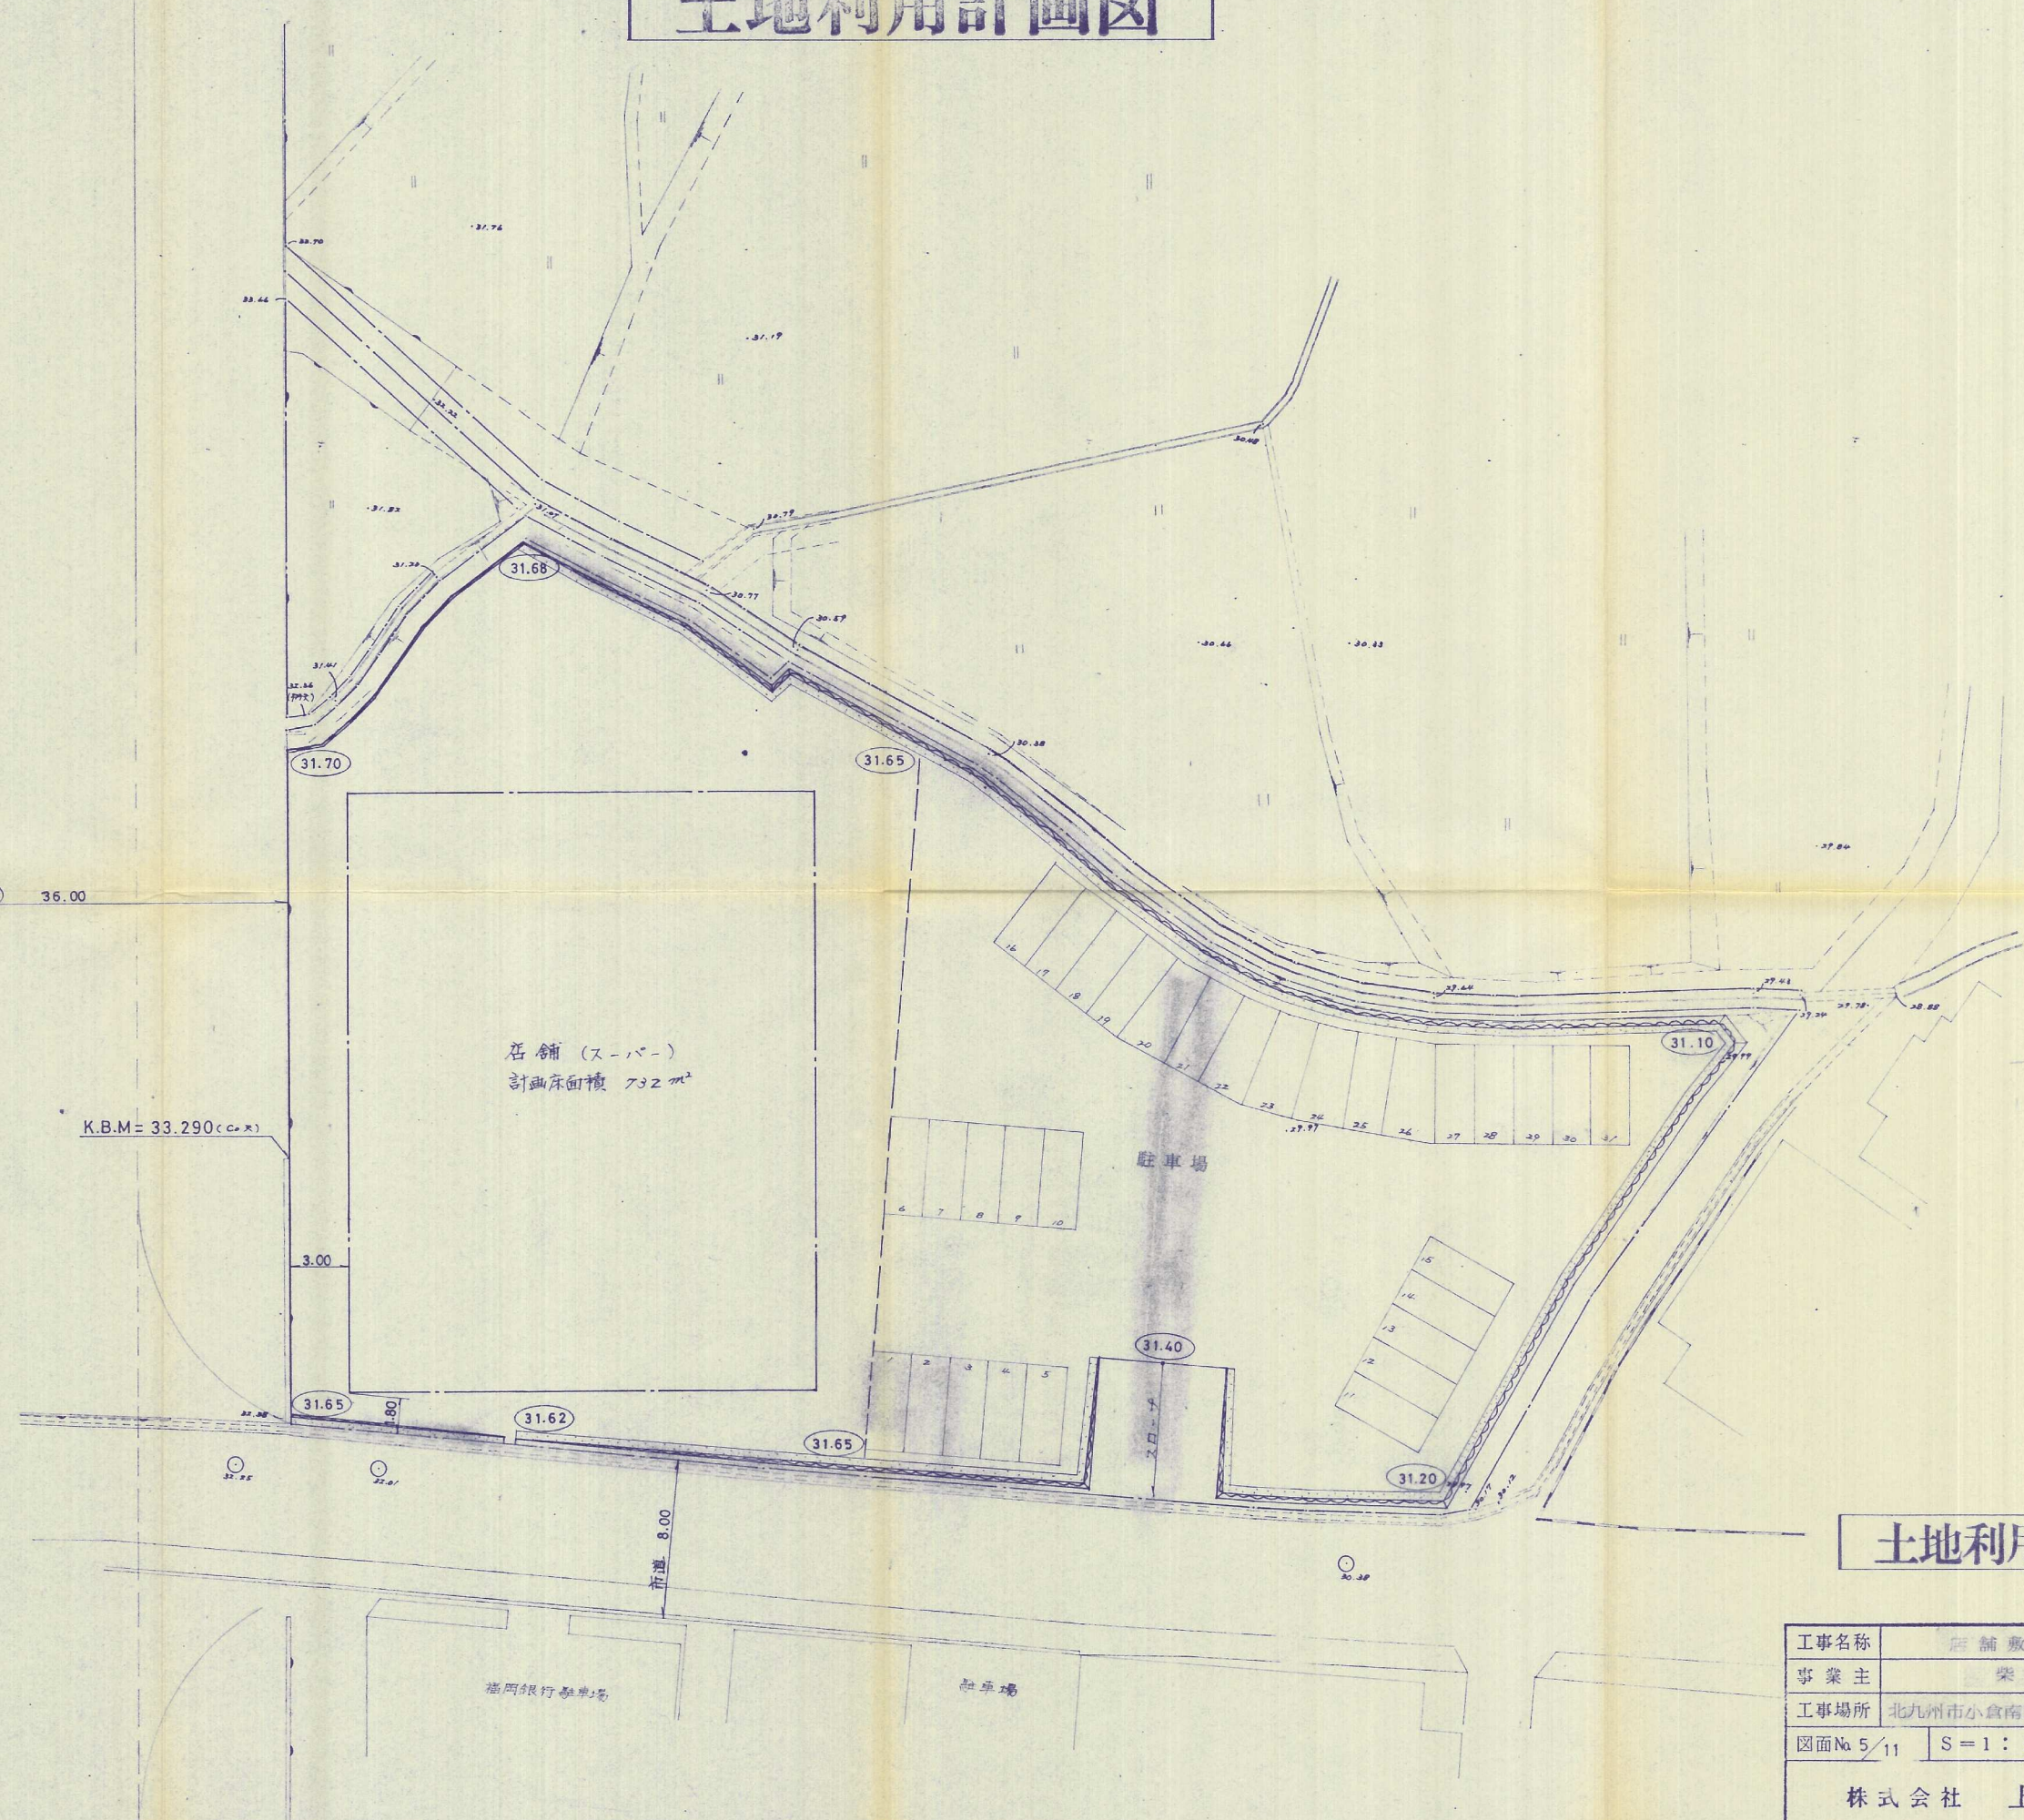


土地利用計画図

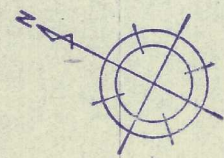

土地利用計画図

63-29

工事名称	店舗敷地造成工事		
事業主	柴崎 一夫氏		
工事場所	北九州市小倉南区上吉田2丁目784-1外		
図面No. 5/11	S = 1 : 250	昭和63年 6月20日作成	

株式会社 上村設計

竣工申請図