



造成竣工平面图 S=1:250

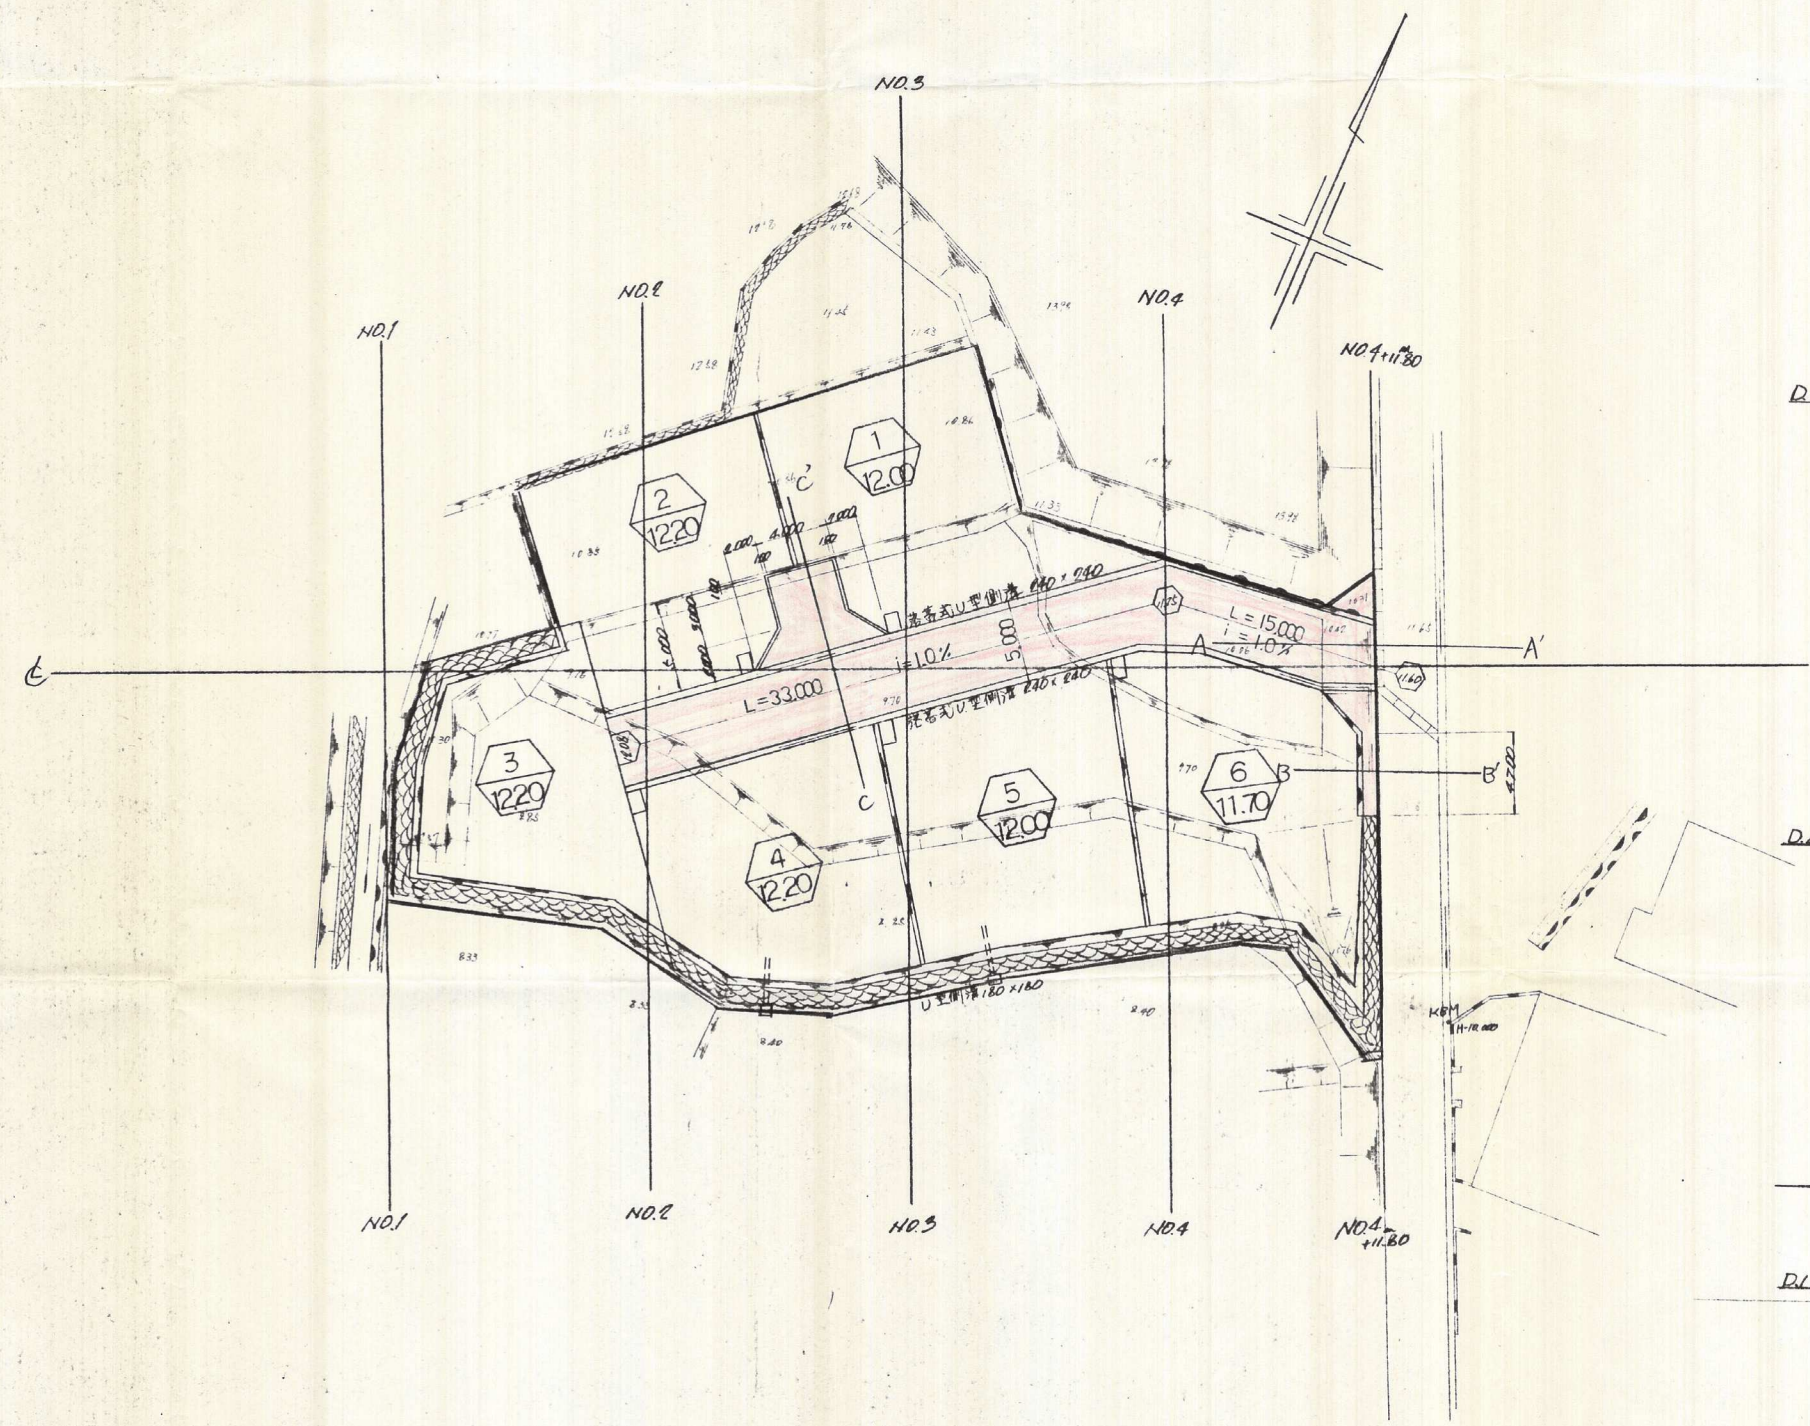

詳細圖 S=1:100

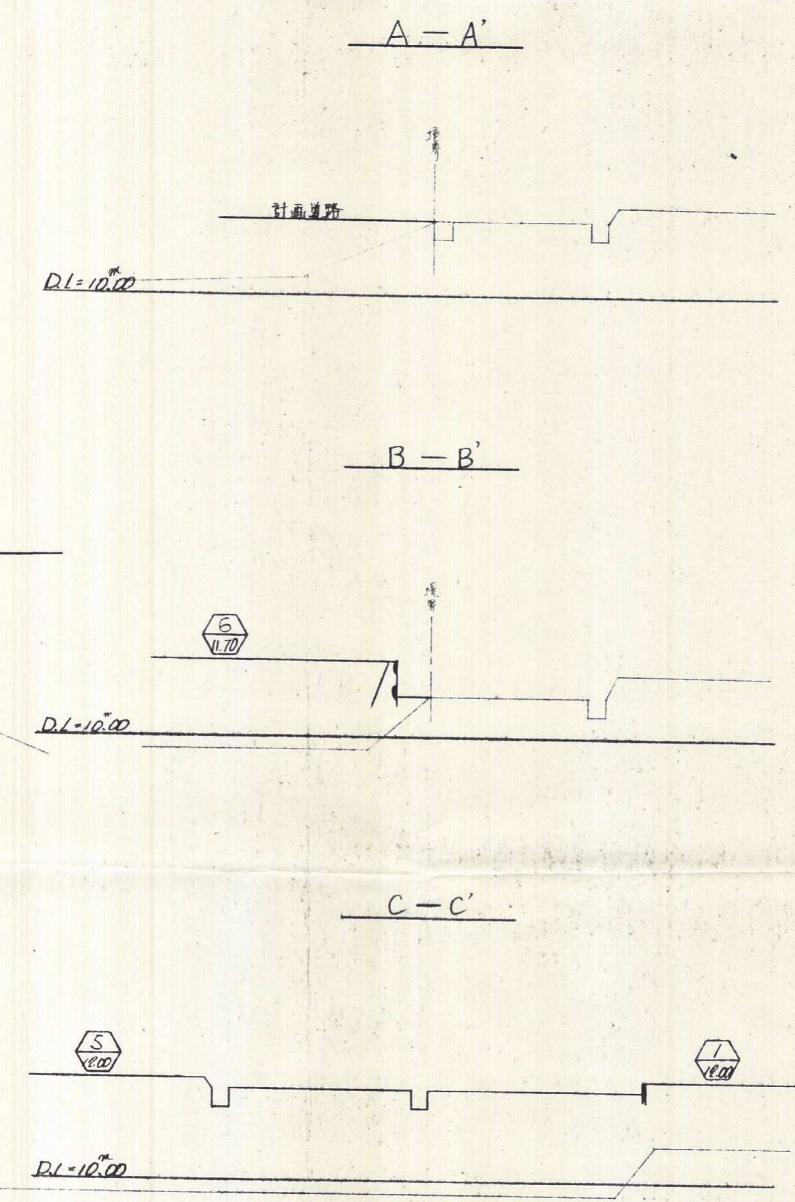

1	造成竣工平	NO-6
