S = 1 : 300

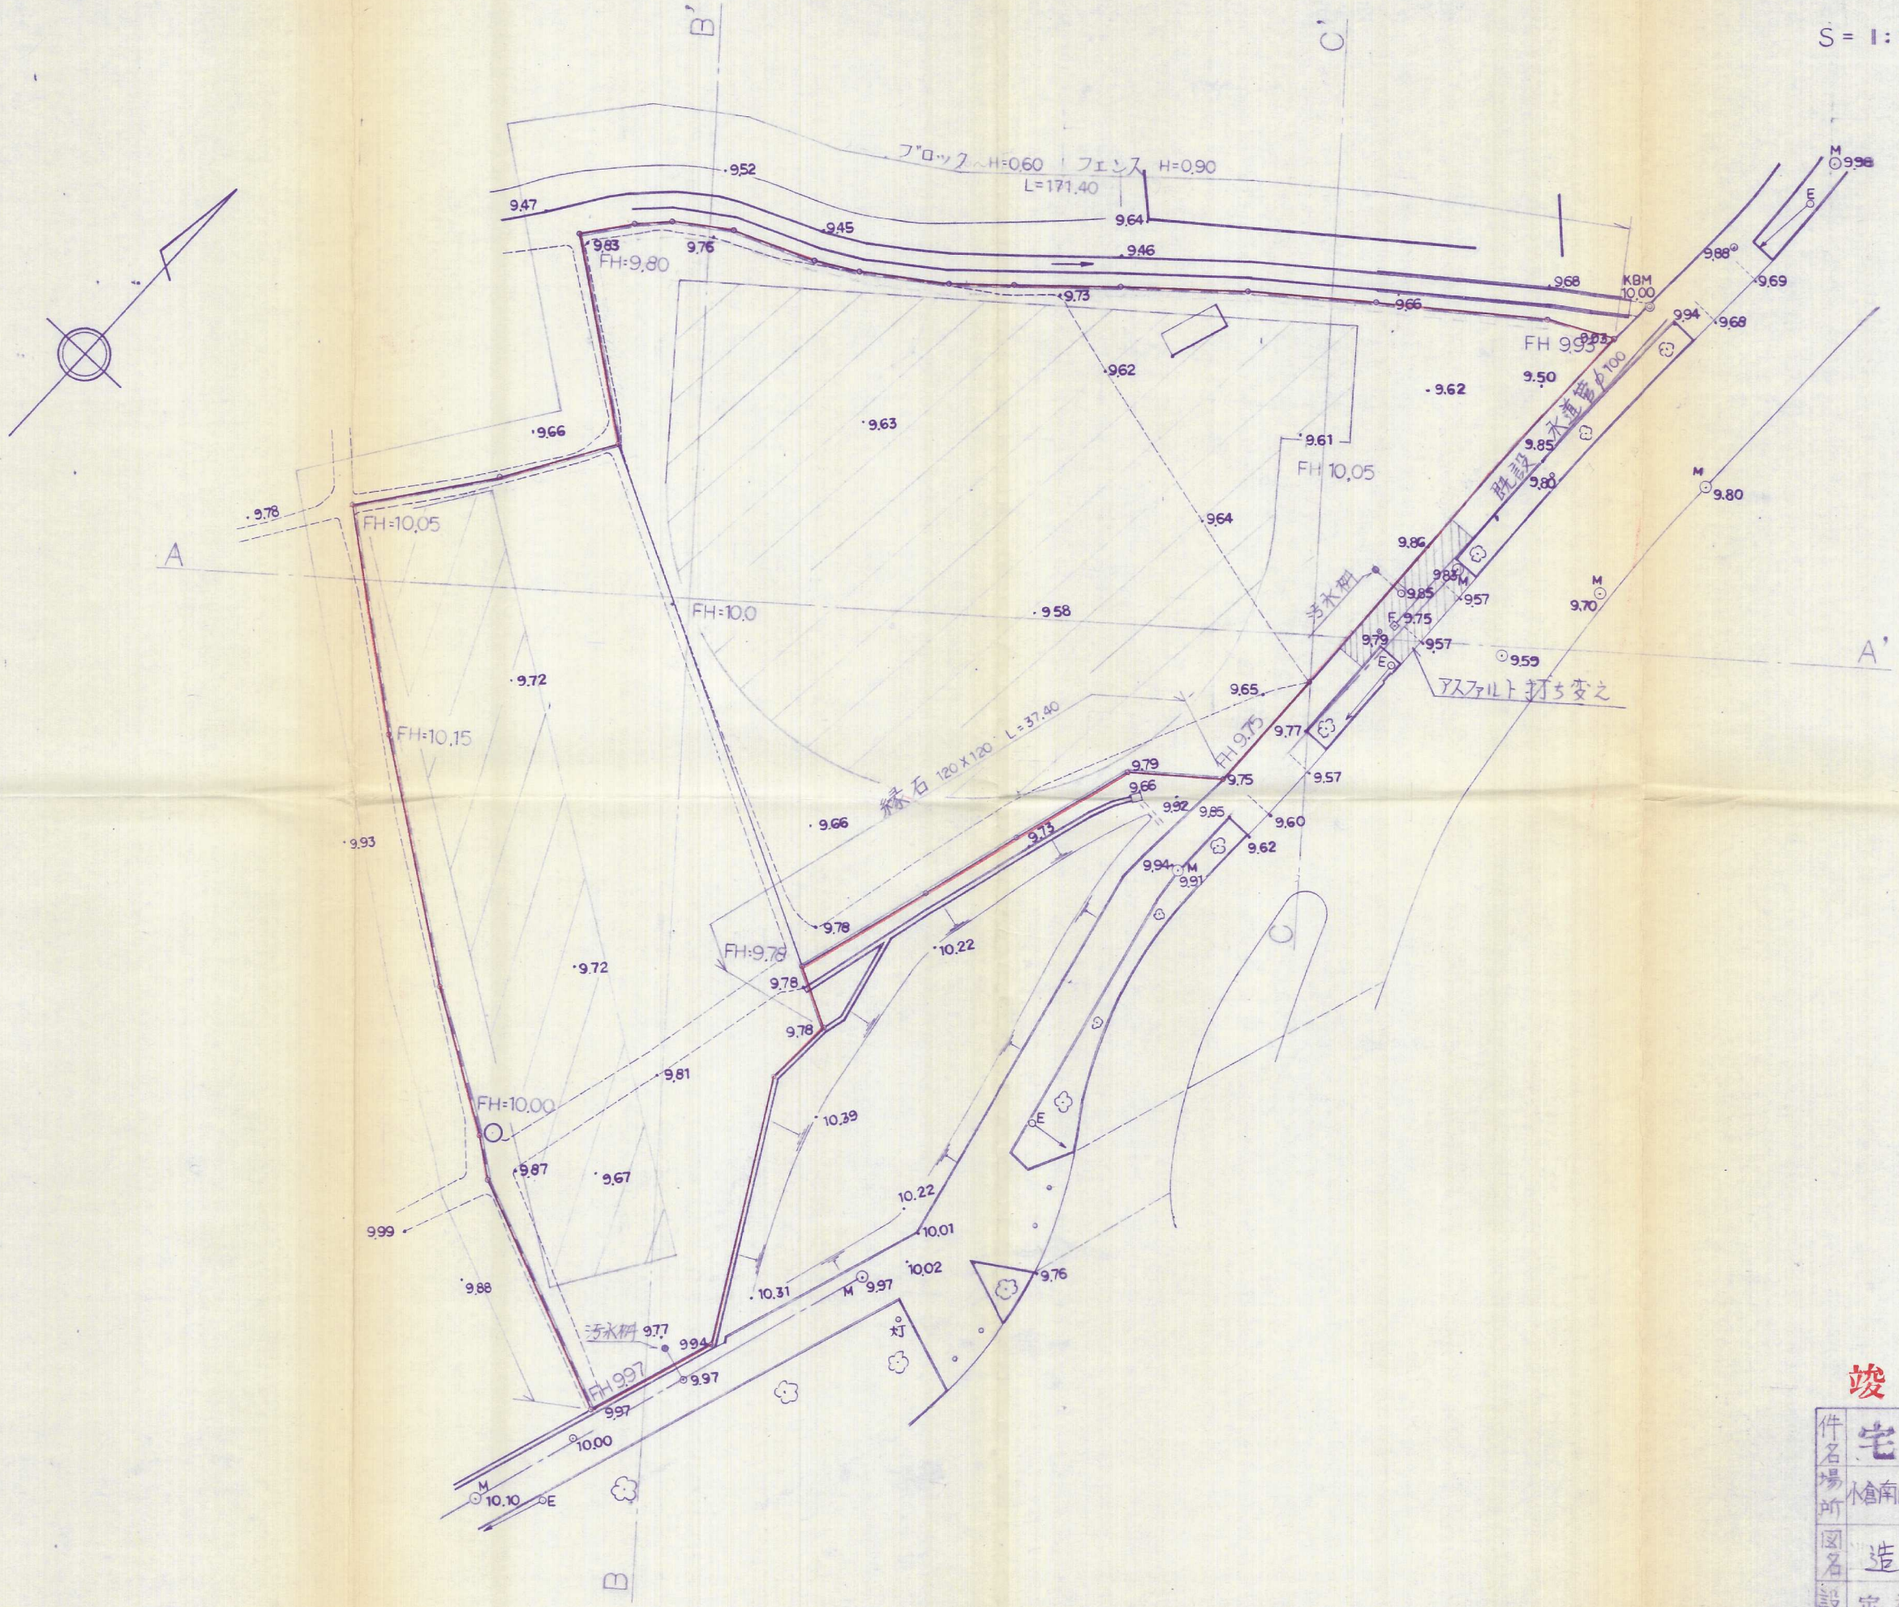

竣工図

件名	宅地造成	図番	5
場所	小倉南区下城野一丁目171-1他	縮尺	1 : 300
図名	造成平面図	担当	検印
設計	定益測量(株)	月日	

元60