


進藤用地造成工事

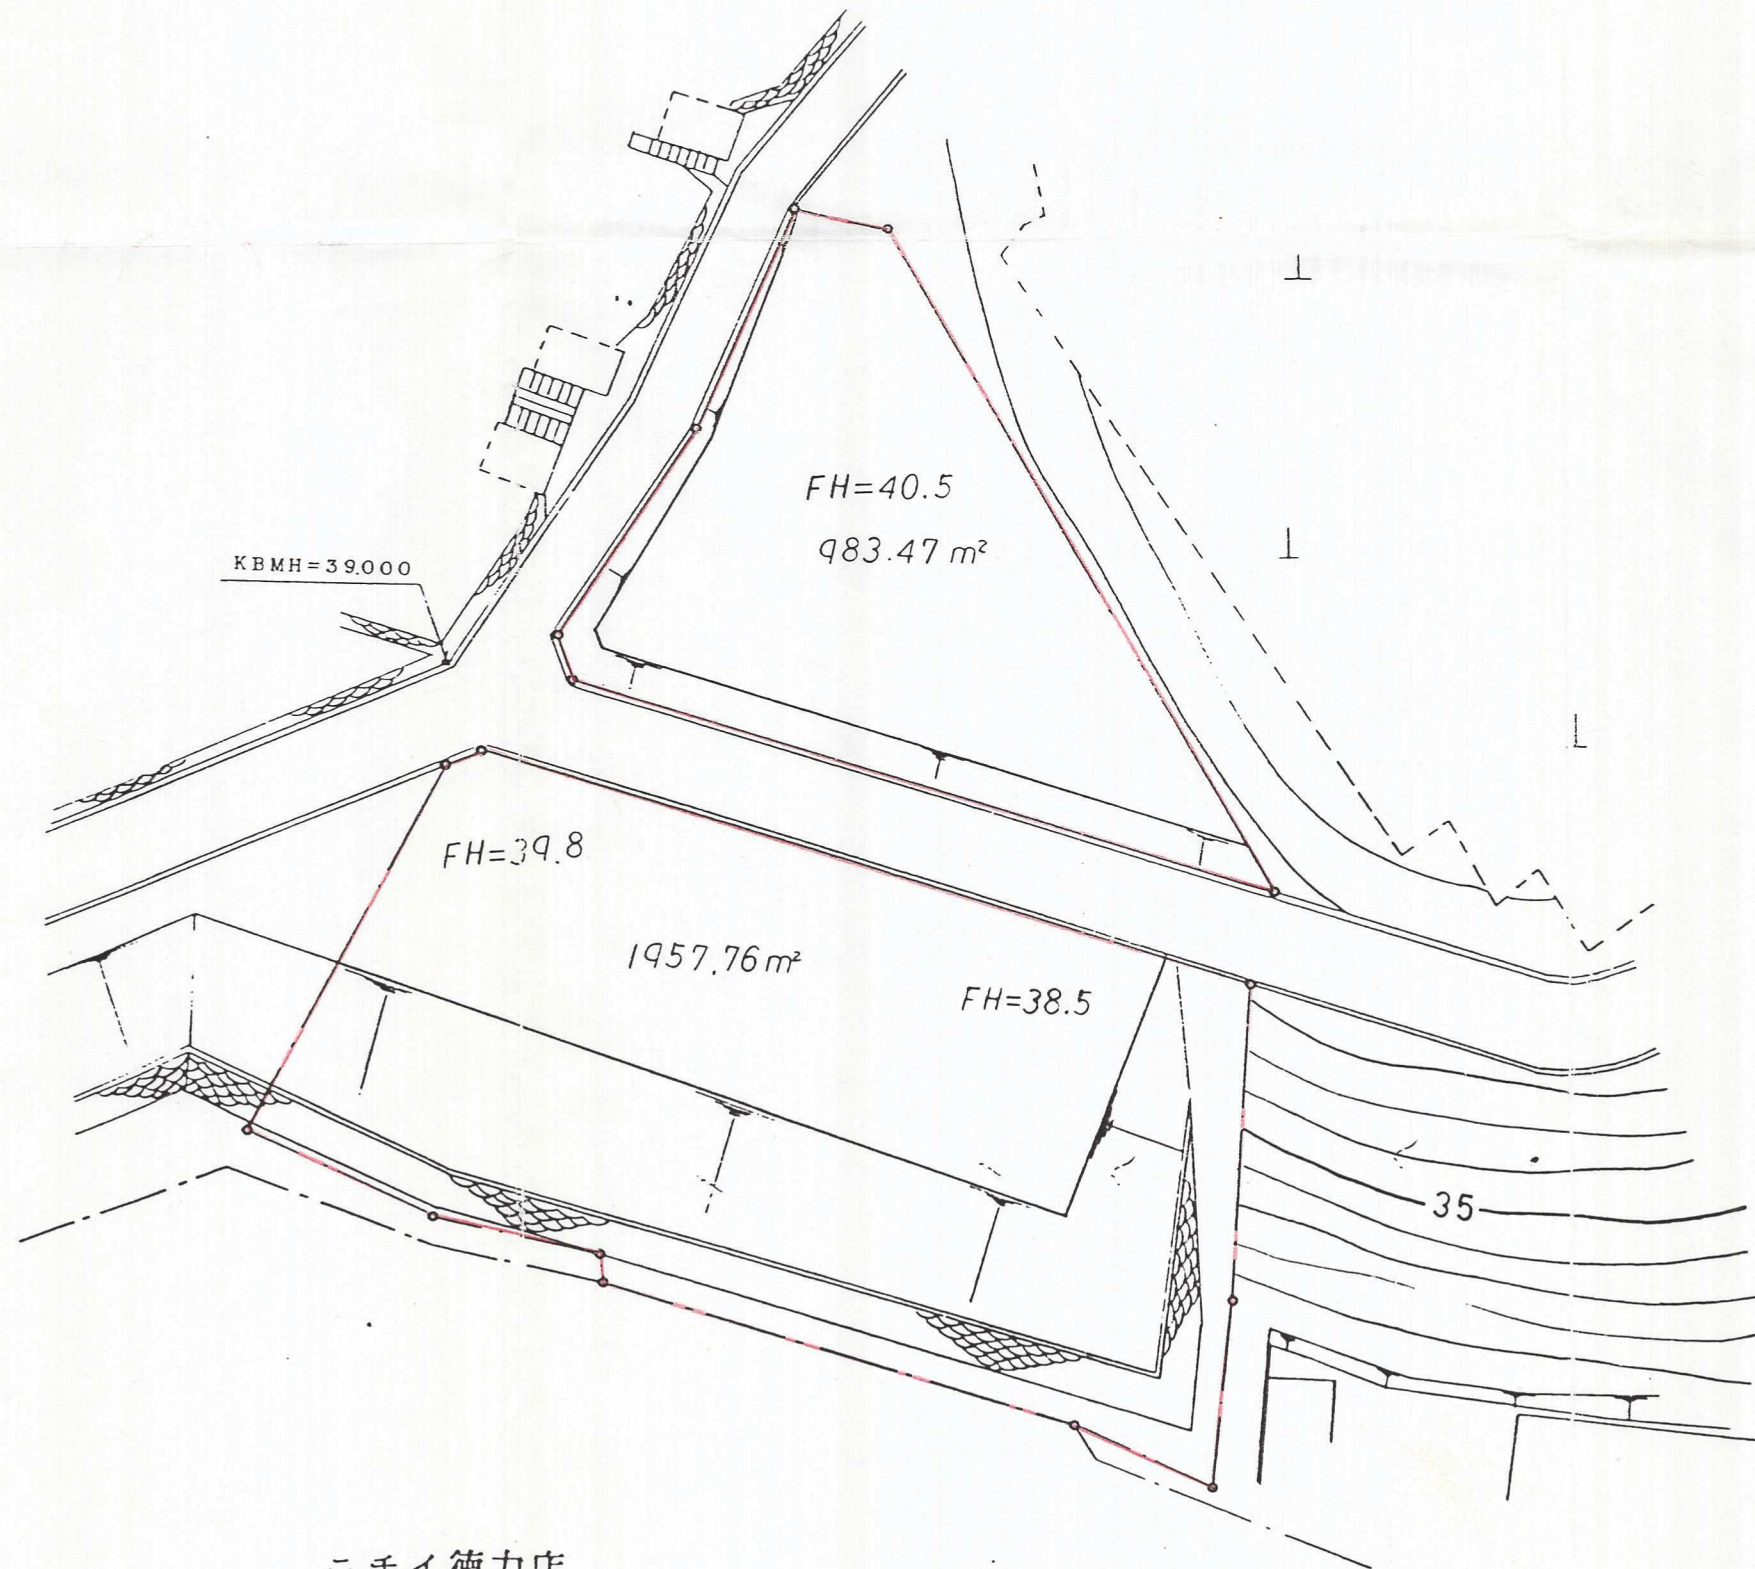

ニチイ徳力店

60-46

図面の名称

土地利用竣工平面図

番号	4	縮尺	1:500
設計		製図	

北九州市小倉南区蒲生三丁目5番18号

佐藤測量株式会社