63-18

造成竣工平面図

S=1:250

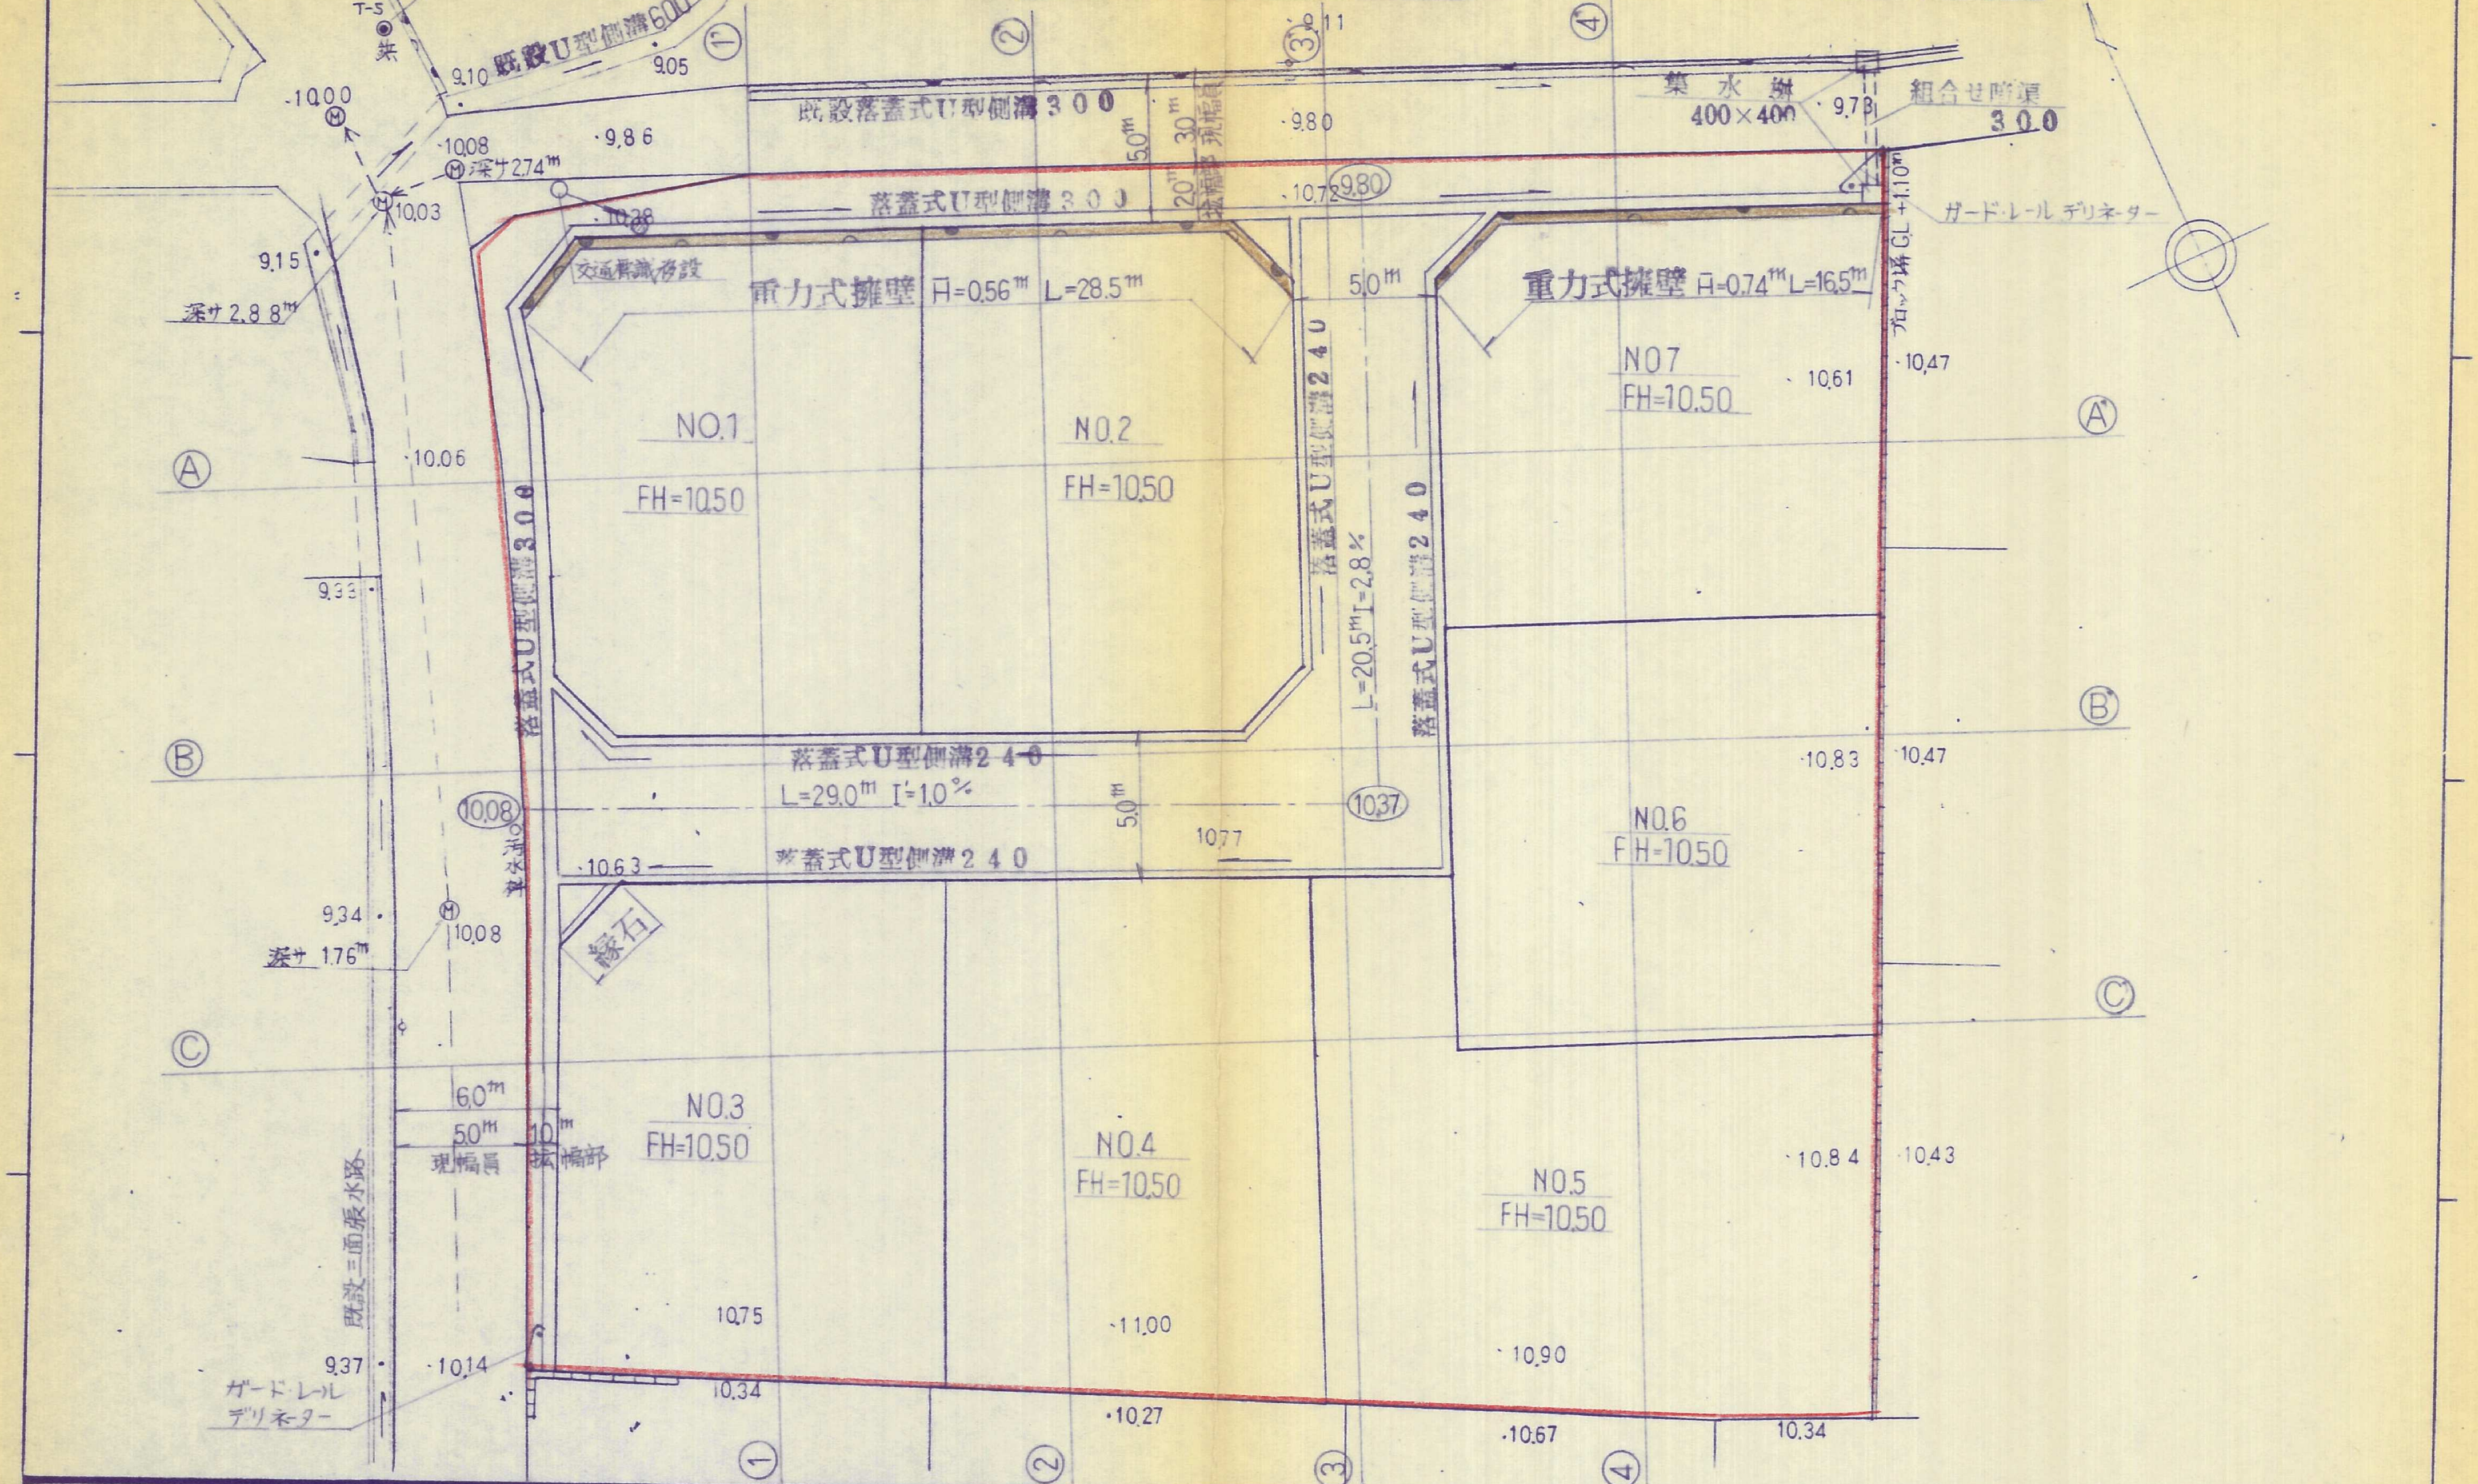

仮BM GH=10.00m
T-5
既設U型側溝600
9.10
9.05
-10.00
10.08
深サ2.74m
9.86
10.03
9.15
深サ2.88m
10.28
既設落蓋式U型側溝300
5.0m
3.0m
2.0m
9.80
10.72
(9.80)
集水桝 400×400
9.73
組合せ側溝 300
ガードレール デリネーター
ブロック塀 GL+1.10m
落蓋式U型側溝300
交通標識移設
重力式擁壁 H=0.56m L=28.5m
重力式擁壁 H=0.74m L=16.5m
5.0m
NO.1 FH=10.50
NO.2 FH=10.50
NO.7 FH=10.50
NO.6 FH=10.50
NO.3 FH=10.50
NO.4 FH=10.50
NO.5 FH=10.50
10.61
10.47
10.06
9.33
落蓋式U型側溝240
L=20.5m I=2.8%
落蓋式U型側溝240 L=29.0m I=1.0%
(10.08)
(10.37)
5.0m
10.77
10.63
10.83
10.47
汚水桝
9.34
10.08
深サ1.76m
縁石
6.0m
5.0m 現幅員
1.0m 拡幅部
既設三面張水路
10.84
10.43
10.75
11.00
10.90
9.37
10.14
10.34
10.27
10.67
10.34
ガードレール デリネーター
Ⓐ Ⓑ Ⓒ
① ② ③ ④ ①'

土木・建築・設計・測量
太平開発株式会社

摘要					
工事場所	小倉南区徳吉東4丁目305-1 306-1	件名	宅地造成工事	縮尺	1:250
担当		図名	造成竣工平面図	図面番号	5