


造成計画図 1/200

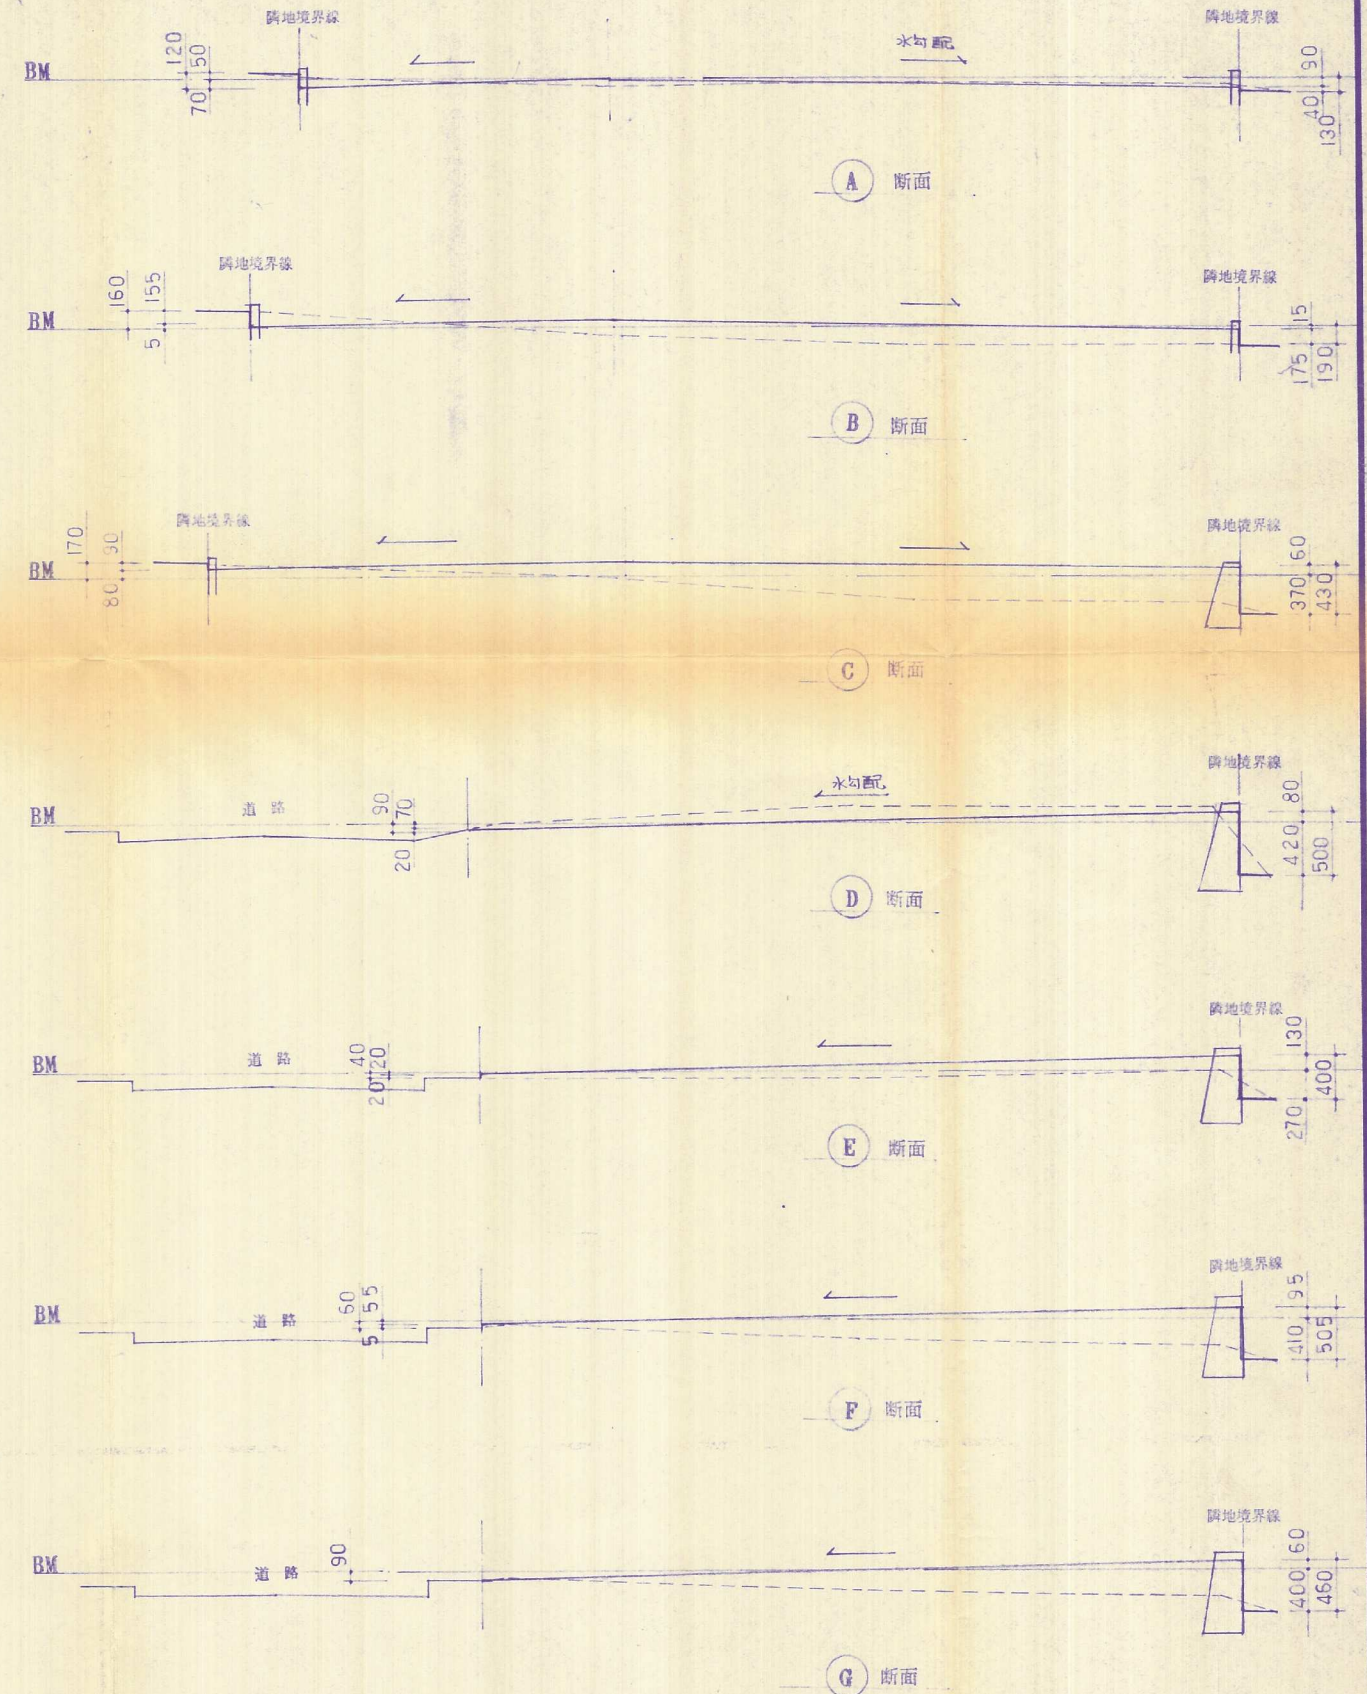

注) 高低の縮尺は 1/50 で示す。  
現況と点線で示し、造成後を  
実線で示す。

名称	戸田コ-ポ B 新築工事	作製		図面 No.
造成計画図 (竣工)	縮尺 1/200	承認		
大同建設株式会社	設計者一級建築士第112690 山本慎一郎	担当		