


造成竣功平面図

縮尺, 1:200

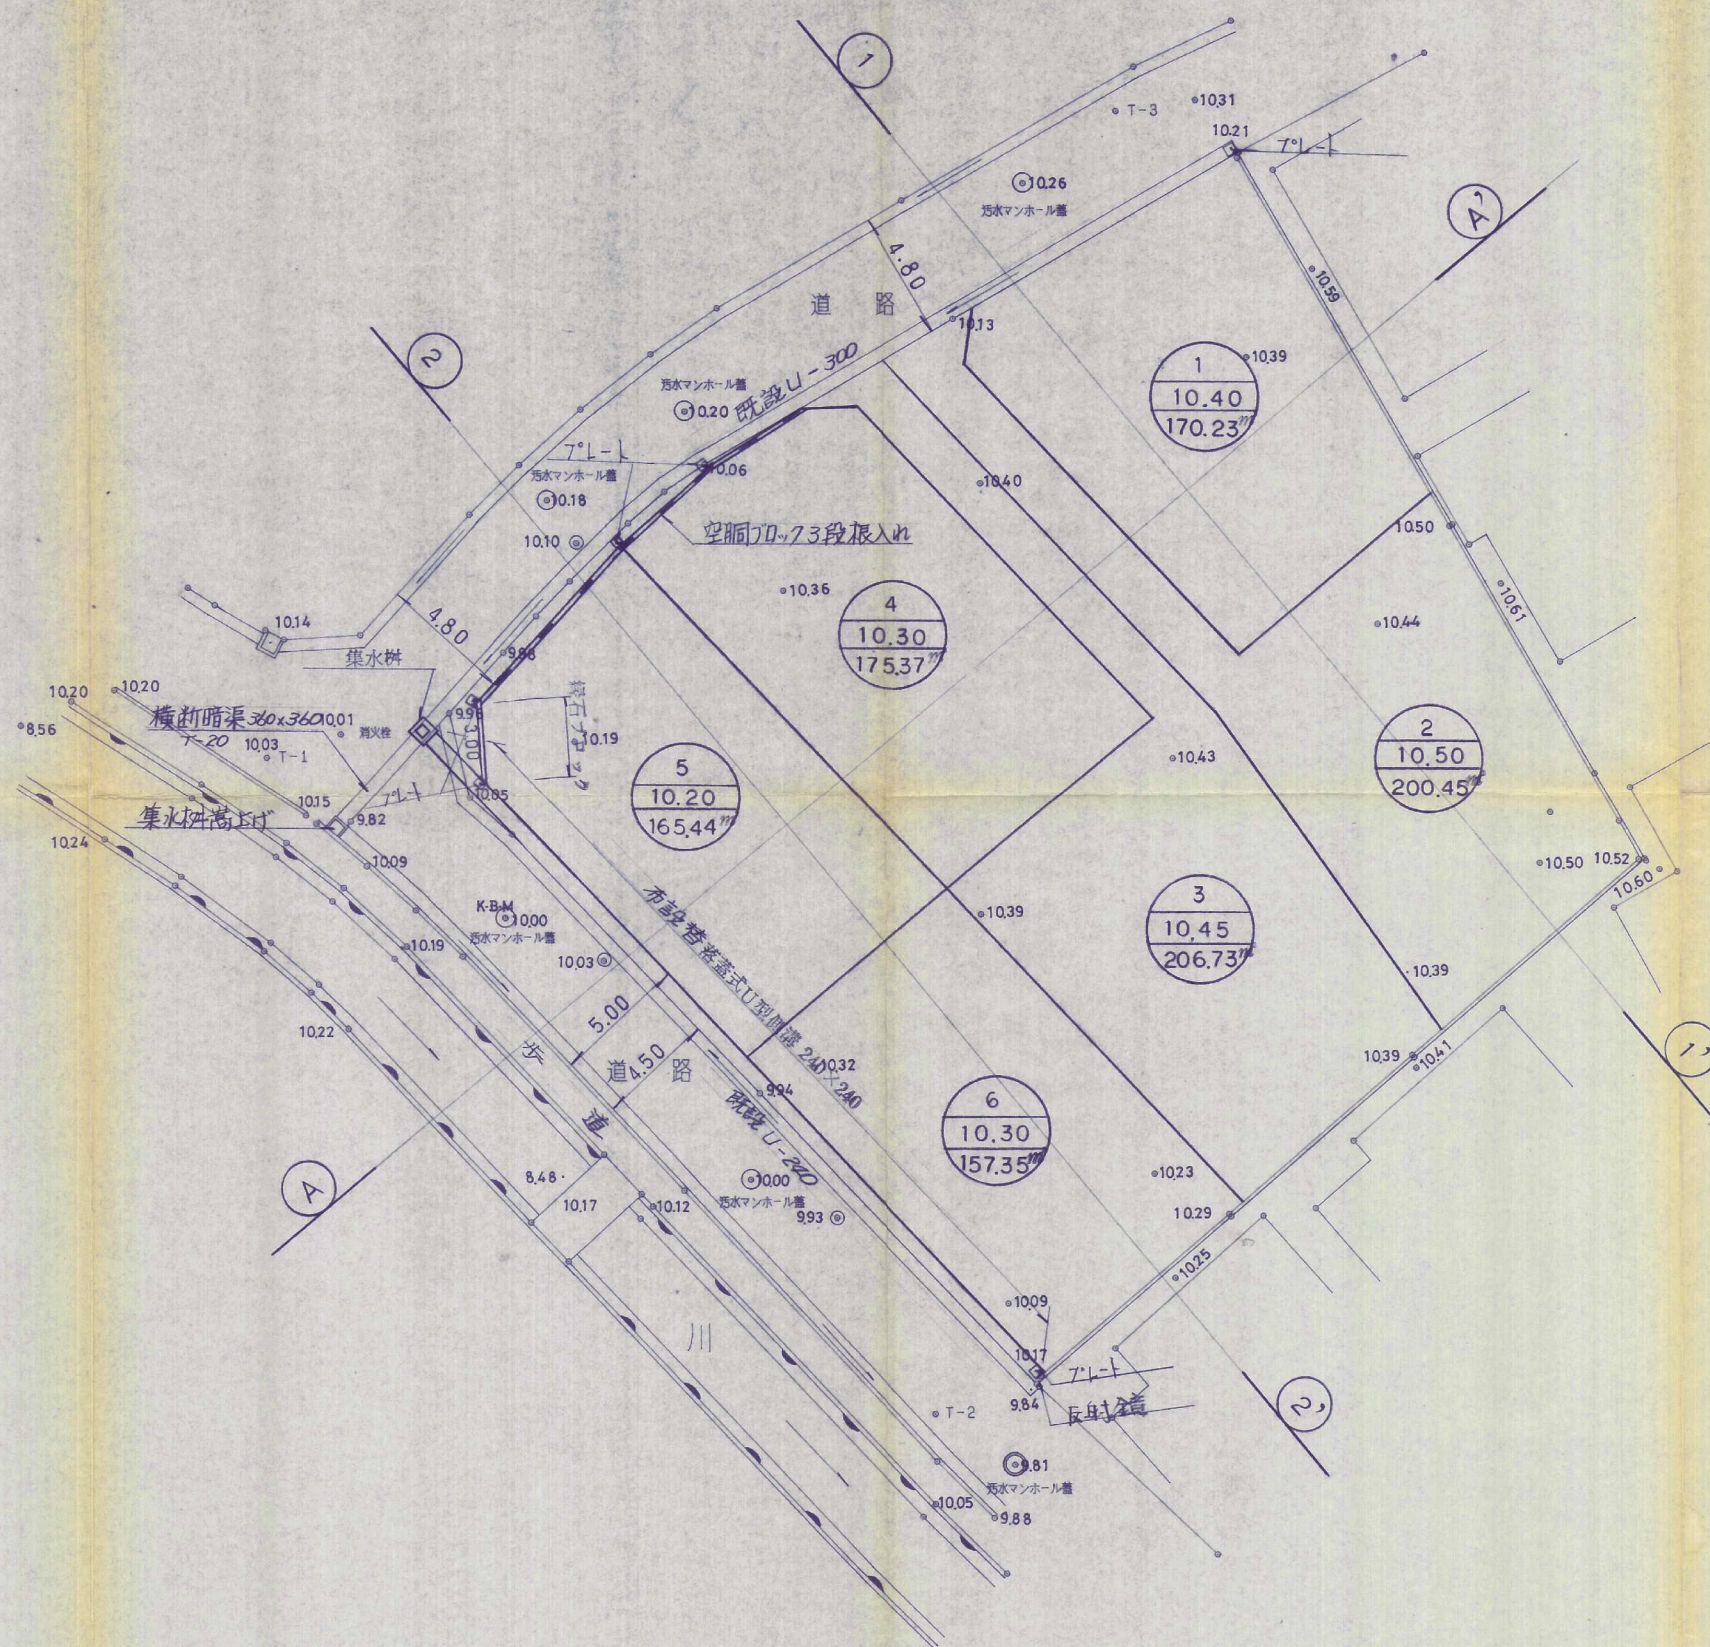

作名	宅地造成工事	図番	N 4
場所	小倉南区埴田若園2丁目	縮尺	1:200
図名	造成竣功平面図	担当	横印
計	北九州市小倉北区馬場3丁目3-5 高尾設計事務所	期日	(代)511-4067