


# 造成竣工平面图 1/300

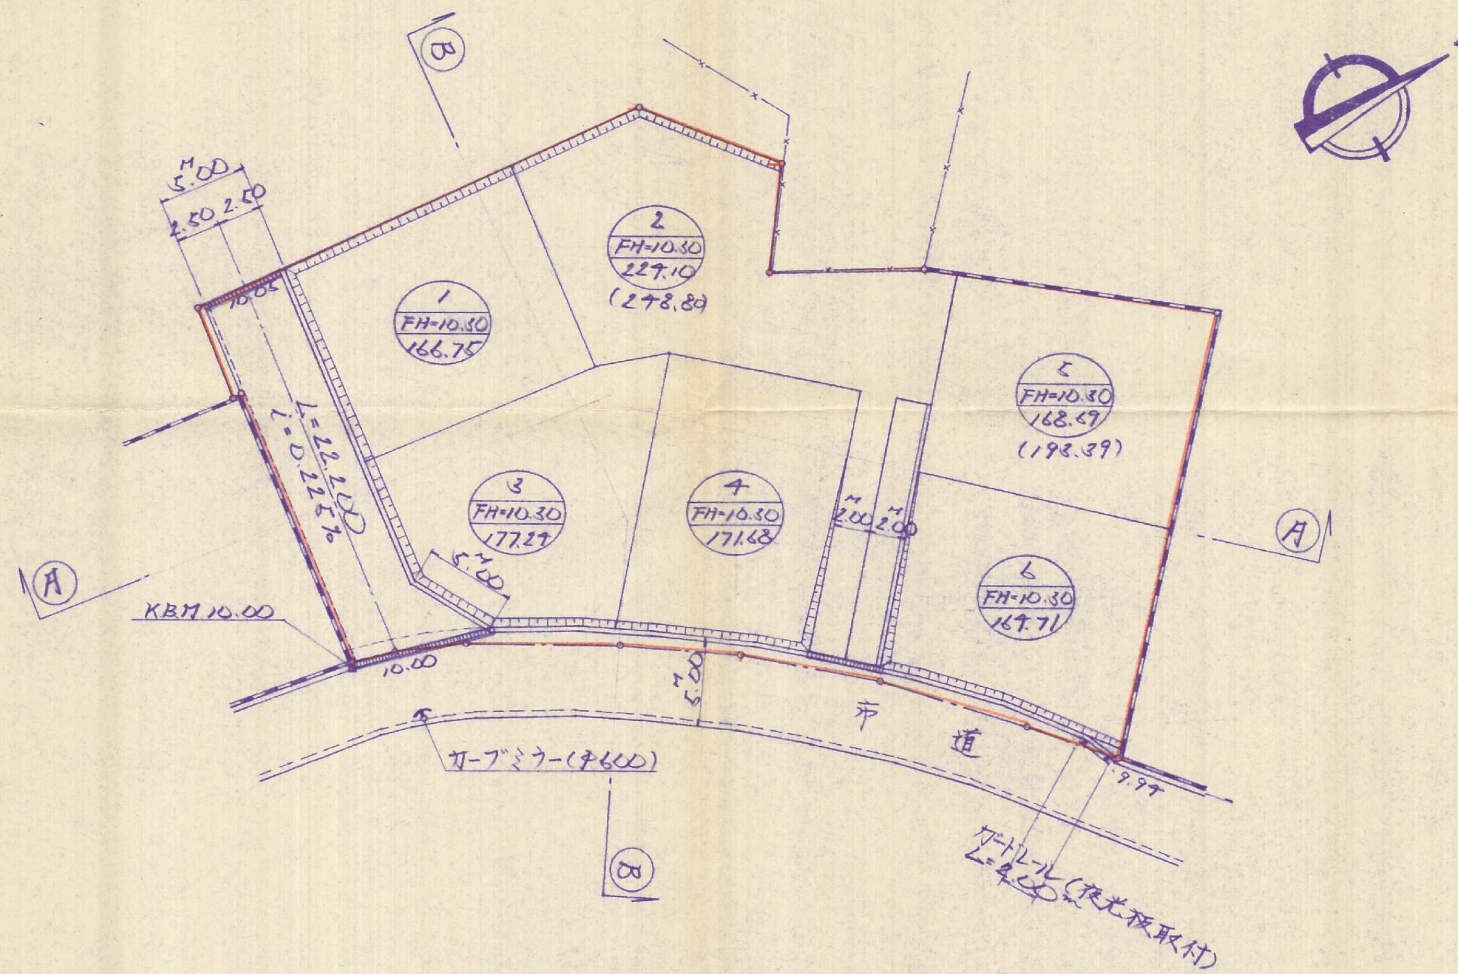

58-4

工事名称 住宅地造成工事			
図面名称 造成竣工平面图			
縮尺	1:300	No	7
設計会社名	アオキ土木設計事務所		
承認	照査	担当	製図
株式会社 九州パルコン			