
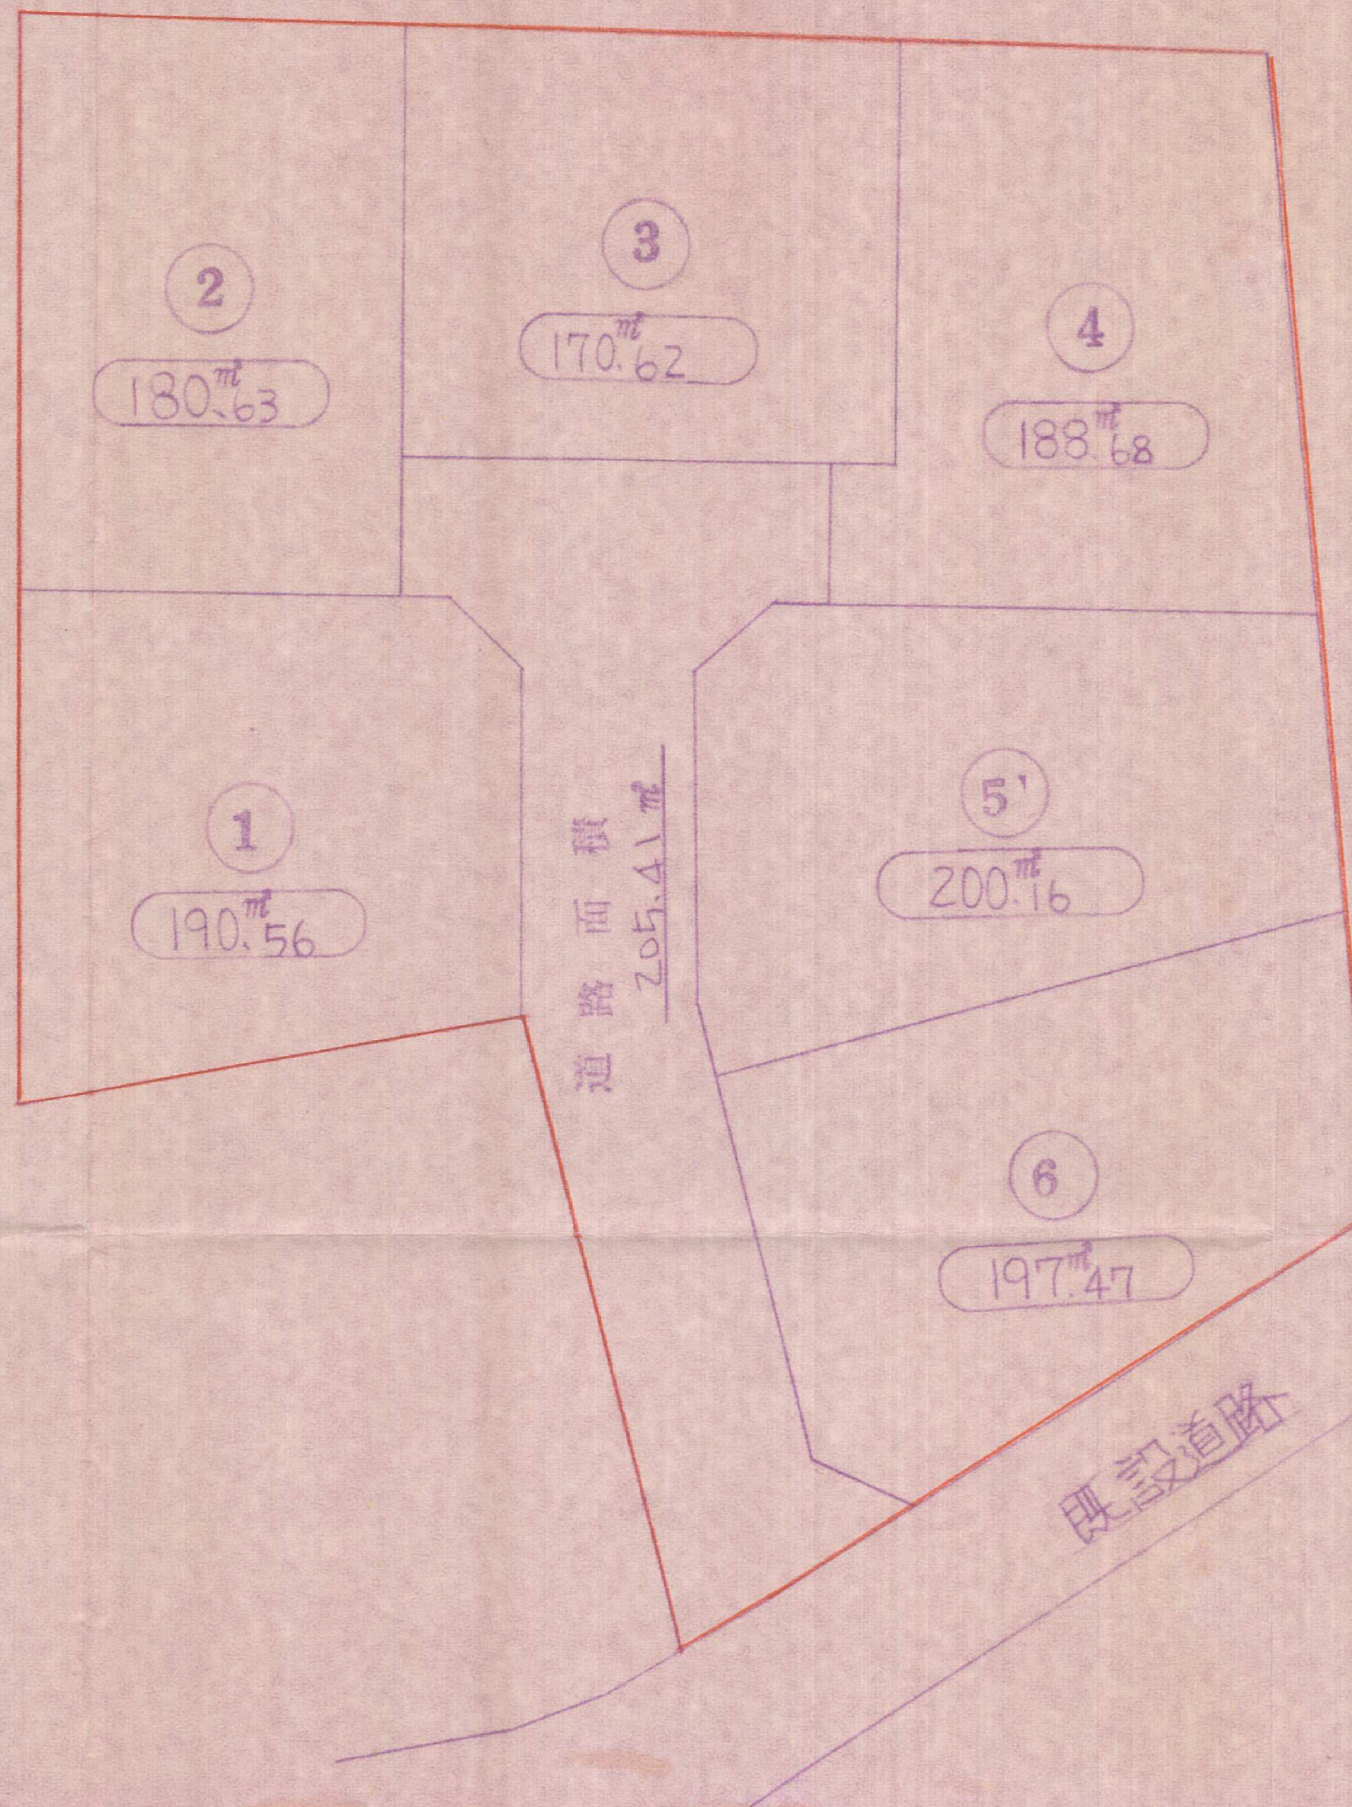


水田西邊地

⑤ 土地利用計画図

所在：北九州市小倉南区大字津田930-17

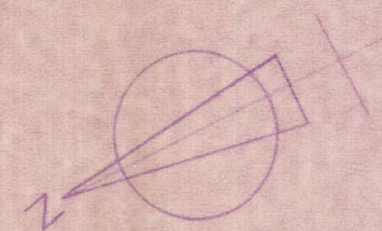

番号	面積 ㎡
1	190.56
2	180.63
3	170.62
4	188.68
5	200.16
6	197.47
合計	1128.12
坪	341.25

27 土地利用計画図

変更後

56-56

(株)小倉住宅  
長本数馬