


土地利用図 (竣工)

**S=1: 250**

北九州市小倉南区湯川五丁目872-6外

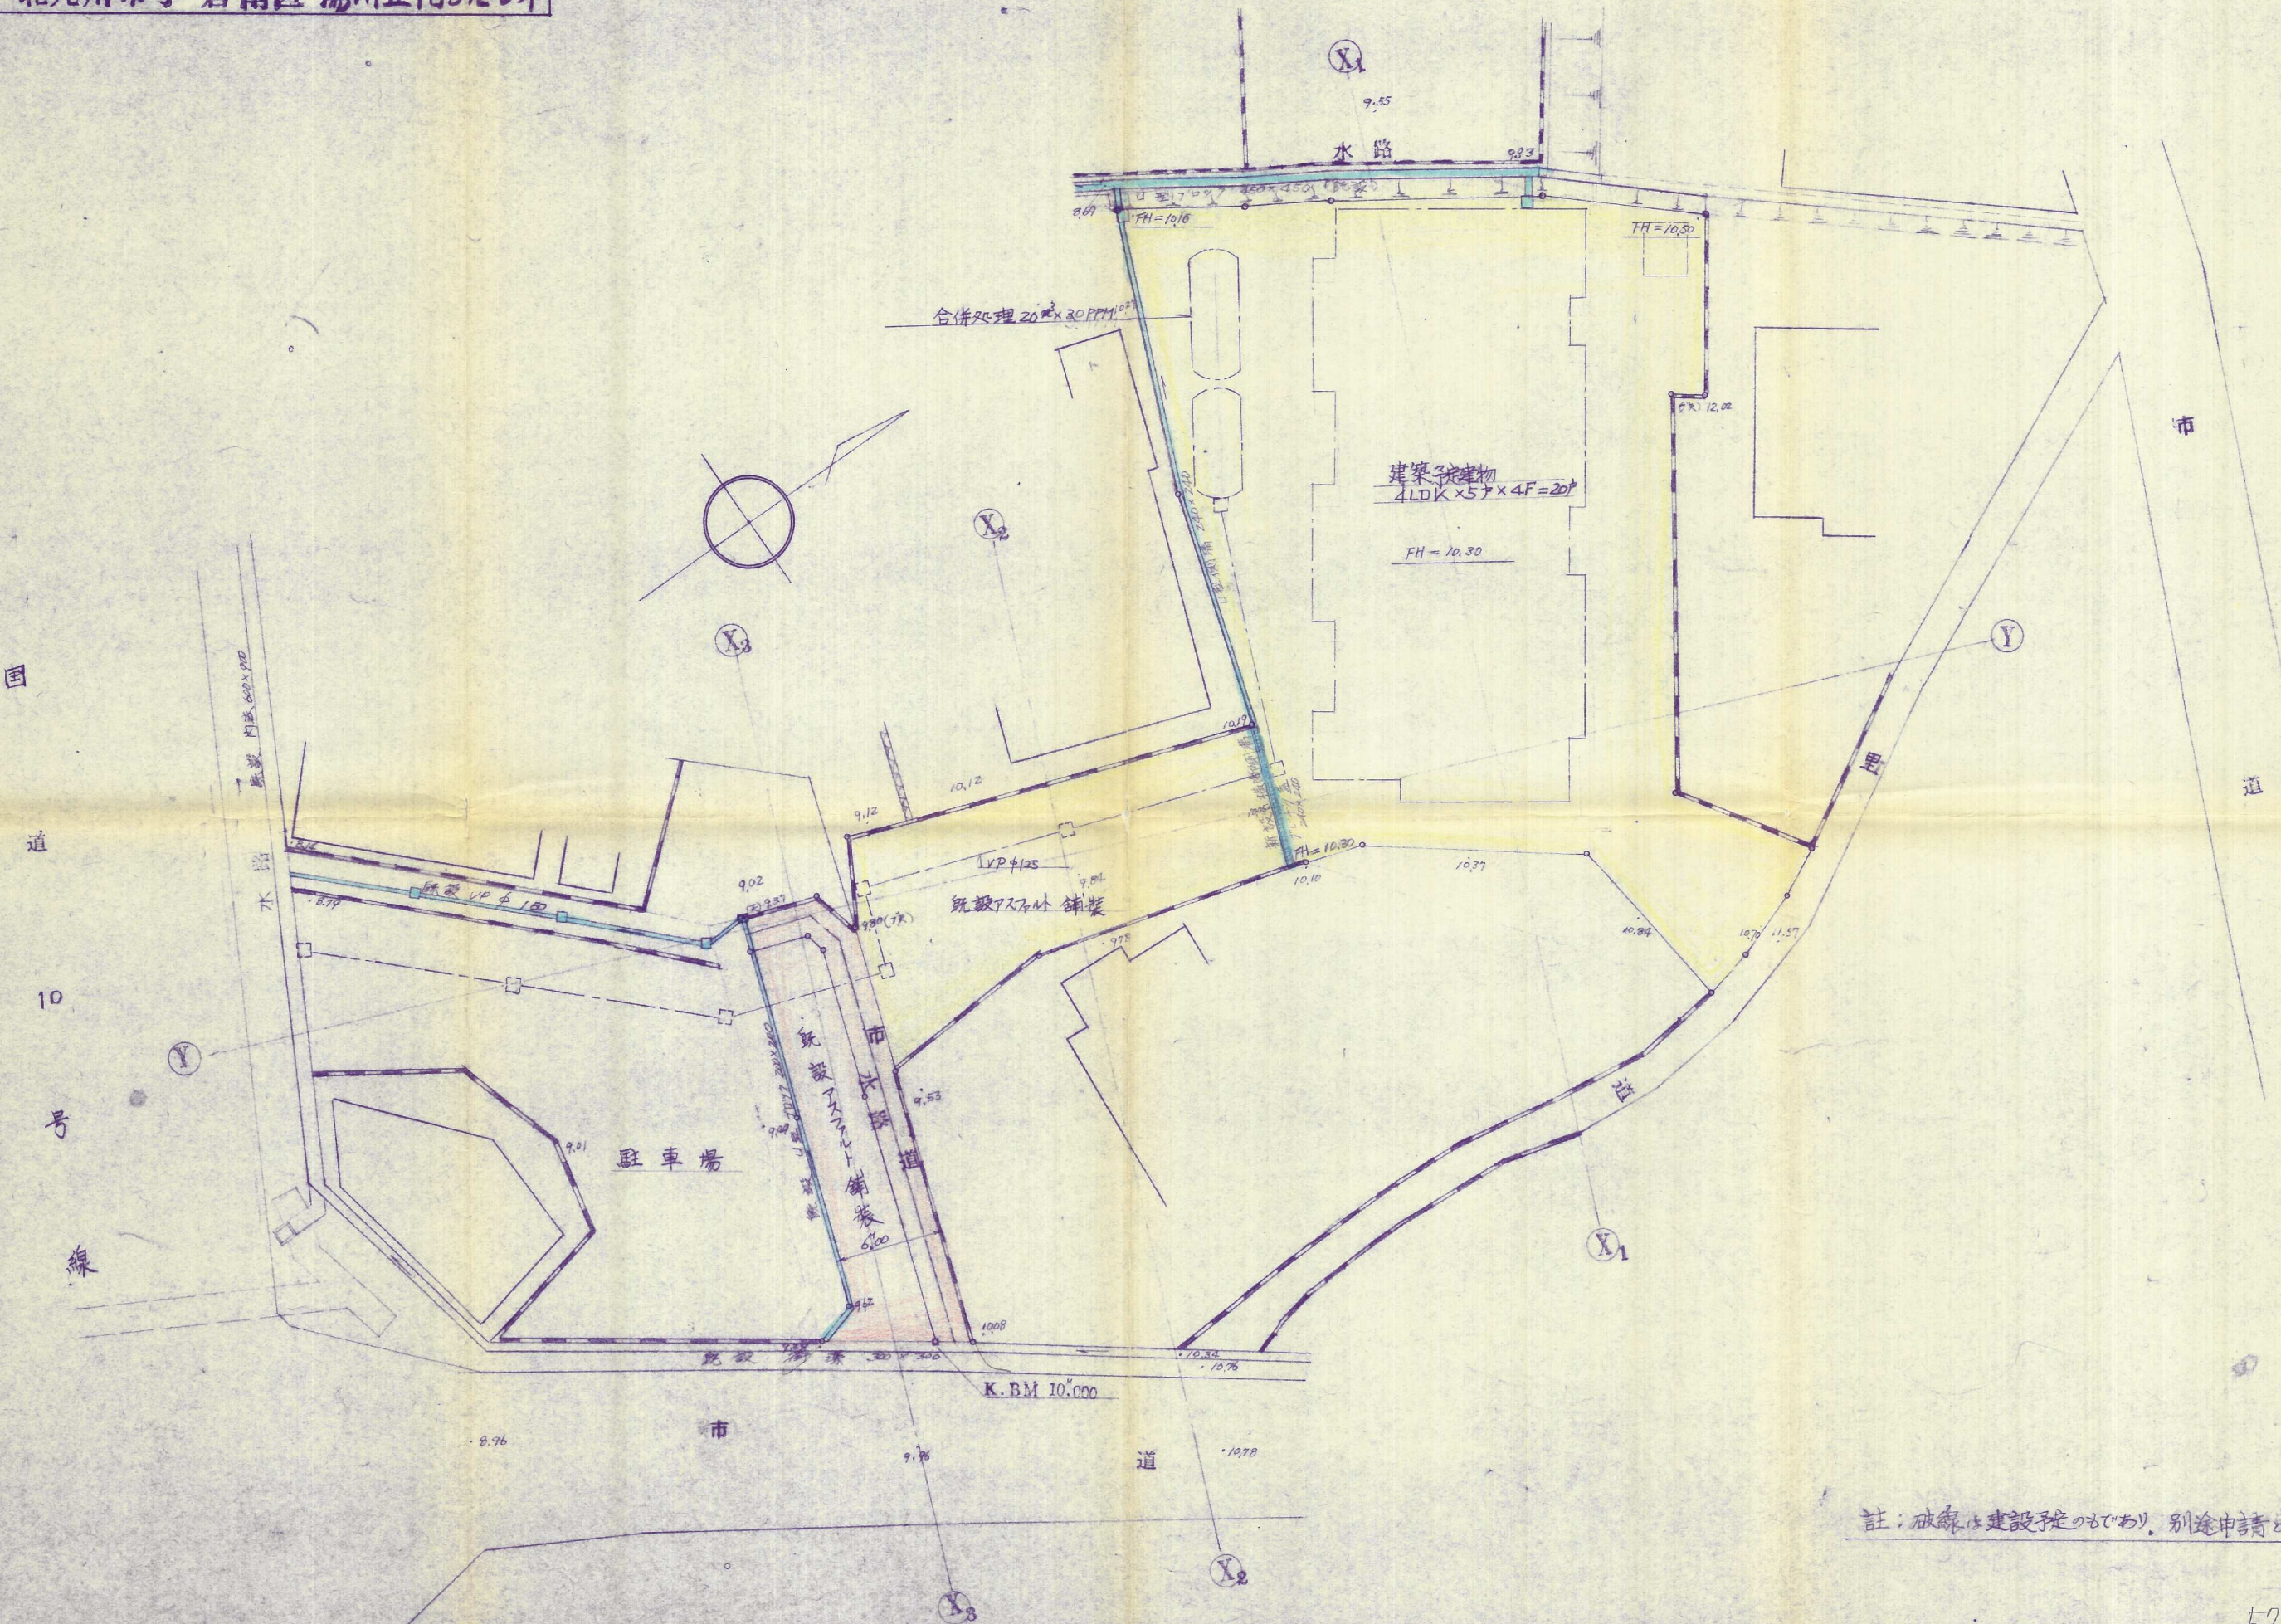

註：破線は建設予定のもであり、別途申請する。