
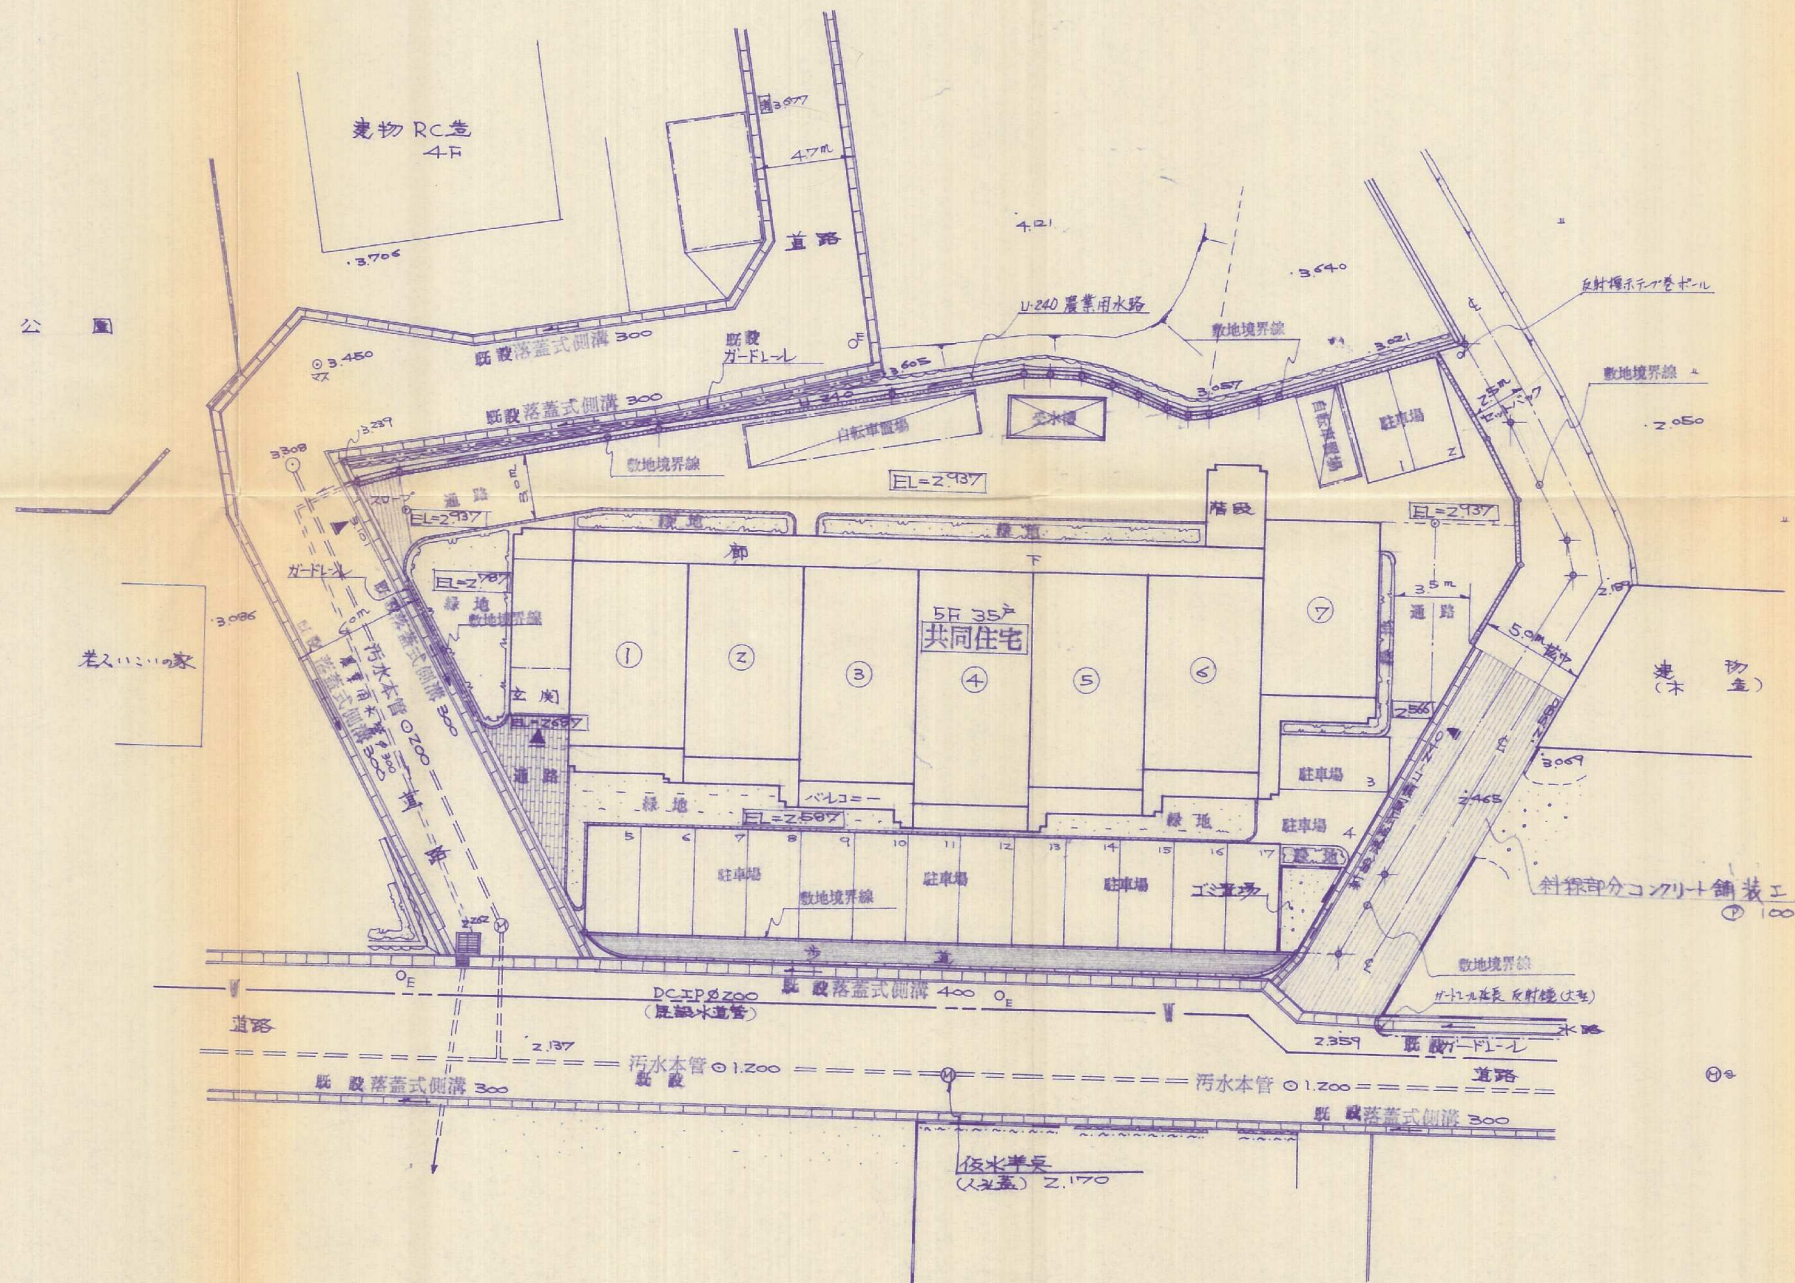


土地利用計画図

1:250

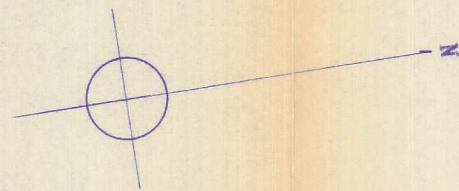

竣工⑤

元-16

開発者 浮城興産株式会社			
北九州市小倉南区沼本町一丁目 228-4		縮 尺	
土地利用計画図		1:250	
		設計製図	
図面番号	設計年月日		
6	1.6.20		
設計者 三和技建株式会社			