


造成竣工平面图

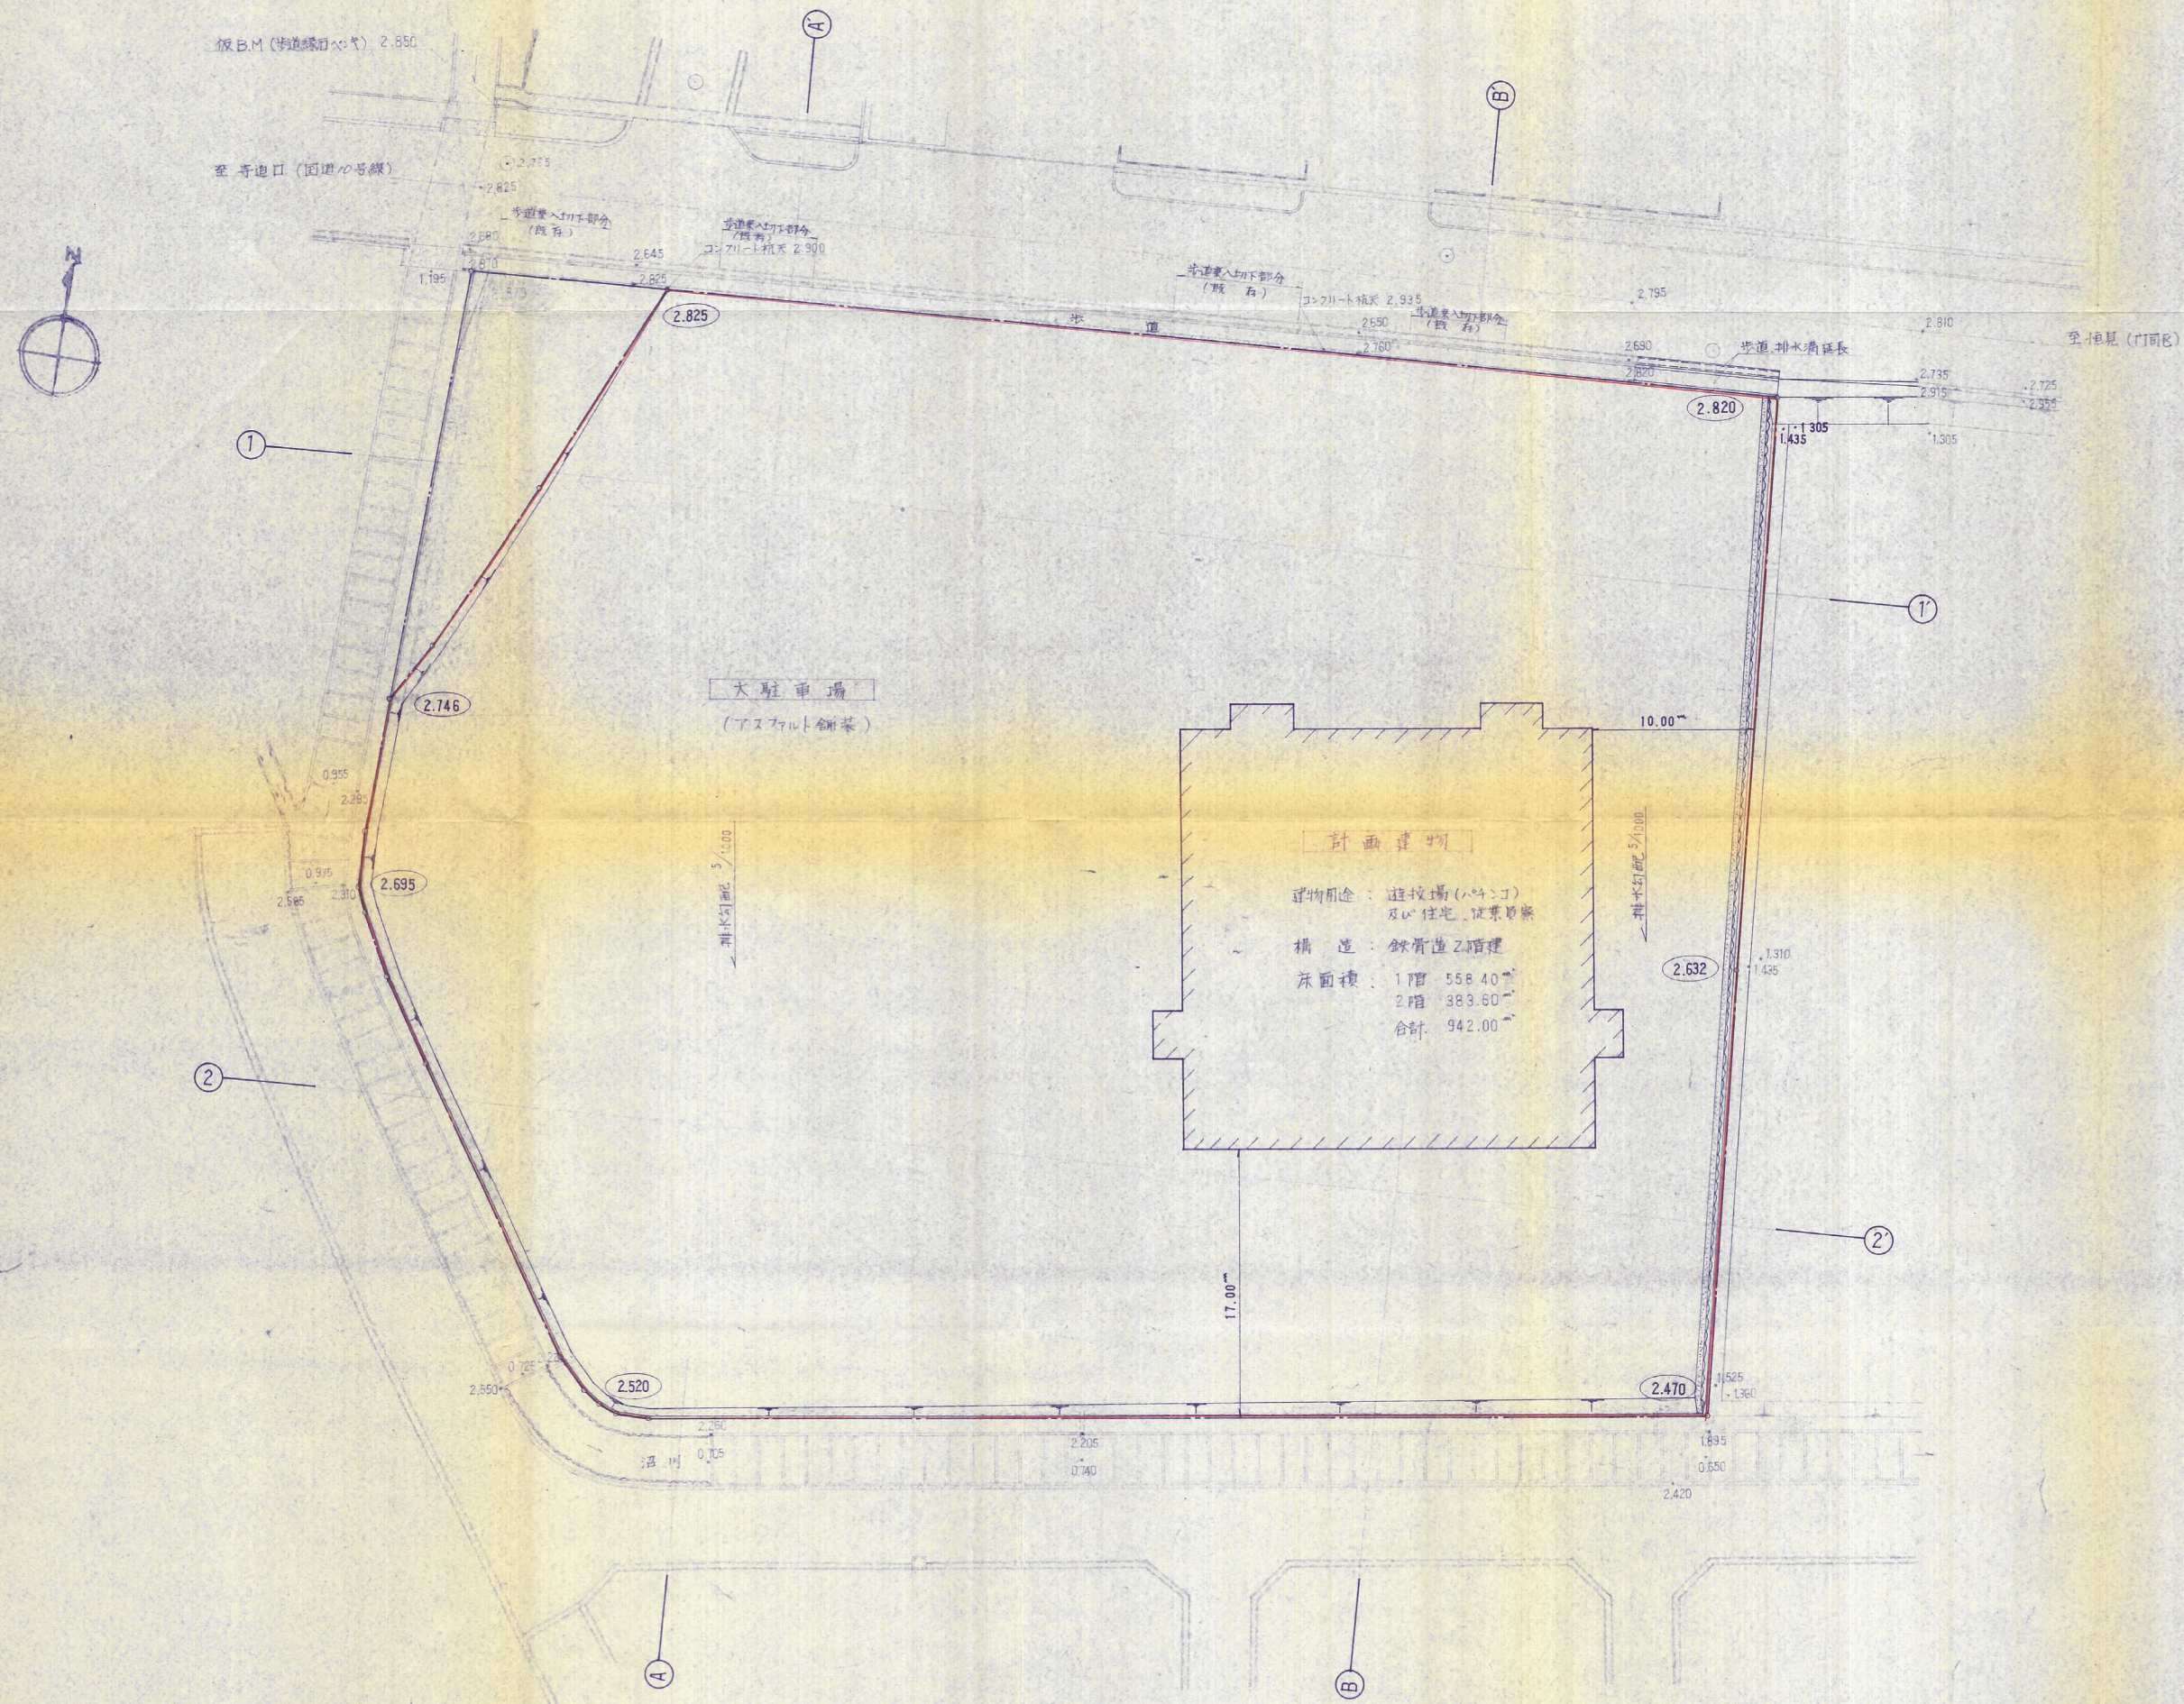

造成竣工平面图

工事名称	遊技場敷地造成工事		
事業主	有限会社 足立倉庫		
工事場所	北九州市小倉南区沼南町1丁目		
図面名称	縮尺	1/250	
作成年月日	平成17年4月2日	図番	NO. 4
上村	事務所		