


# 造成竣工平面図 S=1:200

北九州市小倉南区大字貫

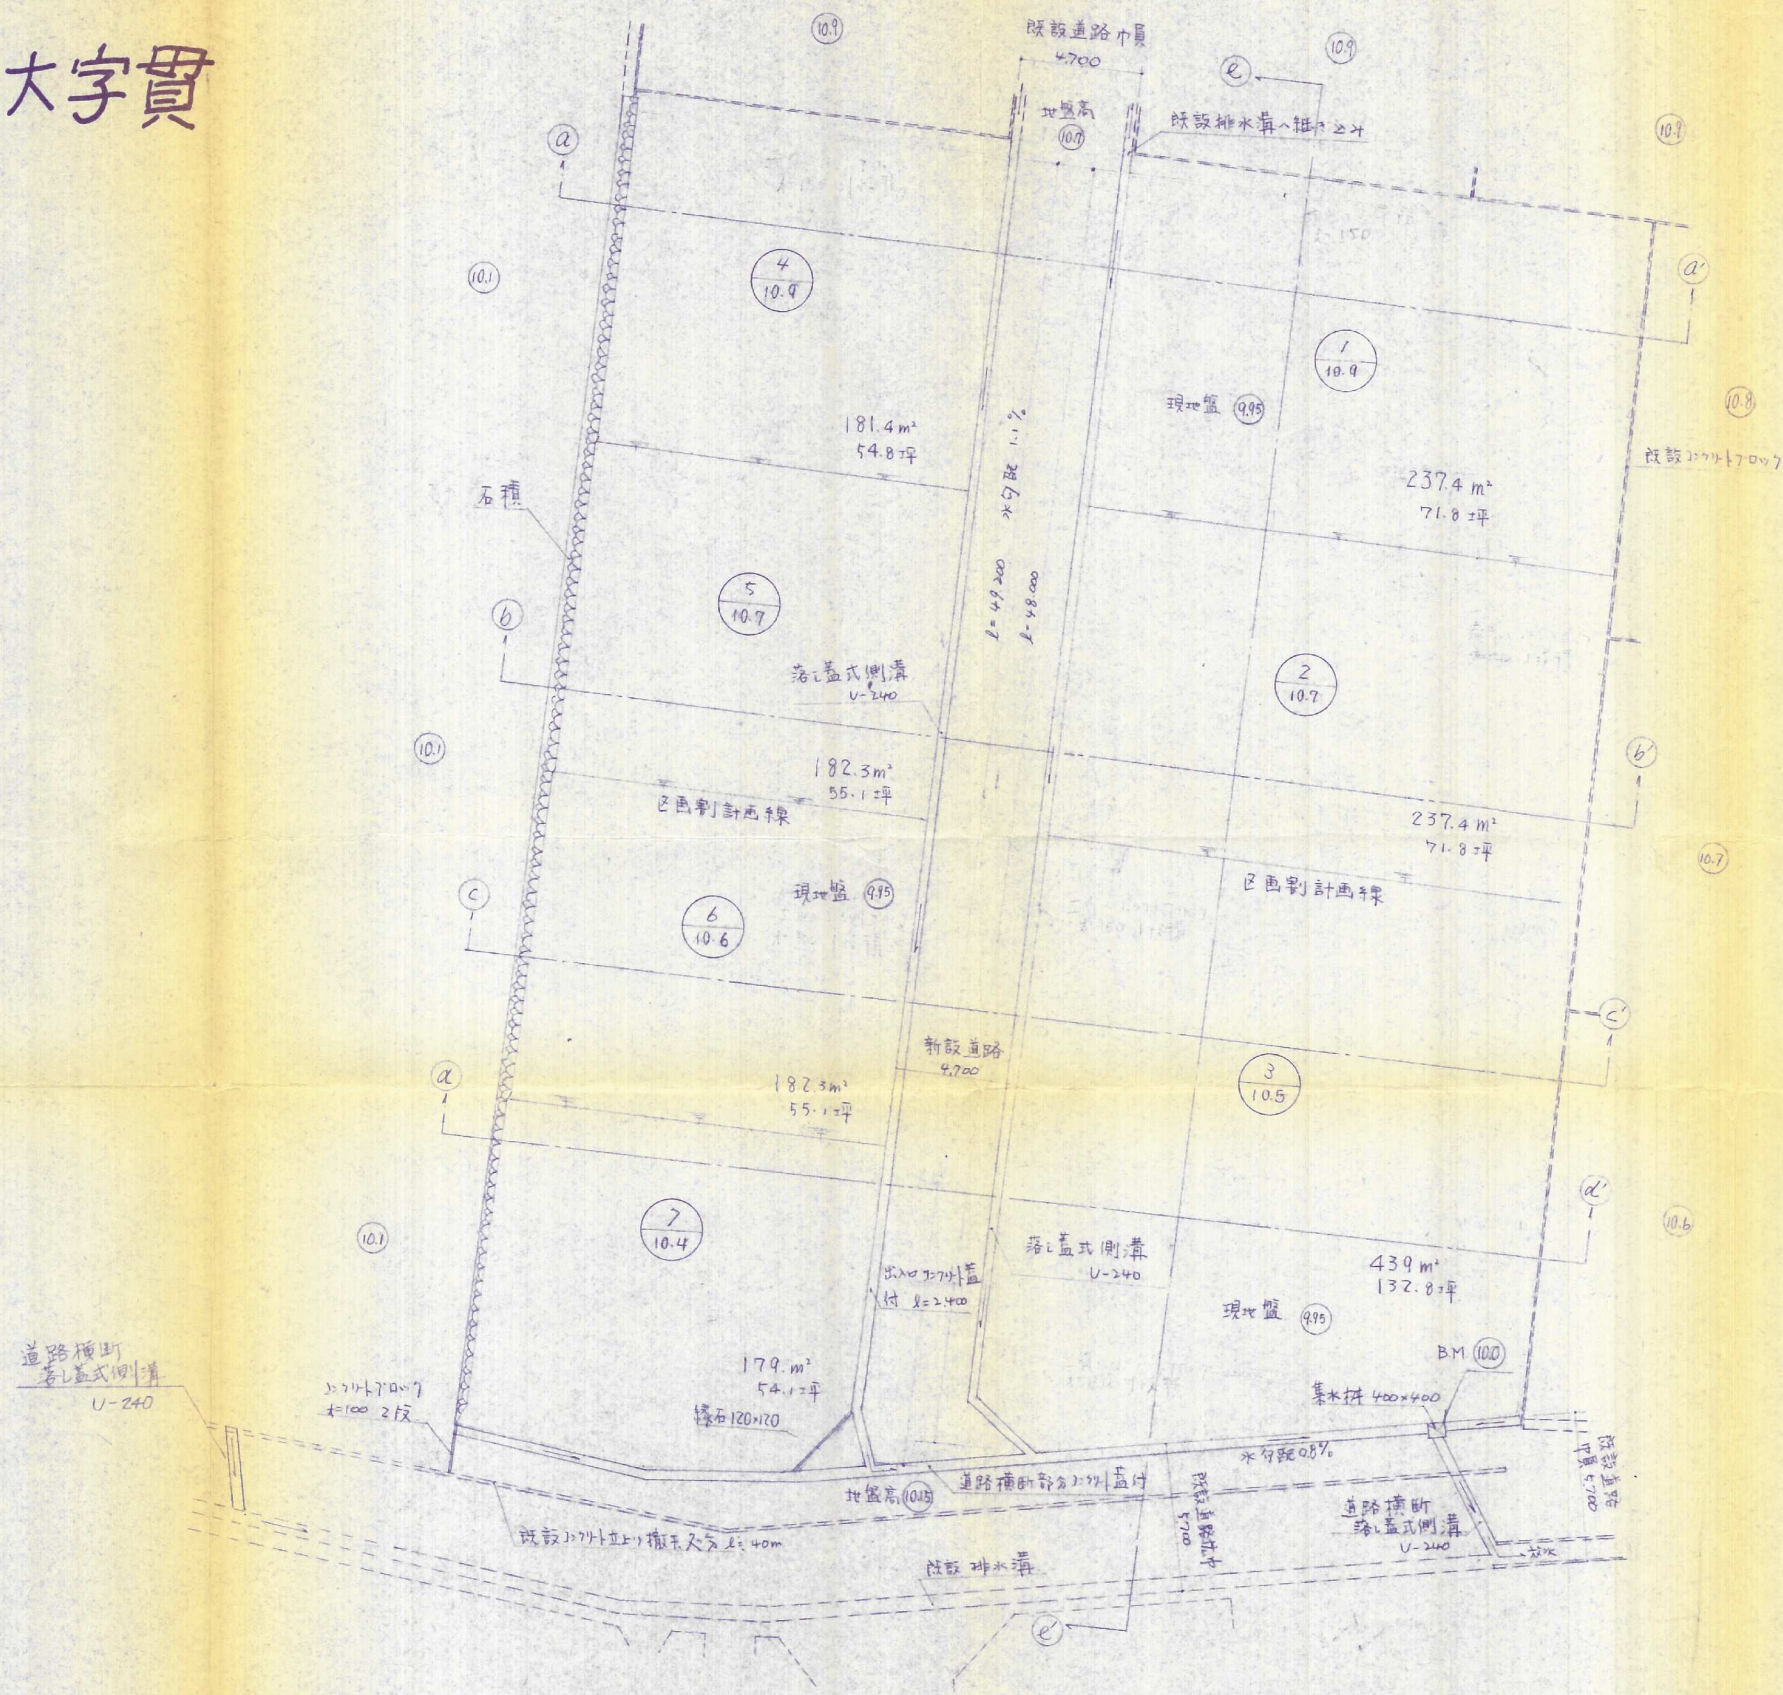

件名	貫造成工事	図書	
場所	北九州市小倉南区大字貫	縮尺	S=1:200
図名	造成竣工平面図	検印	
設計	㈱東建設事務所	年月日	