
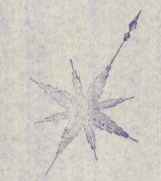


# 造成竣功平面図

S-1:250

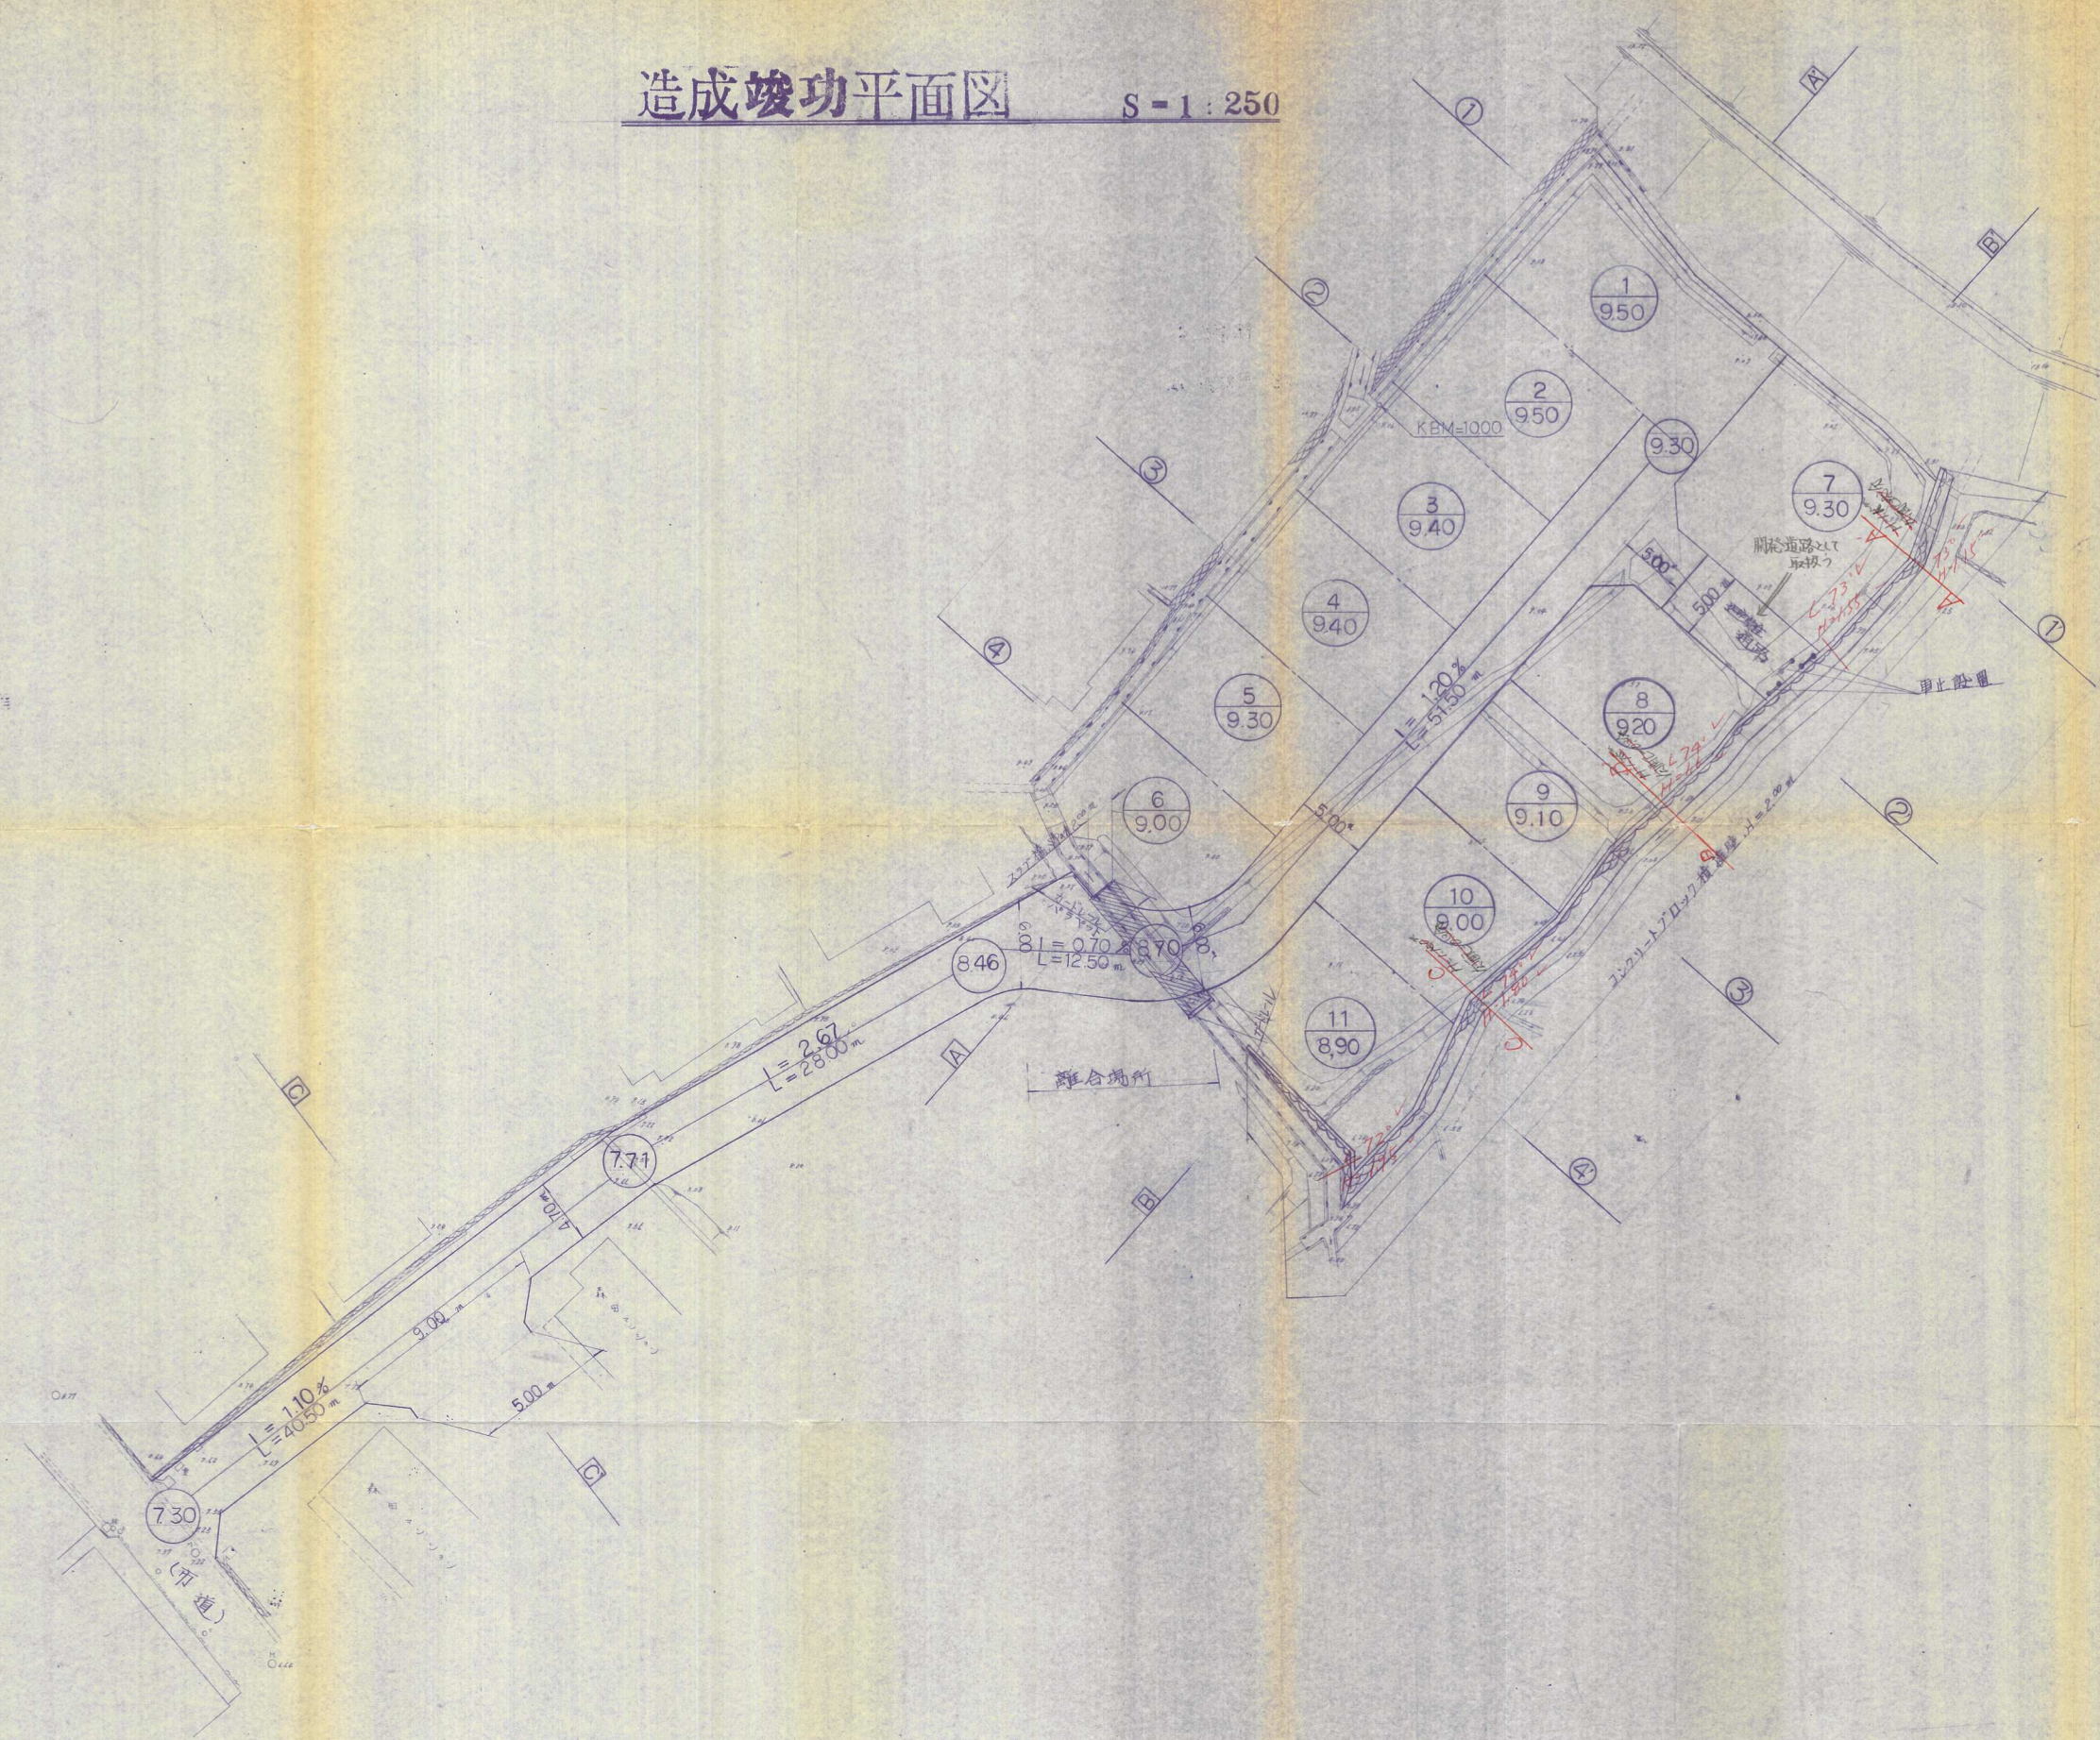

56-22

件名	宅地造成 工事	図番	No. 4
場所	小倉南区豊永町	縮尺	1:250
図名	造成竣功平面図	担当	検印
設計	太平開発株式会社	月日	