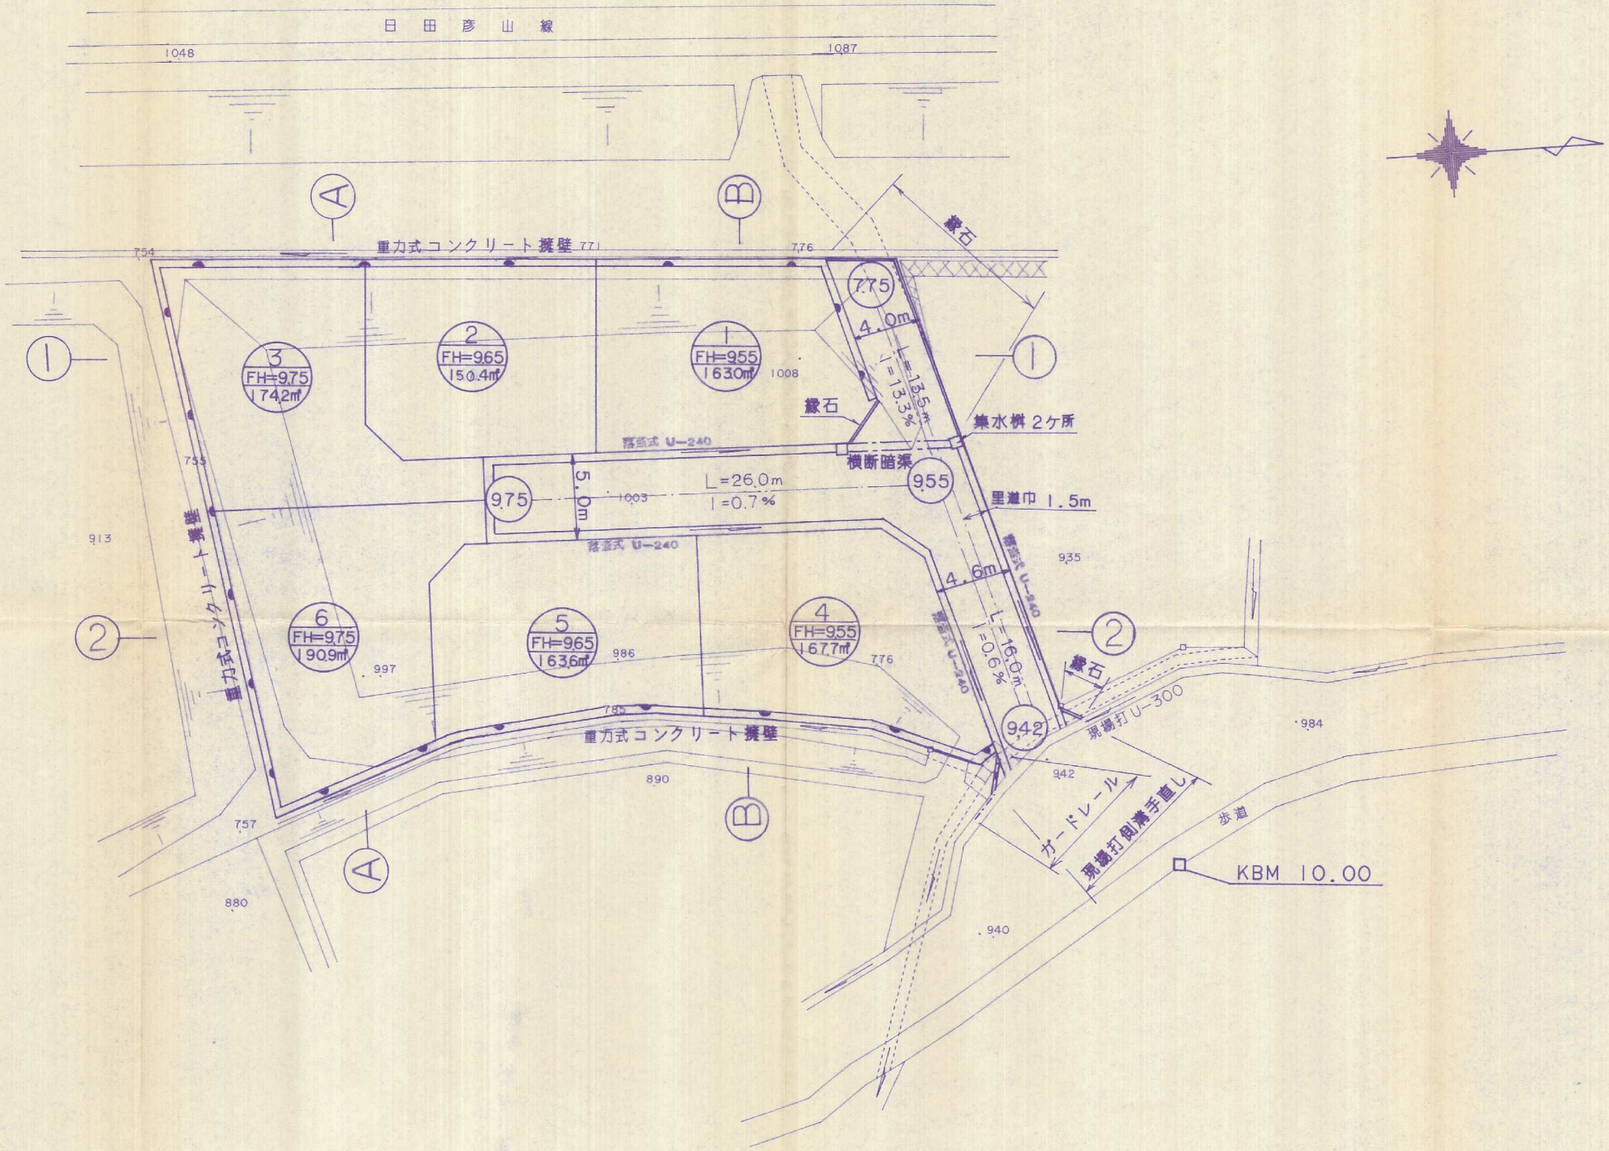

宅地造成工事設計図		NO 4
場所	北九州市小倉南区蜷田若園 3丁目 547-1	縮尺 S=1/250
図名	造成竣工 平面図 土地利用計画図	担当
北九州市小倉北区片野新町2丁目13番5号 浅尾測量設計事務所 平成元年 9月 25日設計		

元-35