完了申請

造成竣工平面図
排水 〃 〃

1:250

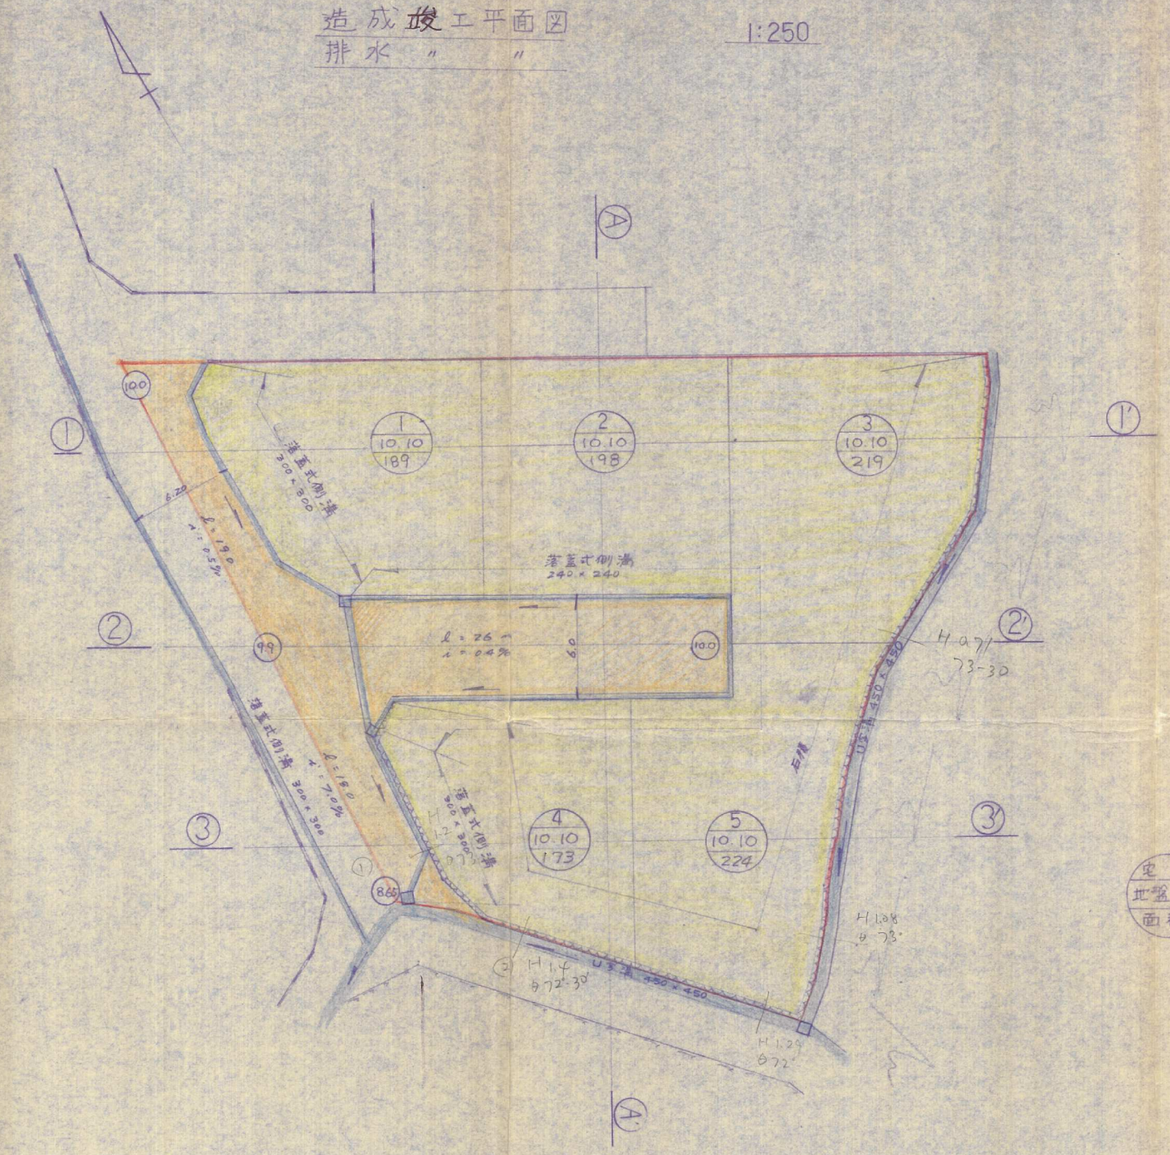

57-38

造成竣工平面図	3	4