


竣工平面图

北九州市小倉南区湯川新町一丁目 410・414-1

$S = 1 : 200$

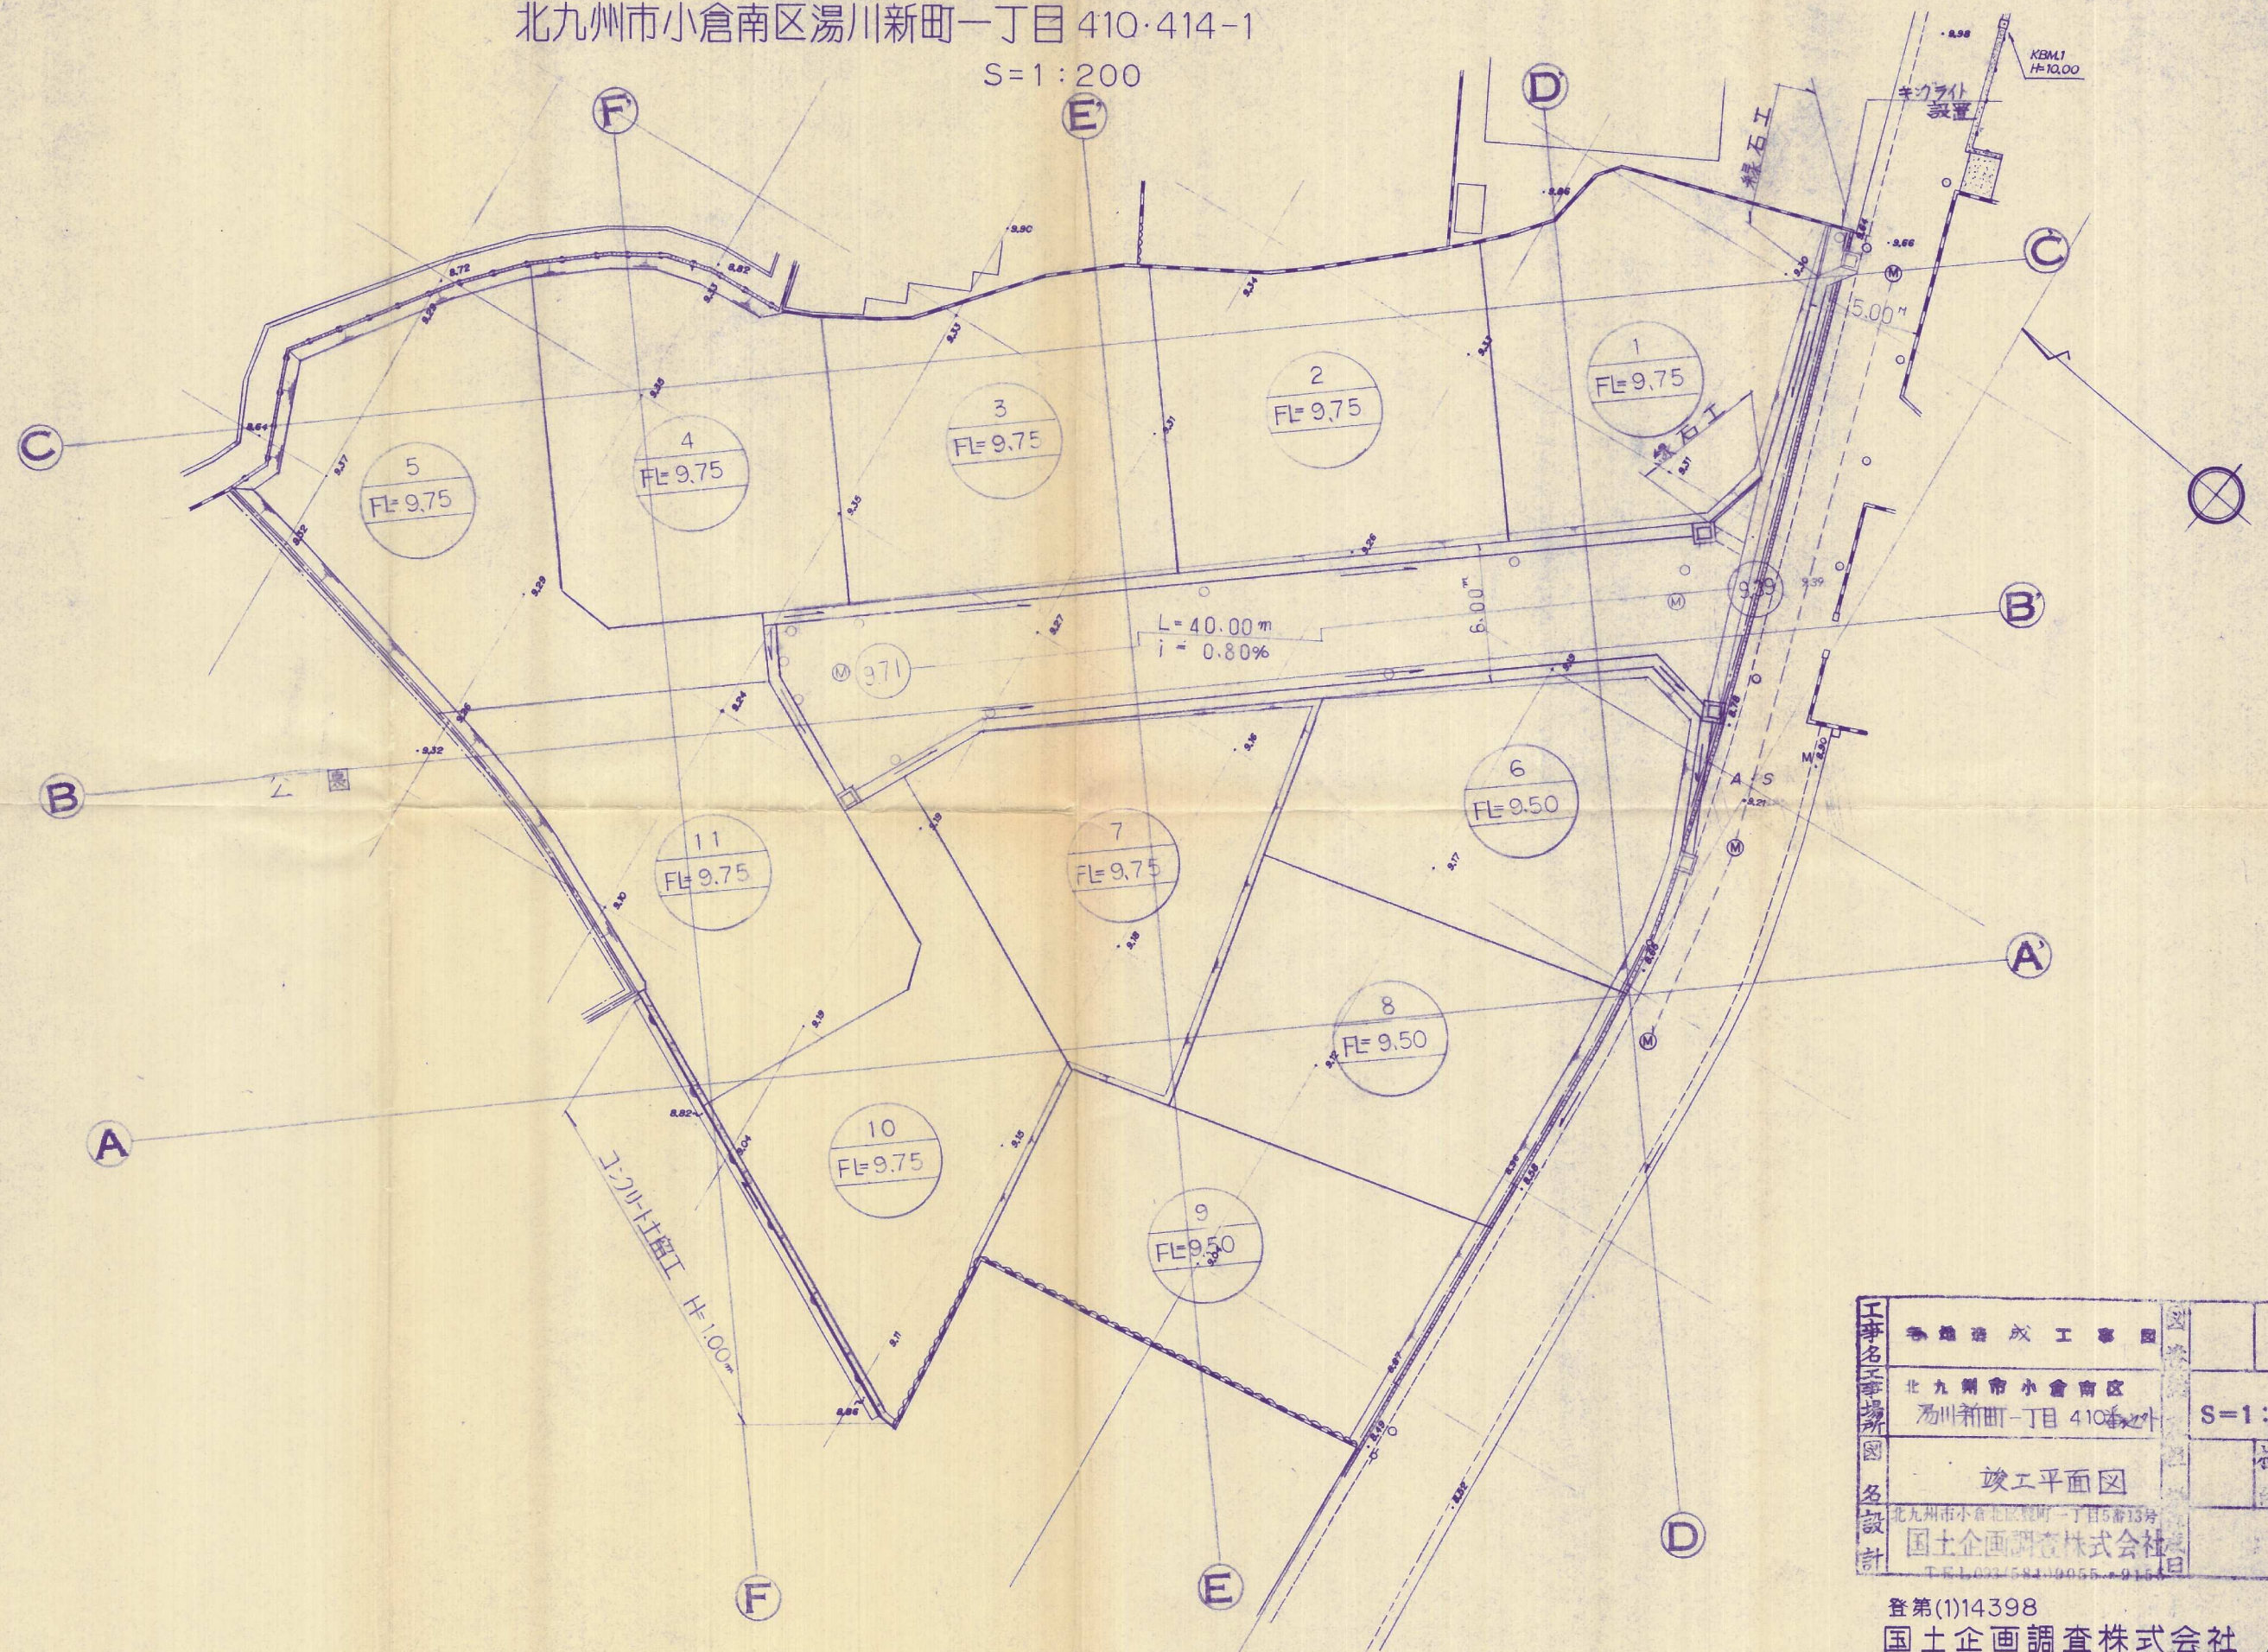

工事名 事務所 図 名 設計	等 造 成 工 事 図	5
	北九州市小倉南区 湯川新町一丁目 410番地外	S=1:200
	竣工平面図	枚 印
北九州市小倉北区豊町一丁目5番13号		日
国土企画調査株式会社		
TEL 093(581)9055・9155		

登第(1)14398
国土企画調査株式会社
昭和63年11月5日作製

3-63

TWA 208

