


# 竣工 造成計画平面図

縮尺=1:250

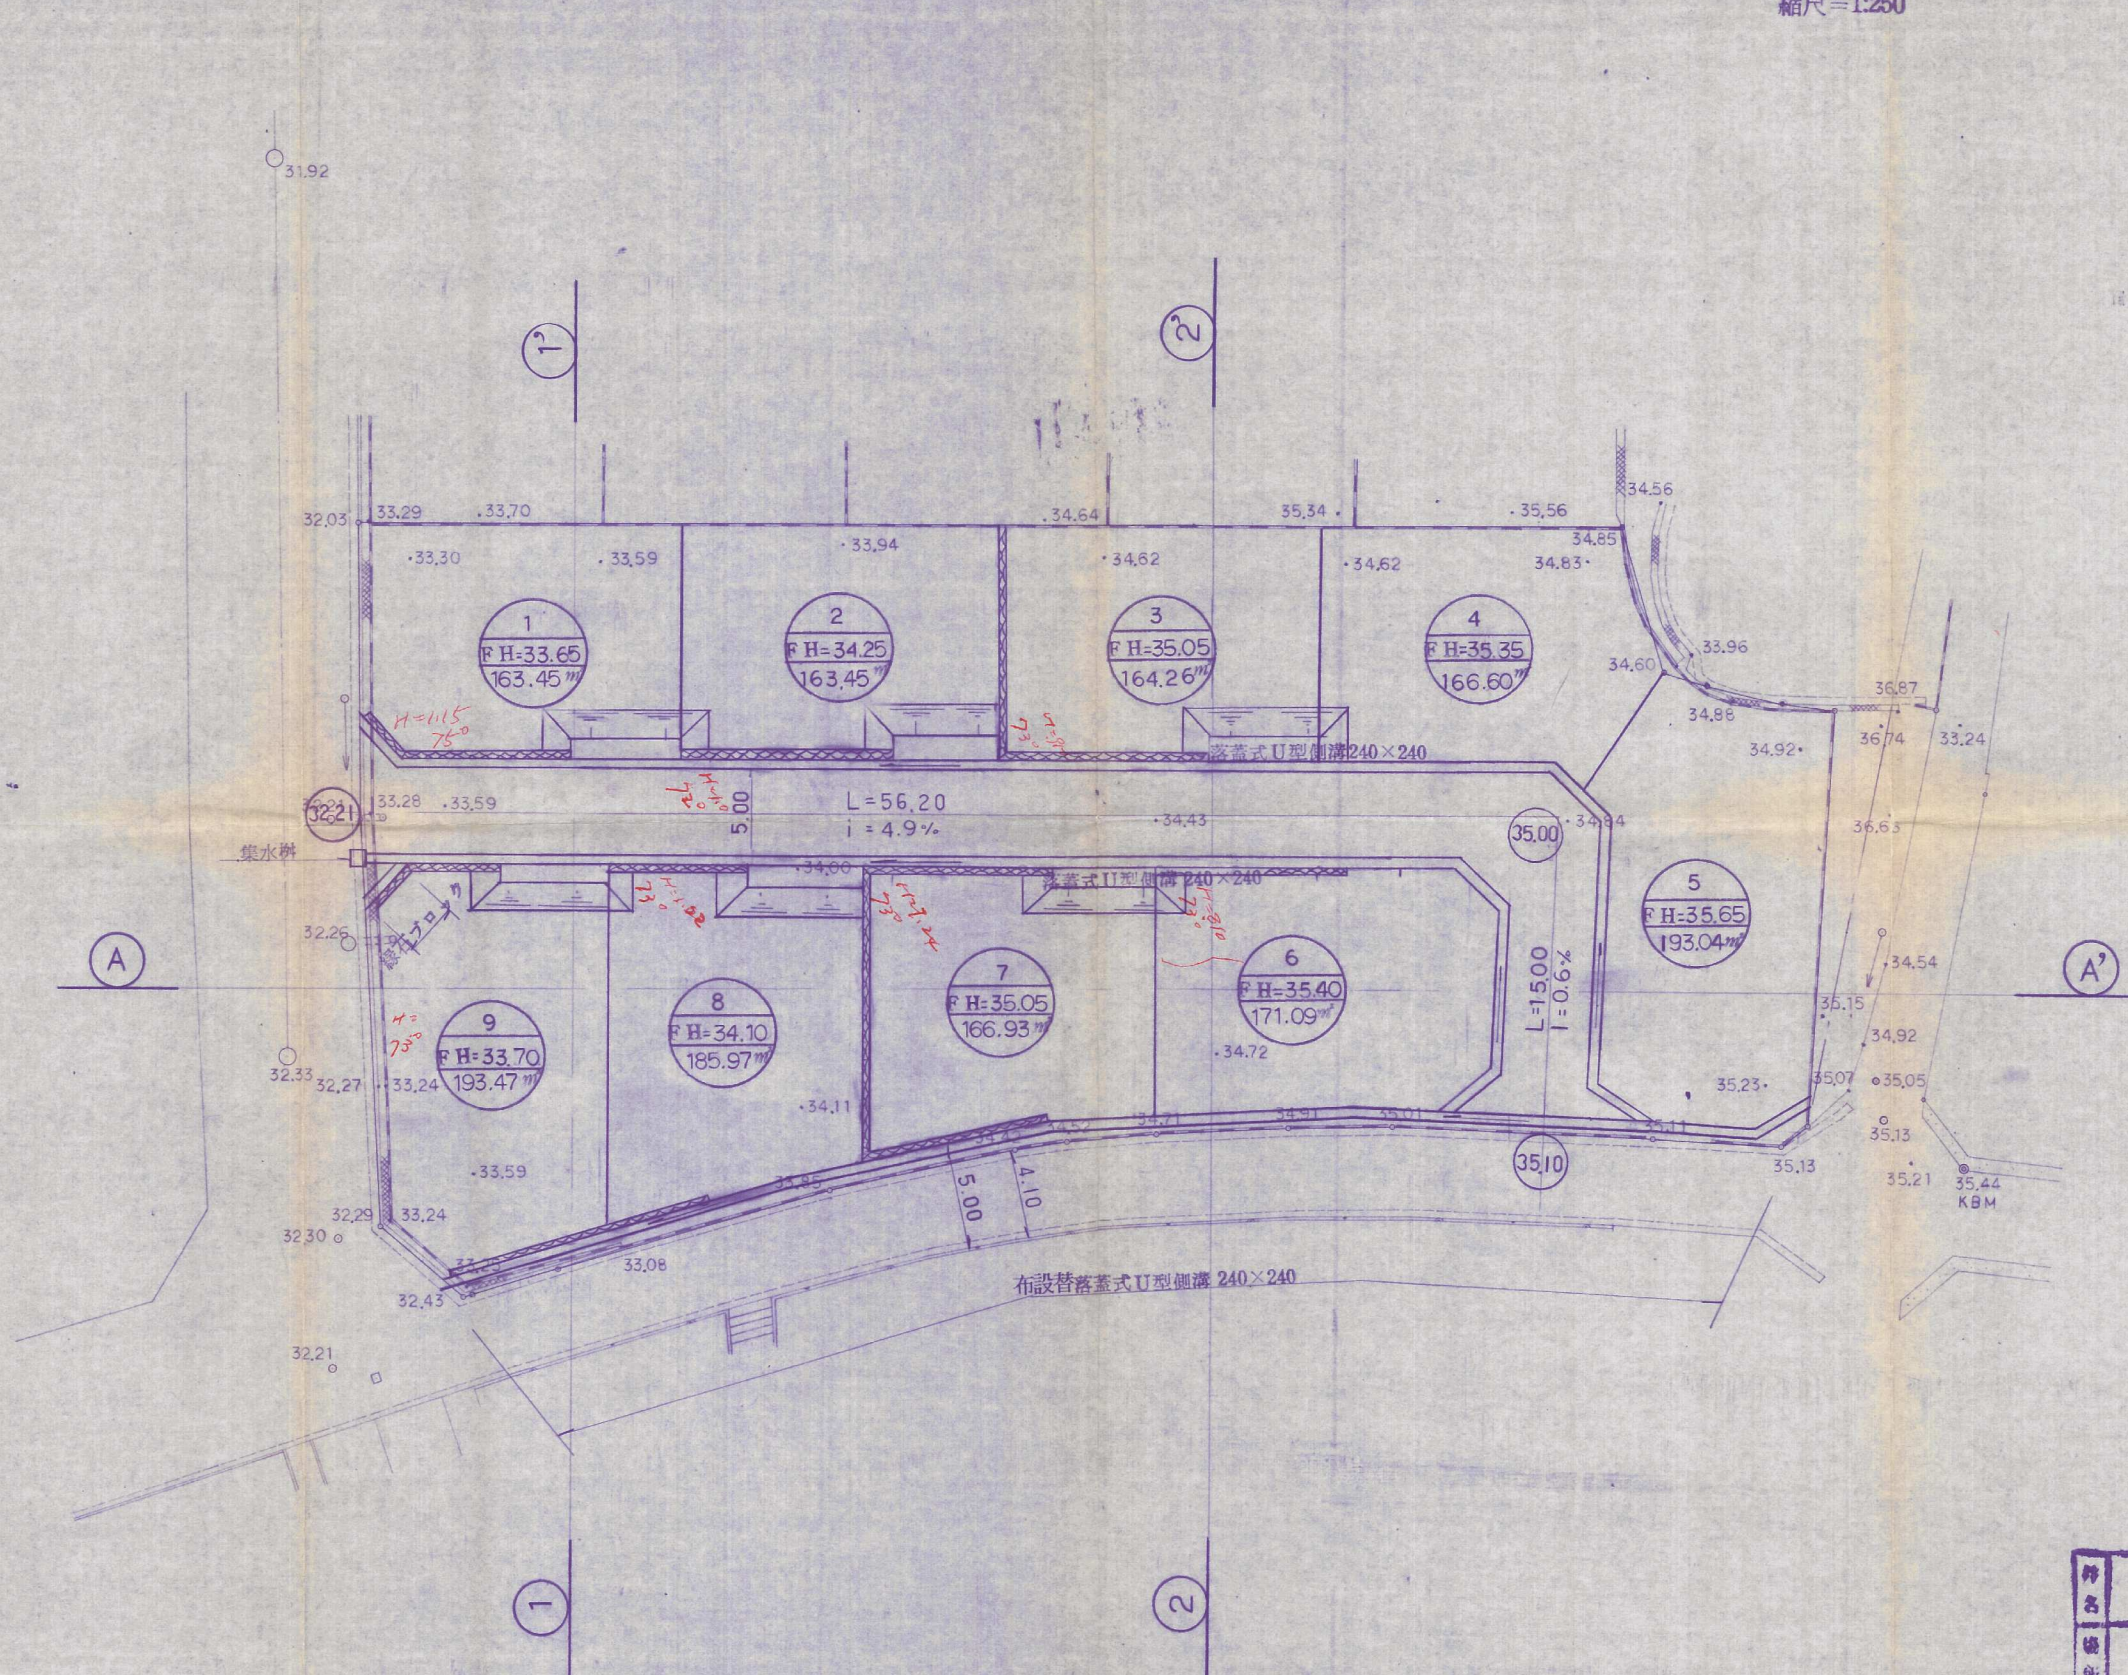

地名	宅地造成工事	図番	N 4
場所	小倉南区石田南1丁目	縮尺	1:250
図名	造成計画平面図	担当	横印
設計		月日	