
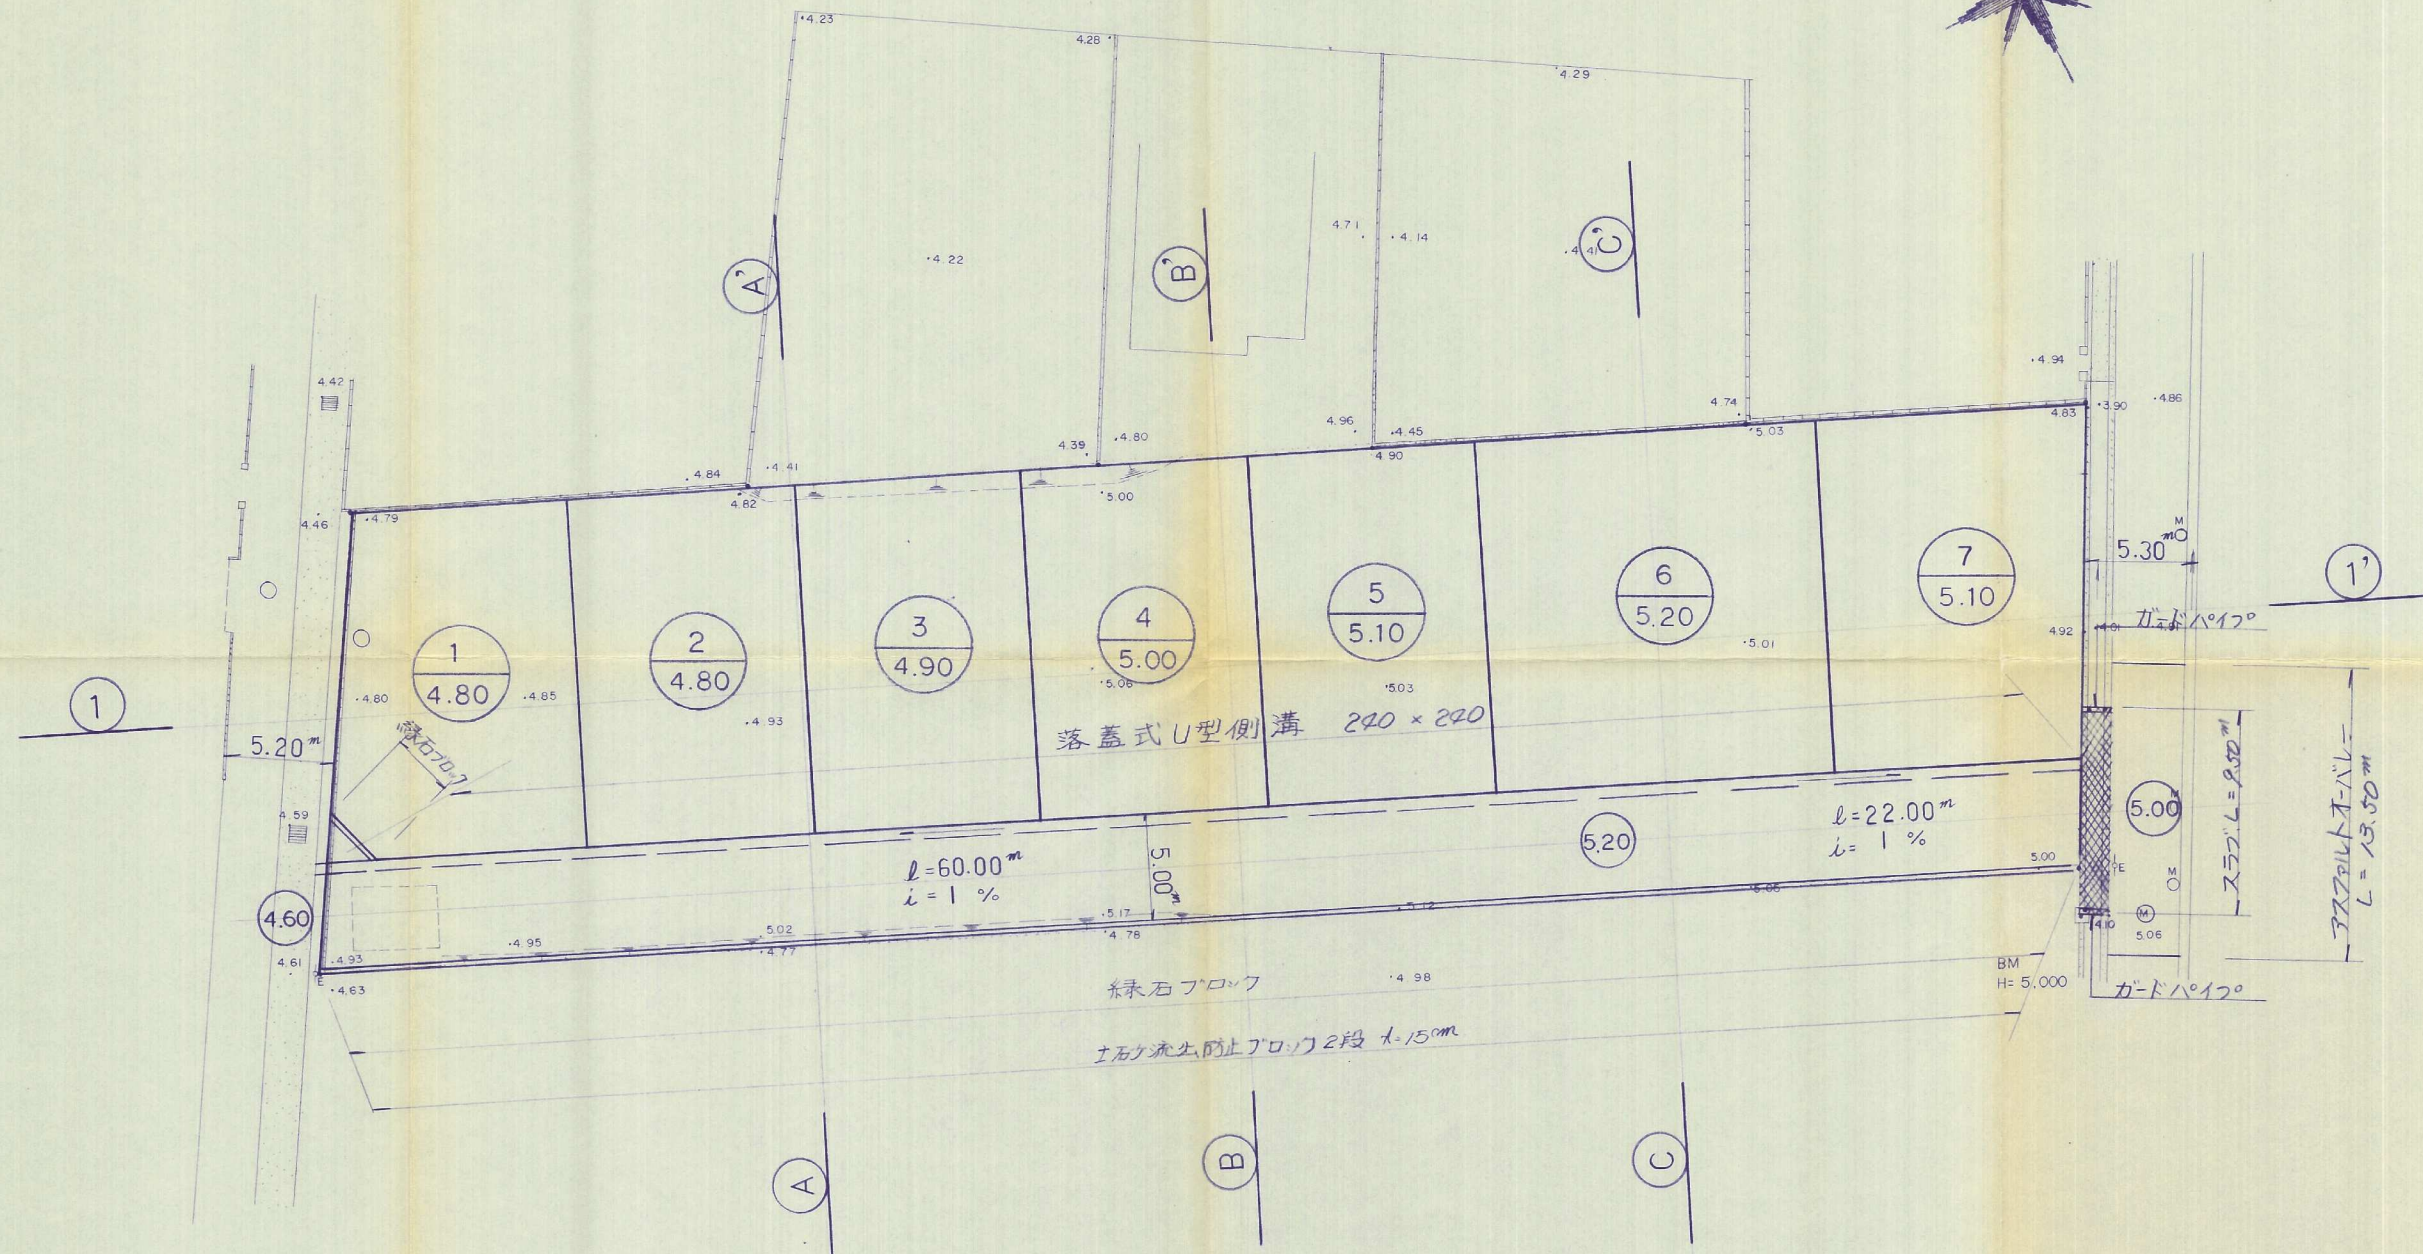


造成竣功平面図

縮尺 1:250

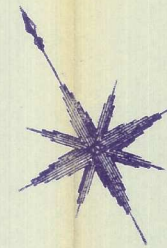

62-43

件名	宅地造成工事	図	4
場所	小倉南区横代北町4丁目	縮尺	1:250
図名	造成竣功平面図	担当	検印
設計	高尾設計事務所	月	日