
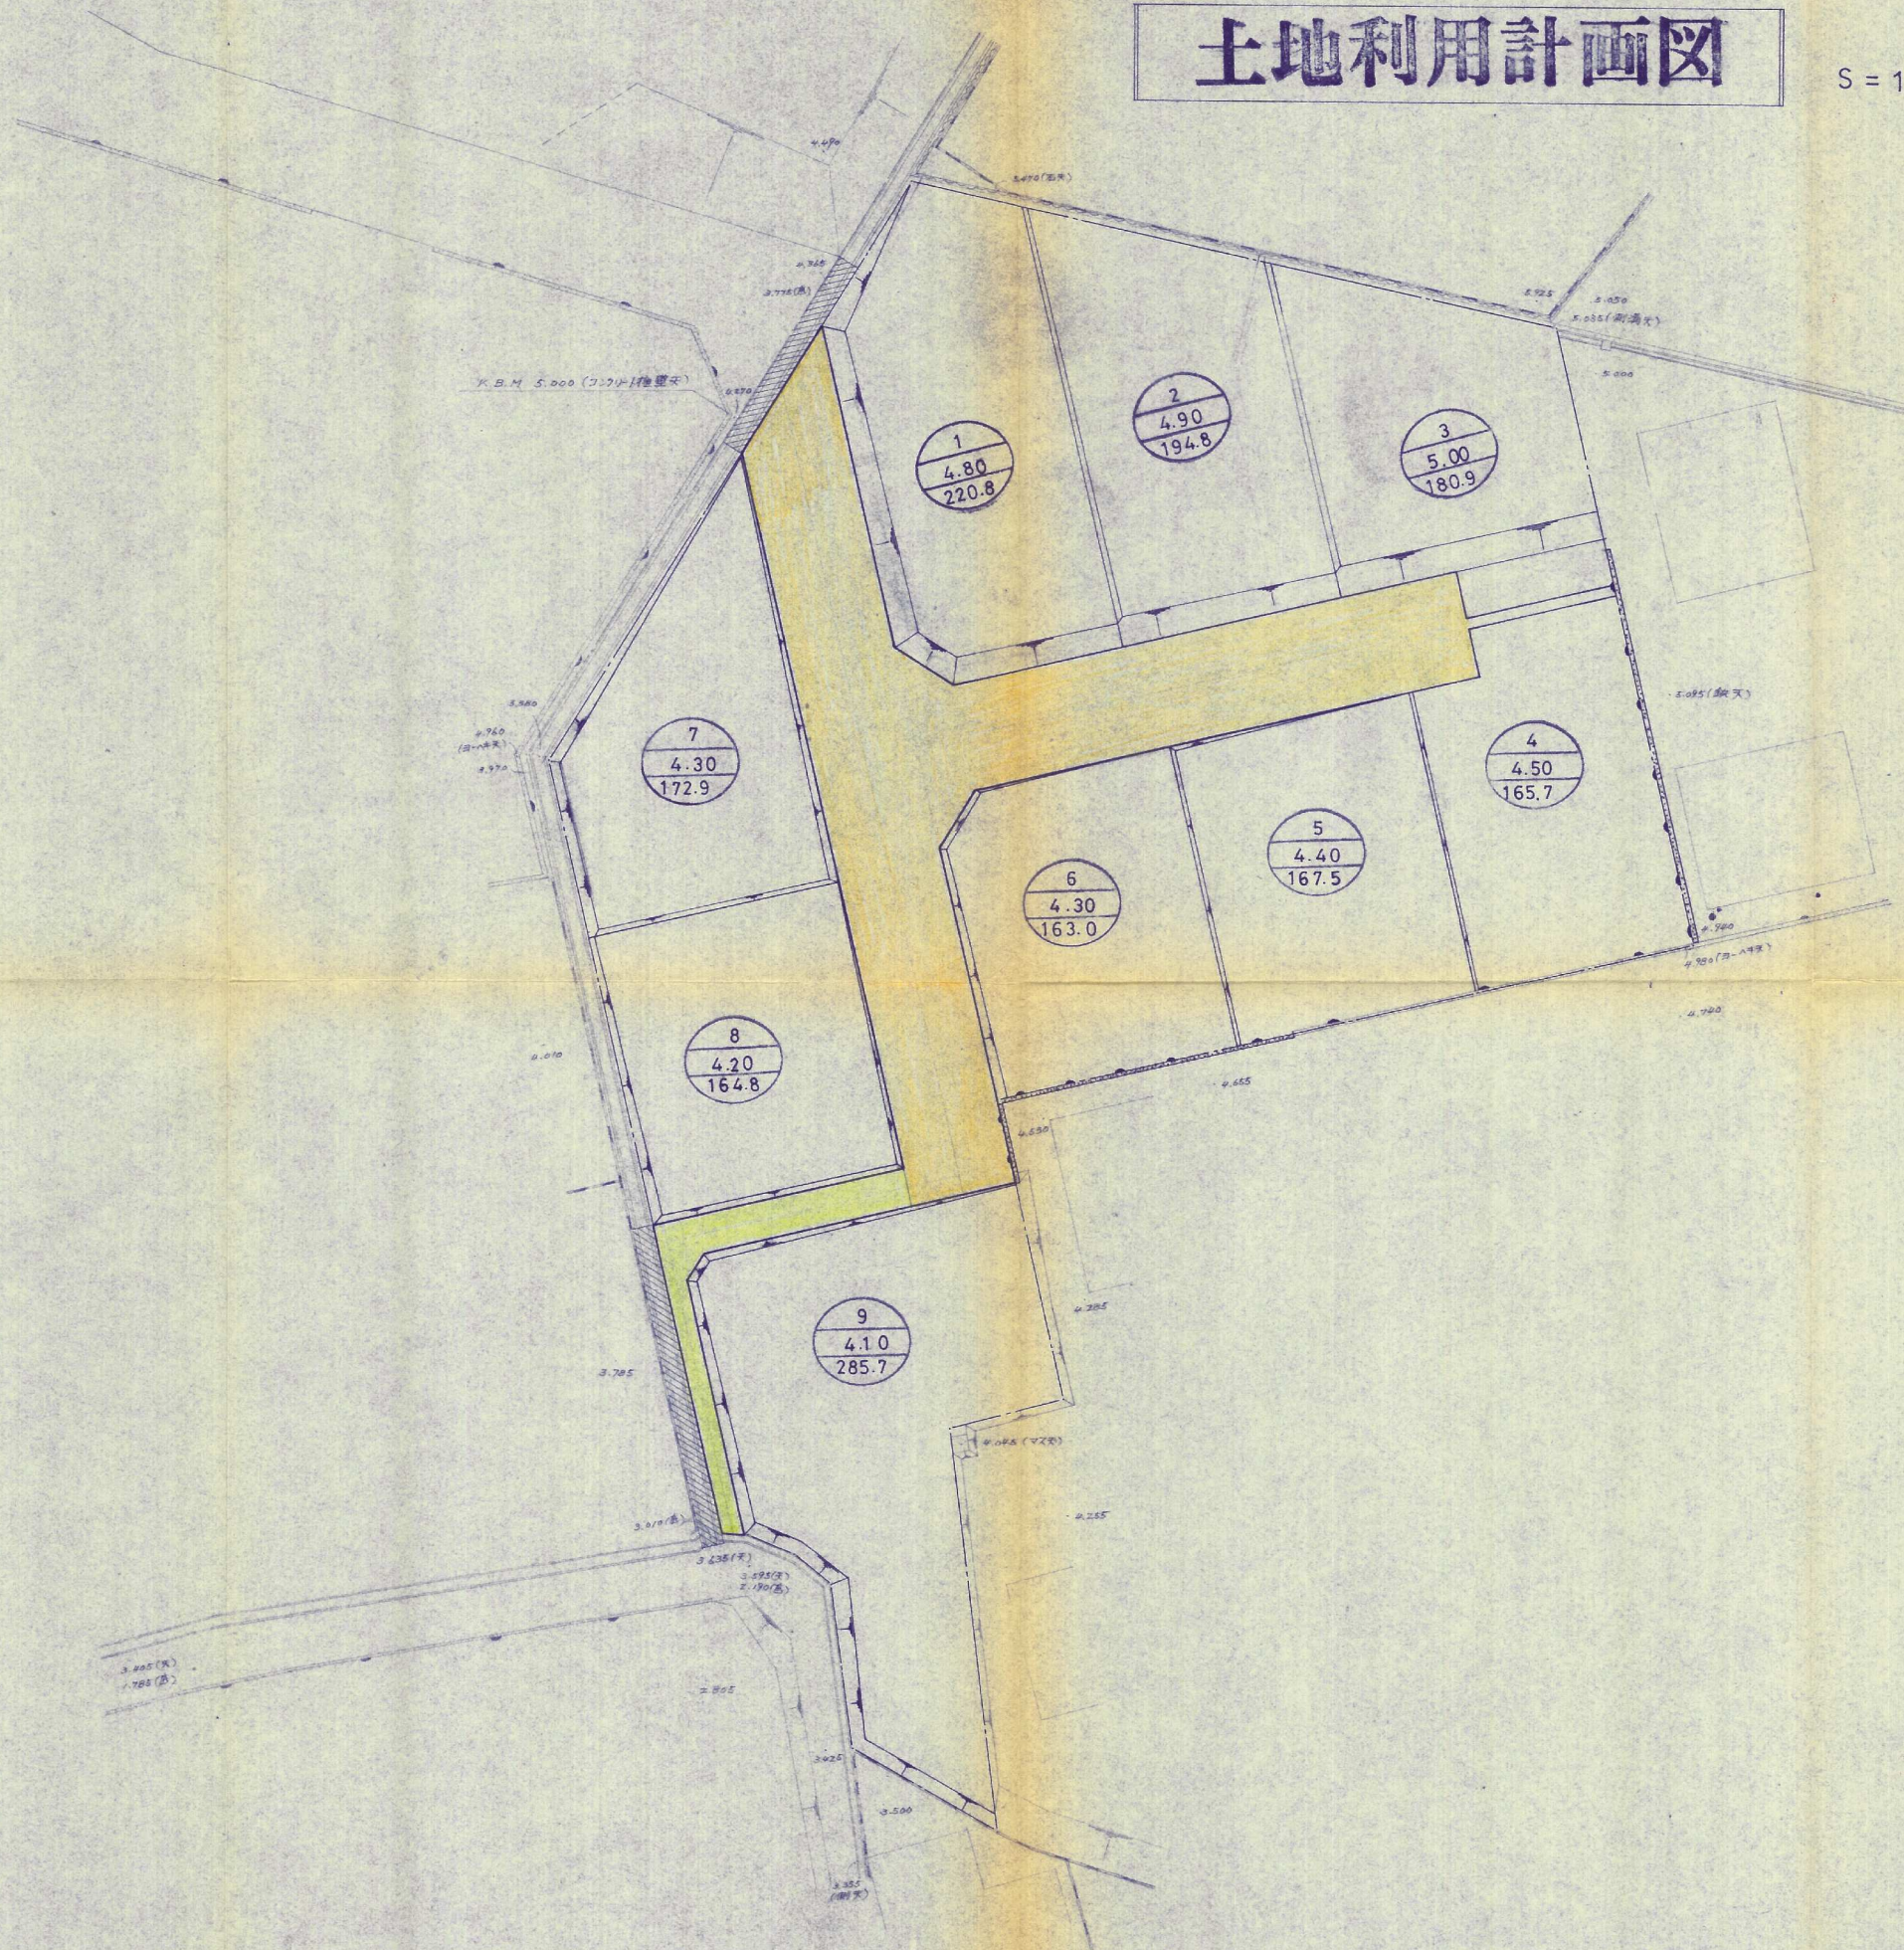


土地利用計画図

S = 1 : 250

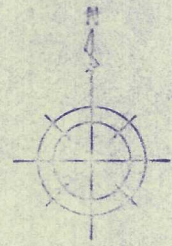

土地利用計画図

竣工申請図 62-65

14

工事名称	宅地造成工事		
事業主	西日本大和ハウス販売株式会社		
工事場所	北九州市小倉南区中吉田3丁目10-6番		
図面No. 4	S = 1 : 250	昭和63年1月	日完成
株式会社 上村設計			