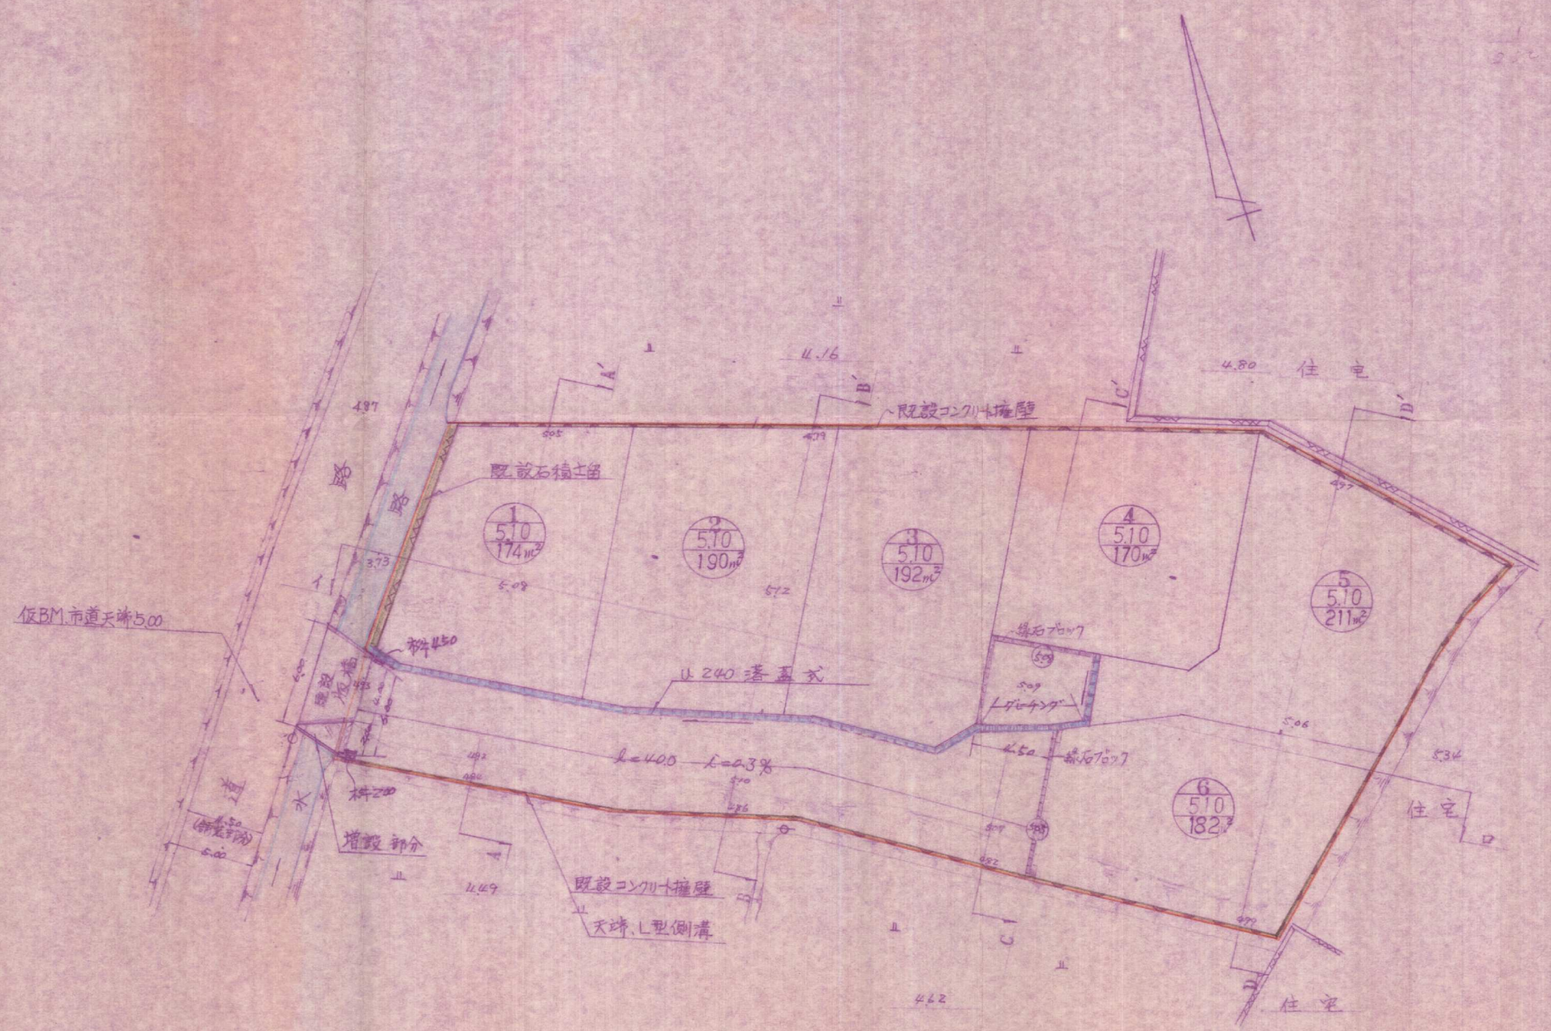

S=1/250 56-8

図名	竣工平面図
場所	小倉南区大字行橋
作成者	北九州市小倉南区北方三丁目20-1 長松測設計事務所 二級土木施工管理士 長松寛行 TEL 921－0125