


土地利用竣功図

縮尺, 1:250

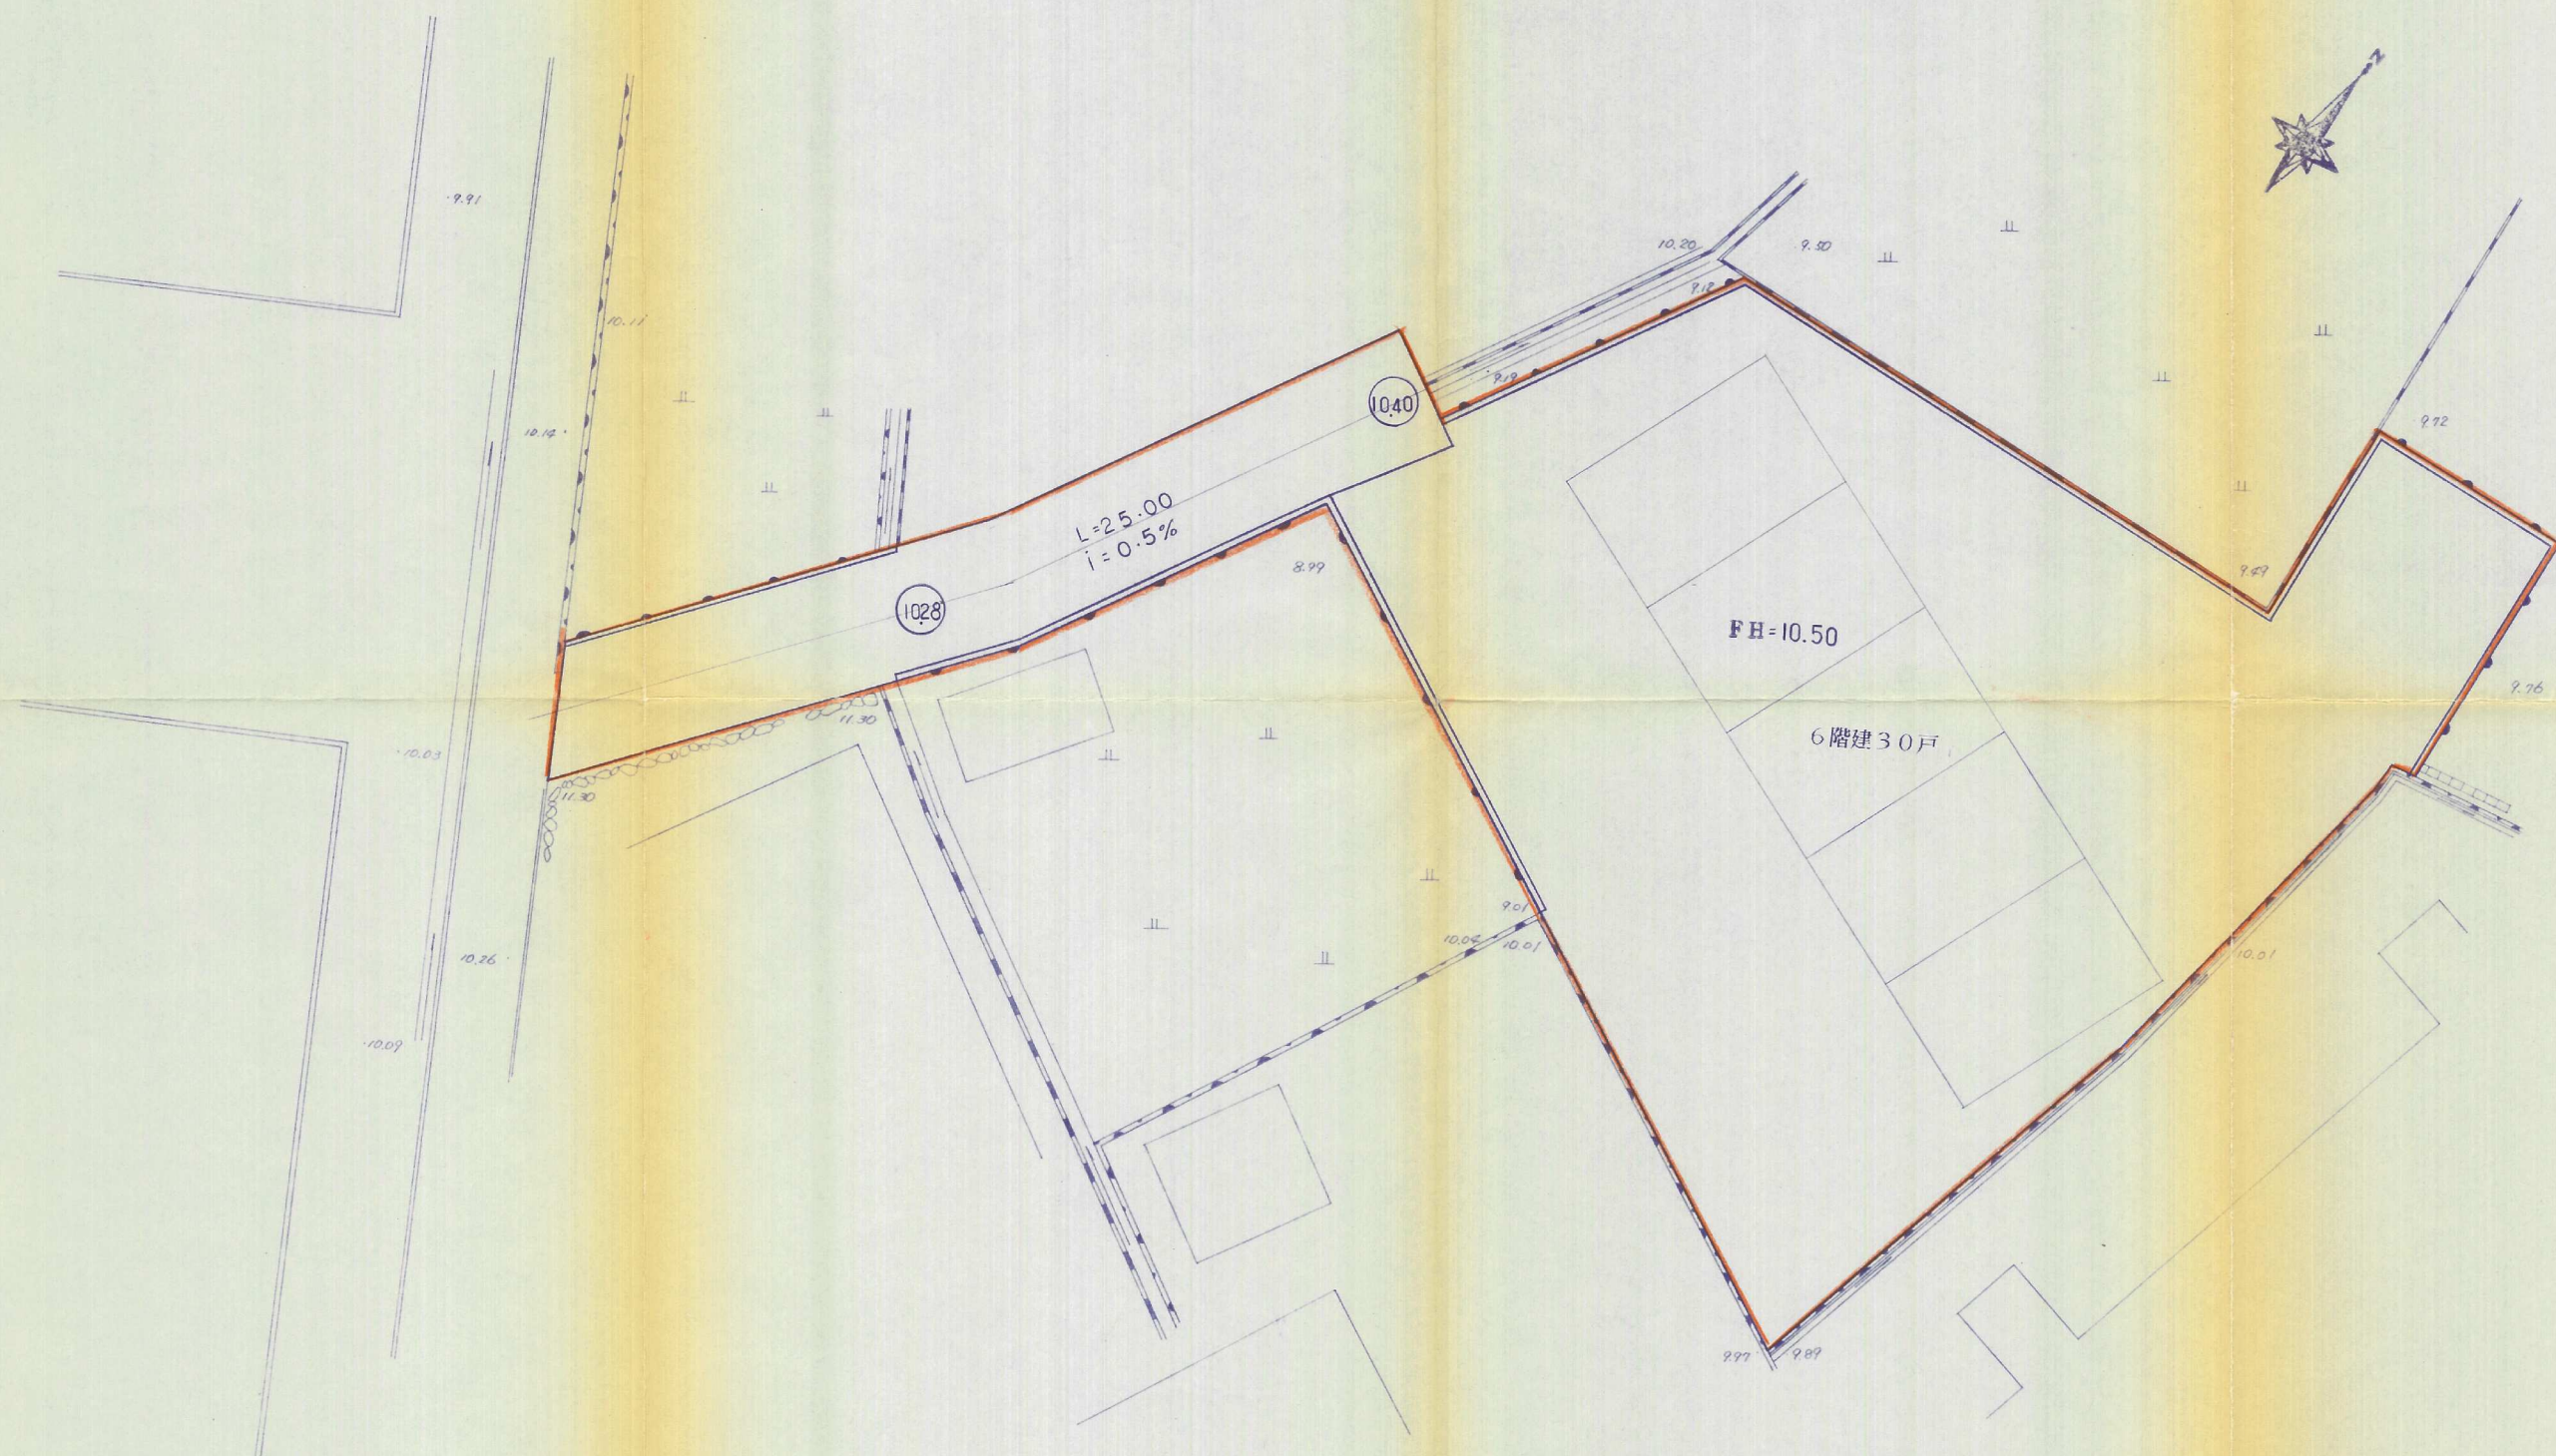

元-49

北九州市小倉北区馬場3丁目3-37

高尾設計事務所 (代)511-4067

承認 設計 担当

縮尺
1:250

設計年月日

工事名称 小倉南区富士見2丁目宅地造成工事

図面名称 土地利用竣功図

No. 5