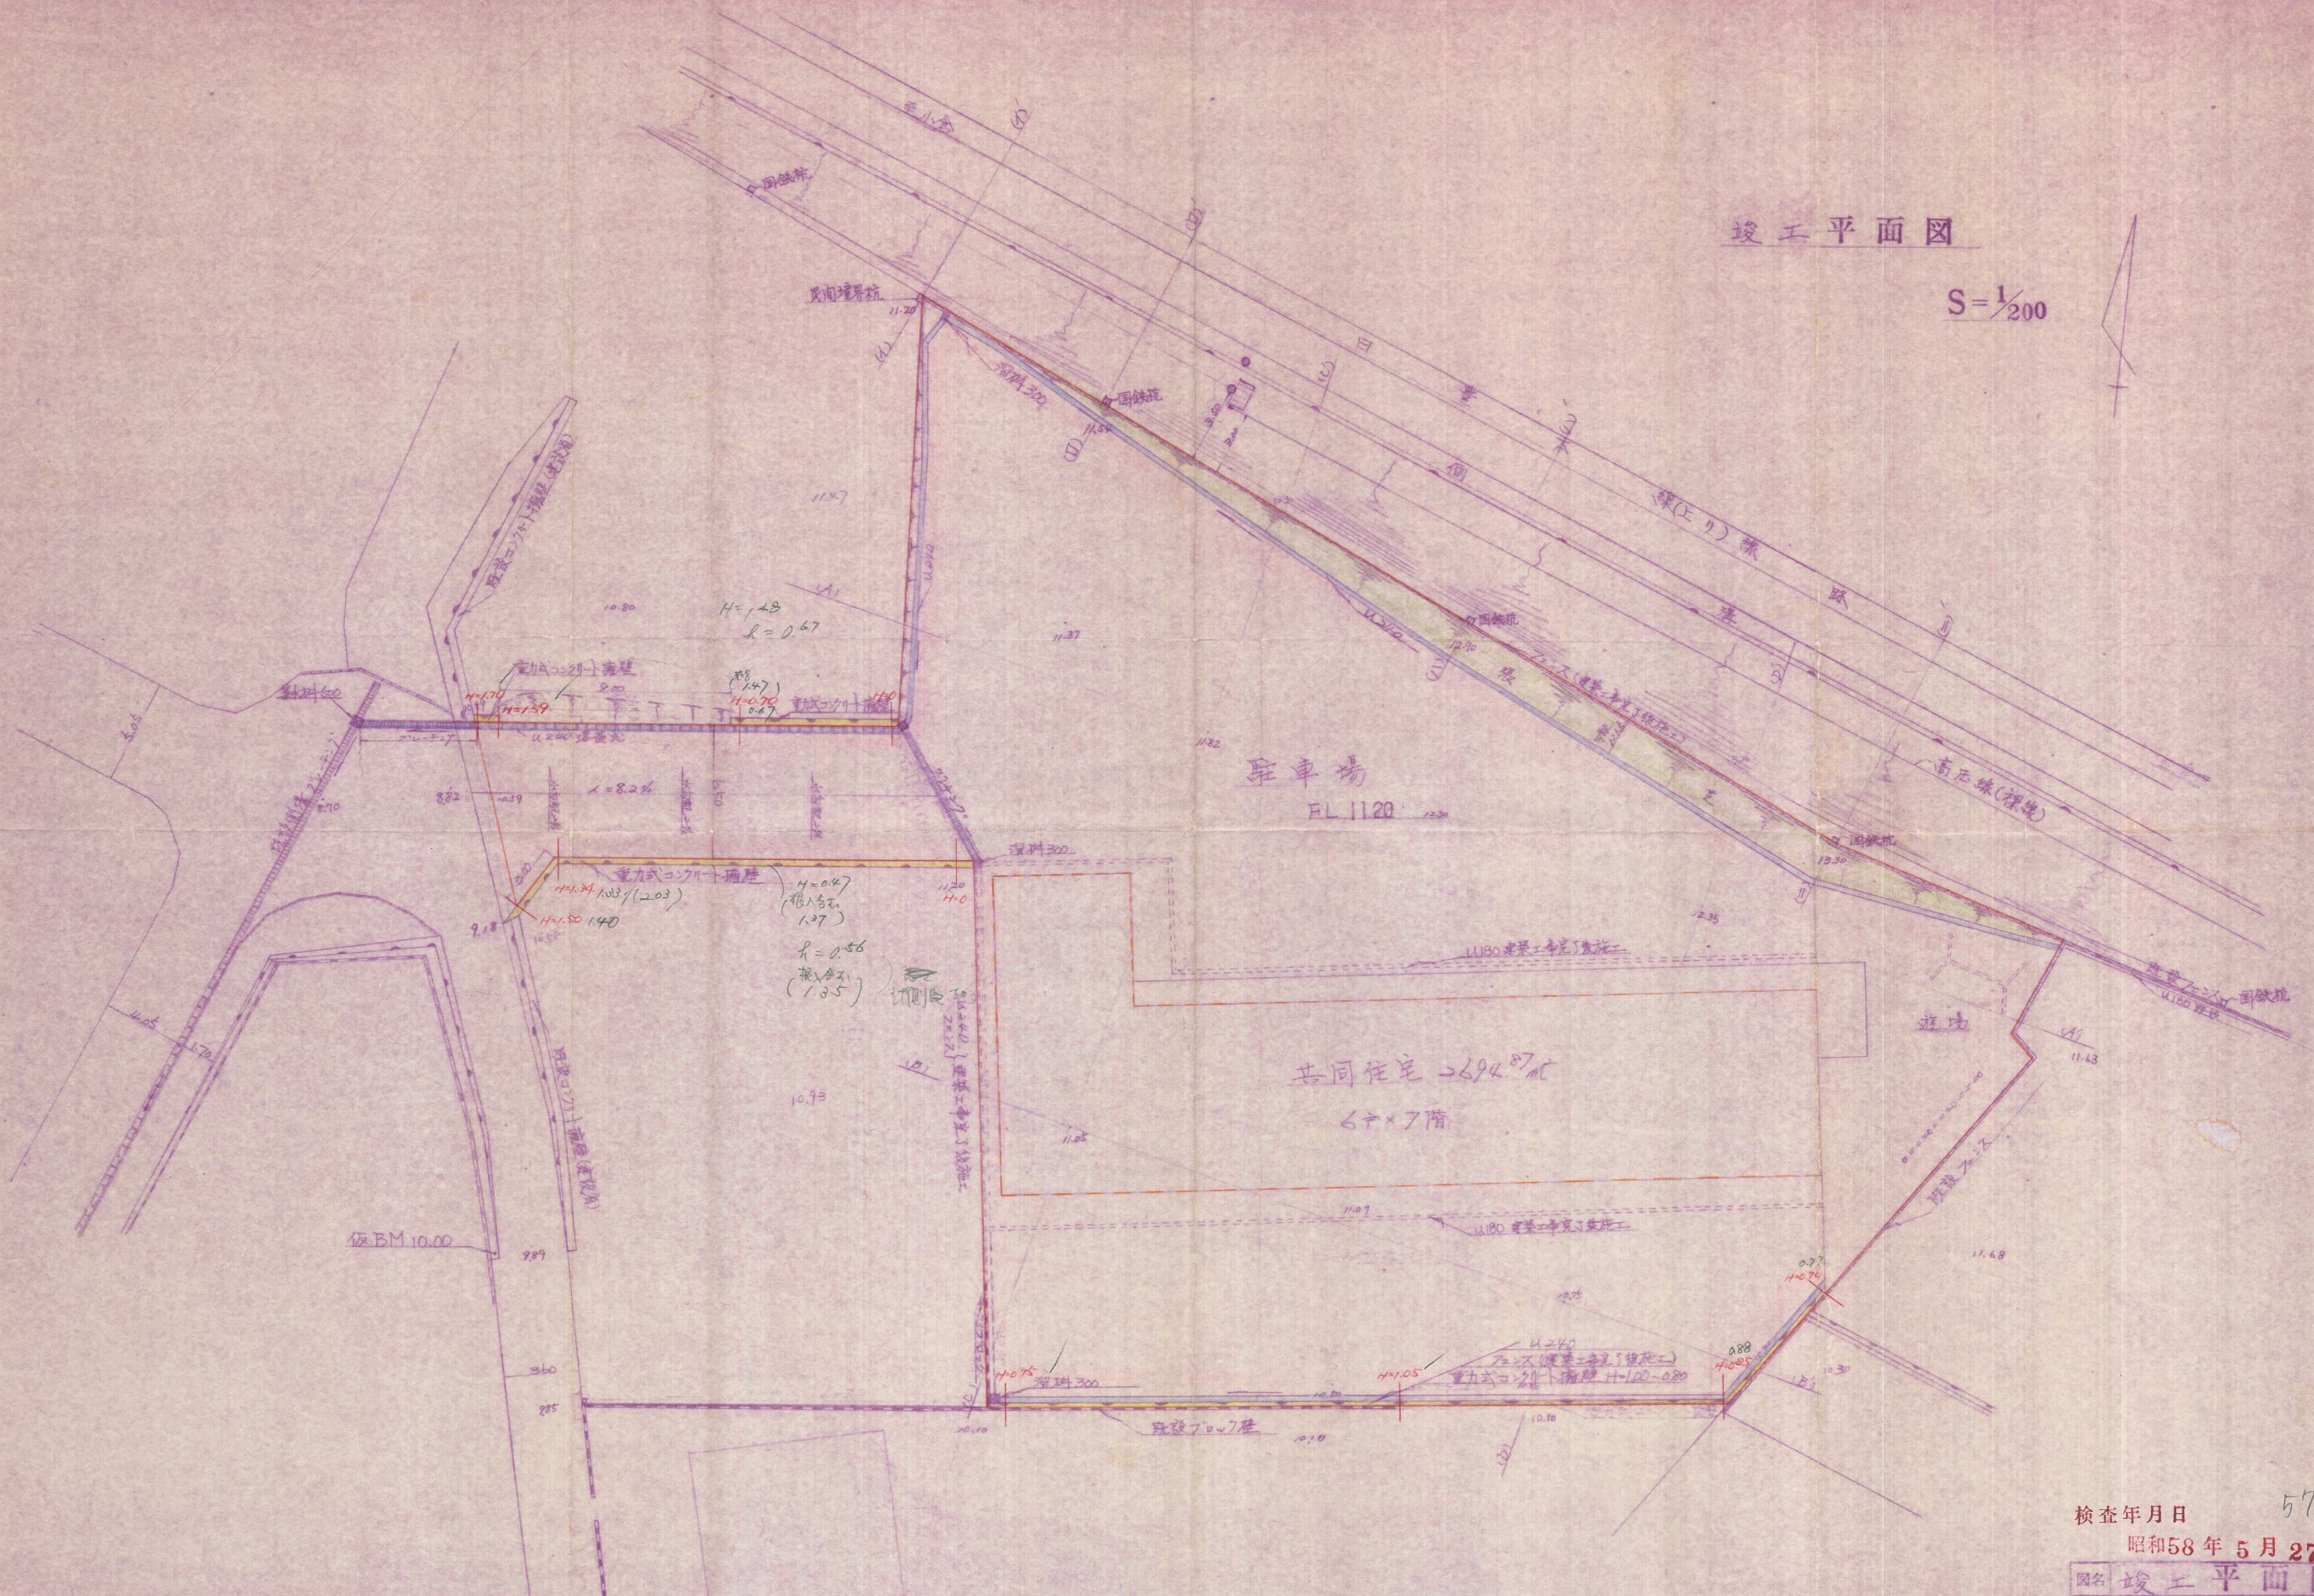


竣工平面图

$$S = \frac{1}{200}$$


检查年月日

57-80

昭和58年 5月 27日

圖名 竣工平面圖

場所	小倉南巴湯川新所四丁目
----	-------------

九州市小倉南区北方二丁目20-1
長松設計事務所
二級土木管理技士 長松寛
TEL 921-012