


# 土地利用竣功図

縮尺, 1:250

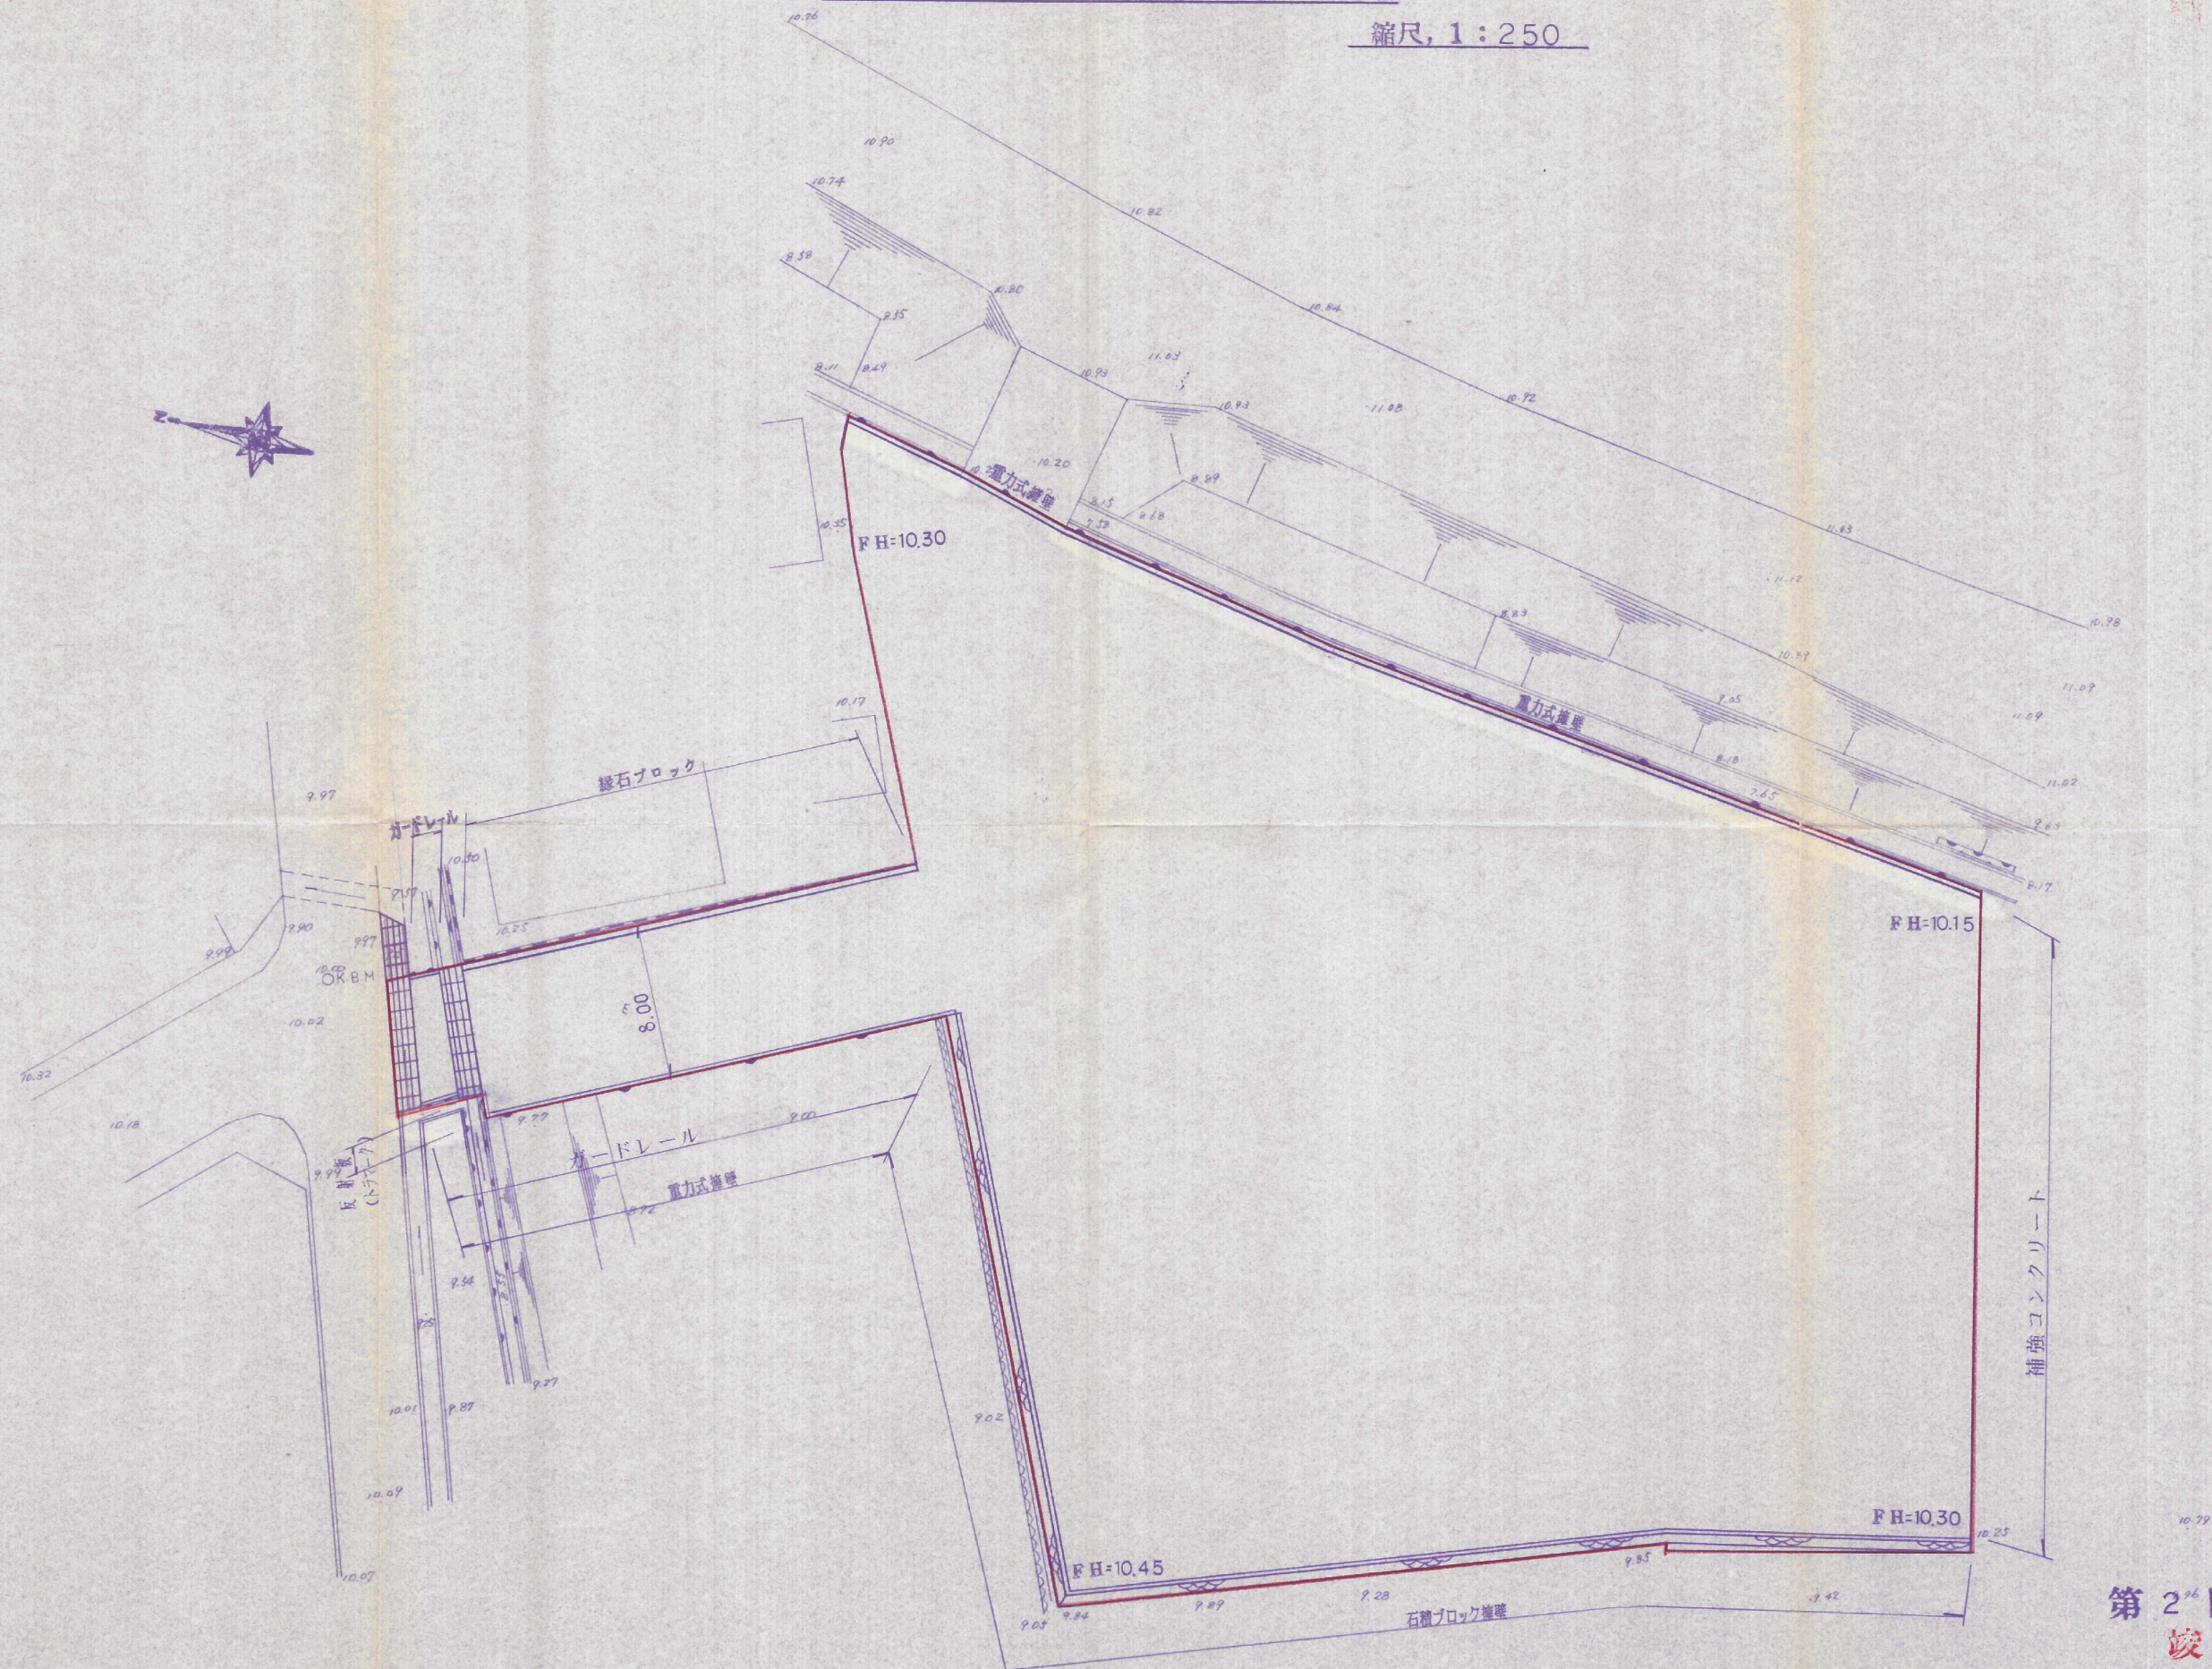

第2回協議  
竣工  
元-37

北九州市小倉北区馬借3丁目3-37  
高尾設計事務所 (TEL) 4067

縮尺  
1:250  
設計年月日

工事名称 小倉南区蒲生1丁目 宅地造成工事  
図面名称 土地利用竣功図

No. 5