
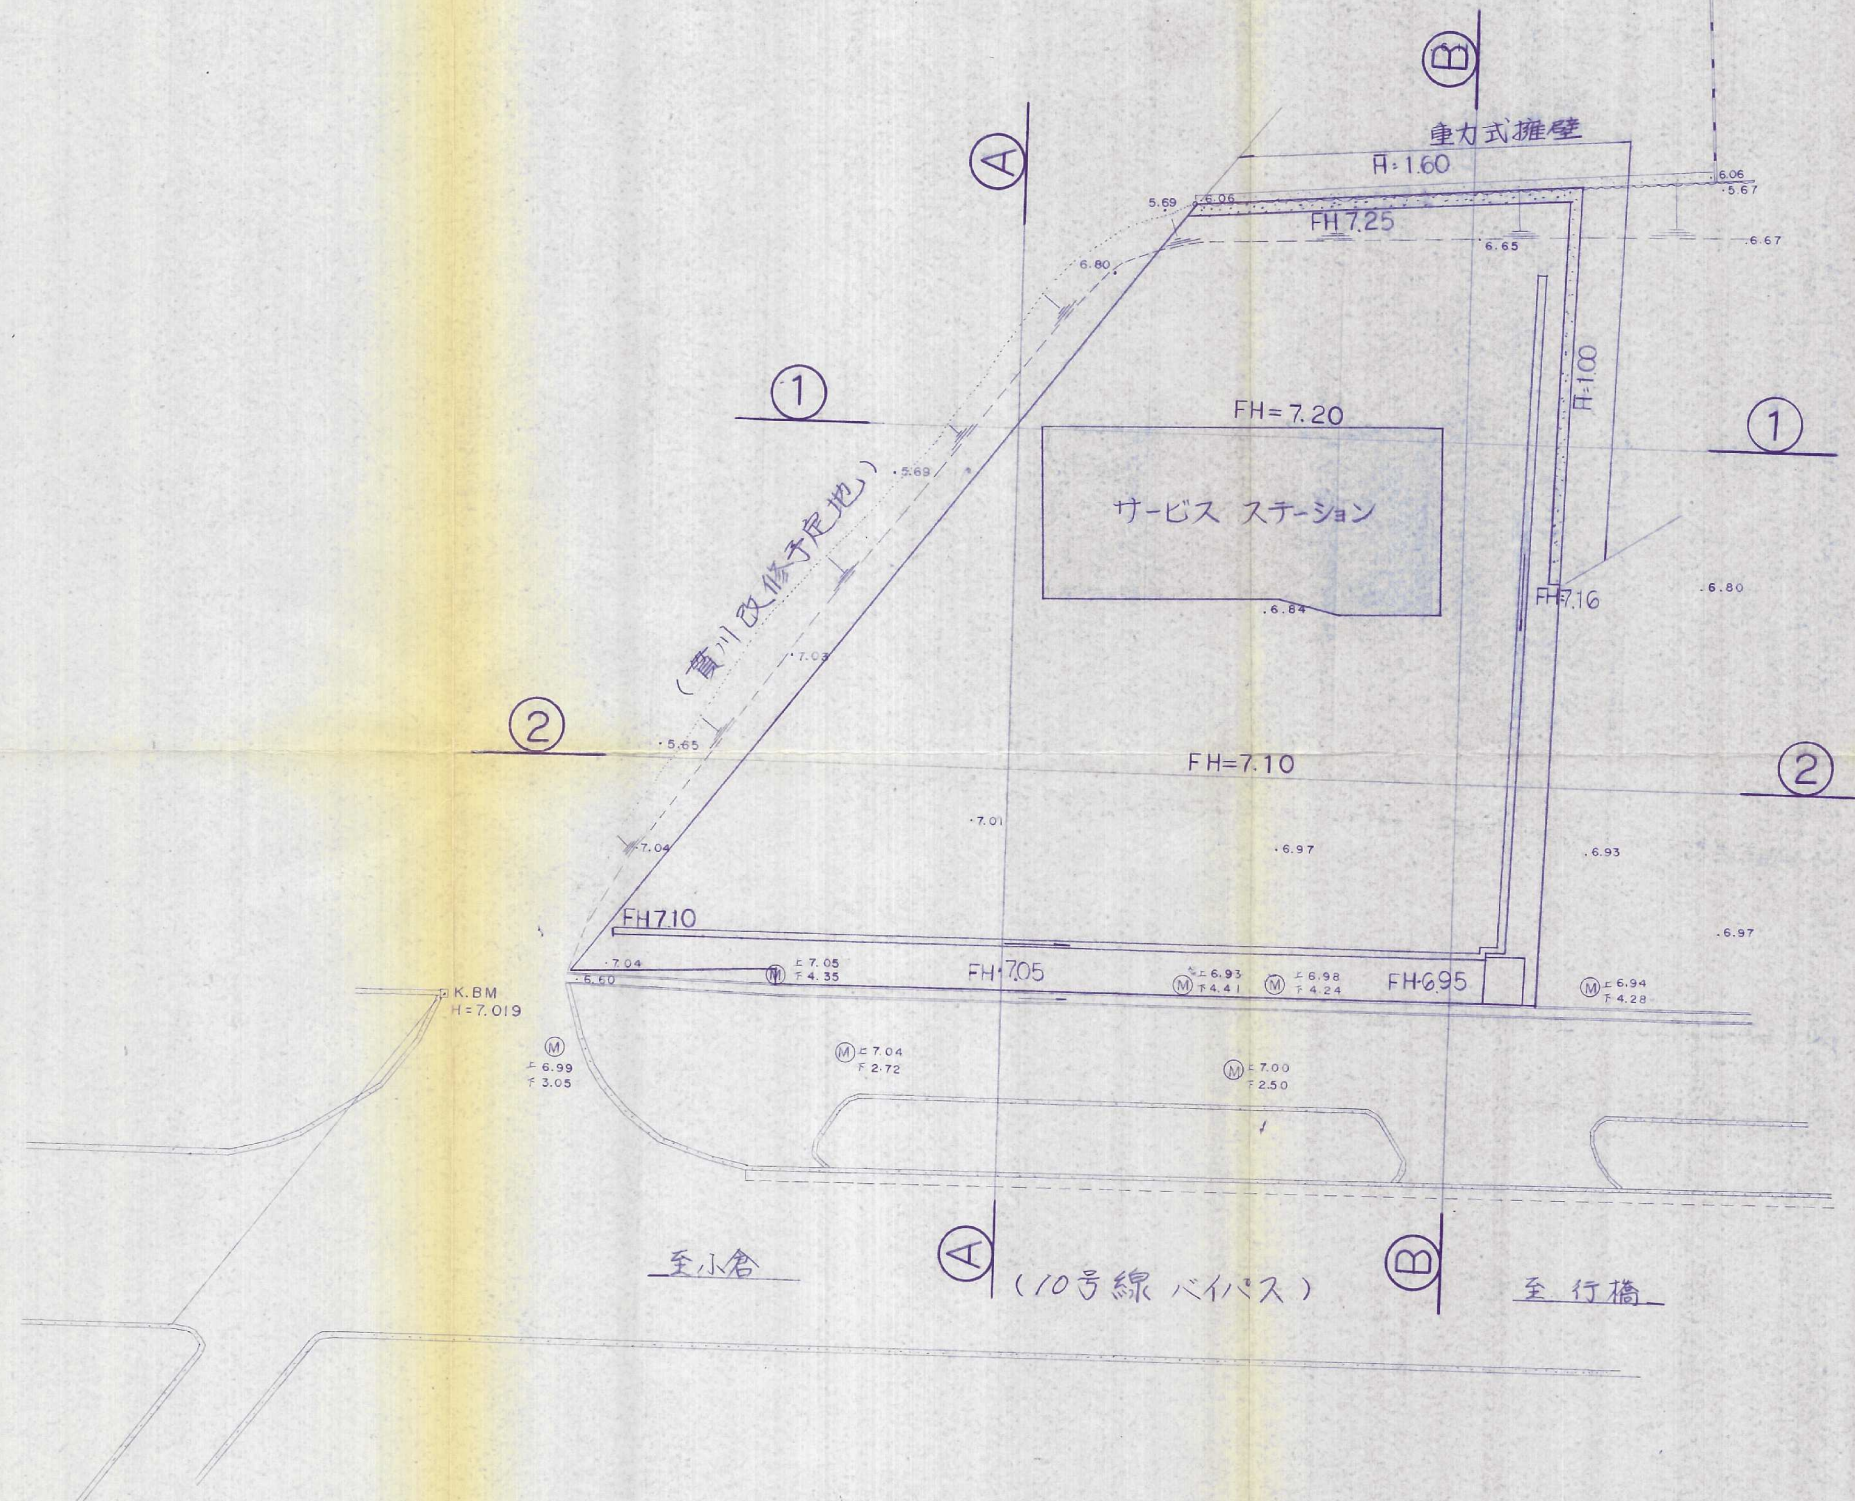


造成竣工平面図

縮尺 1:250

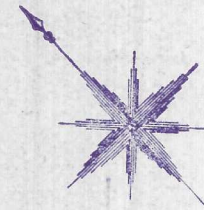

土木・建築・設計・測量

太平開発株式会社

摘要

工事場所

小倉南区大字貫地内

件名

宅地造成

縮尺

1/250

図名

造成竣工平面図

図面番号

3