


計画平面図

土地利用計画
造成計画
排水計画

$$S = \frac{1}{250}$$

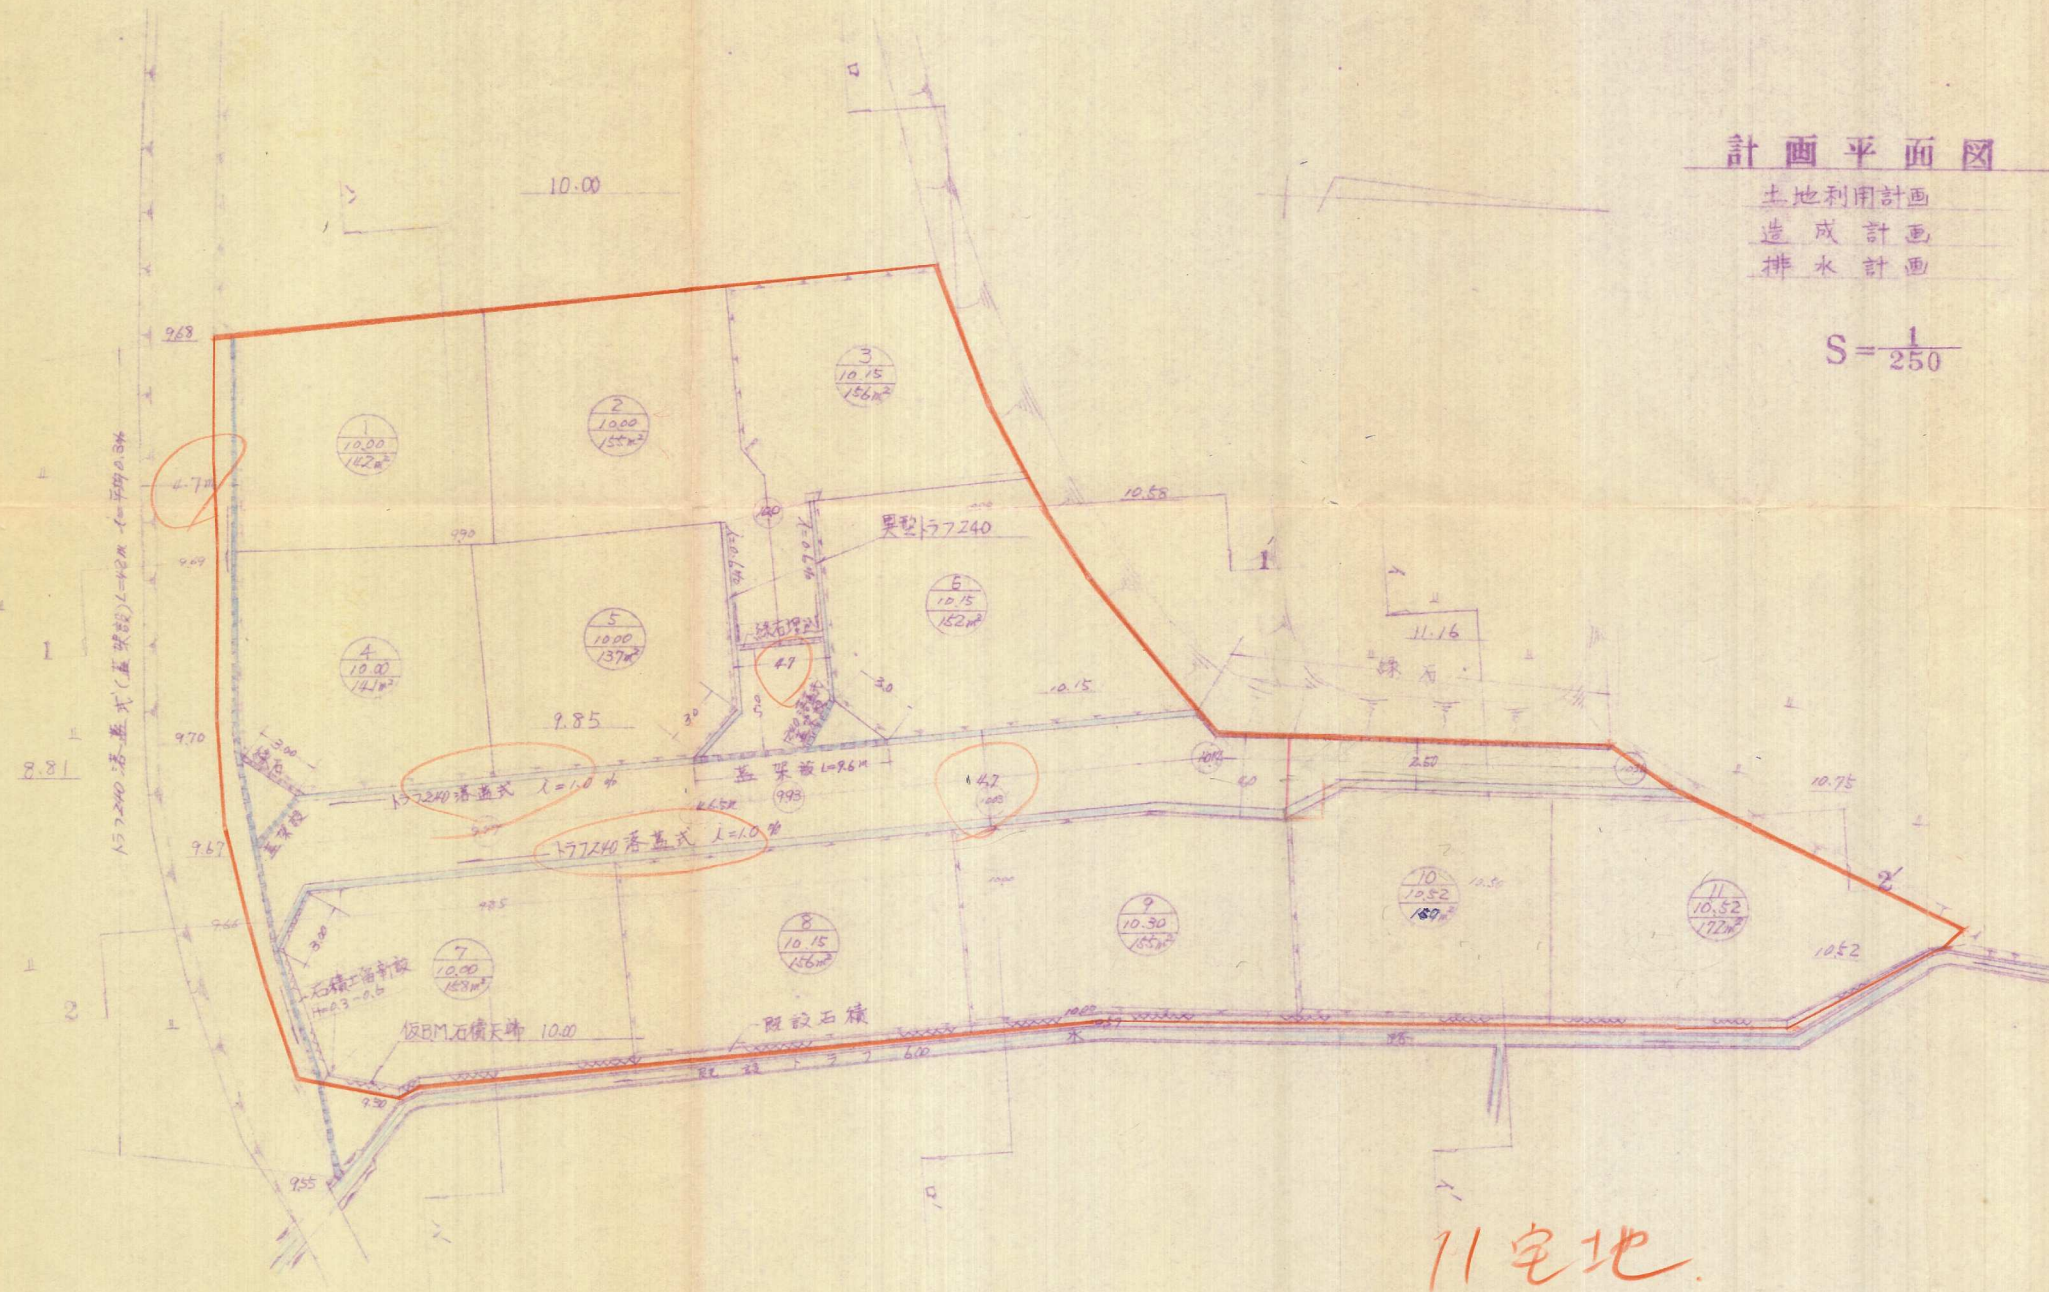

11宅地

図名	計画平面図
場所	小倉南区大字吉田 1482-6
作成者	北九州市小倉南区北二丁目20-1 長松設計事務所 二級土木建築士 長松 寛 TEL 921-0112