


造成竣功平面図

縮尺 1:250

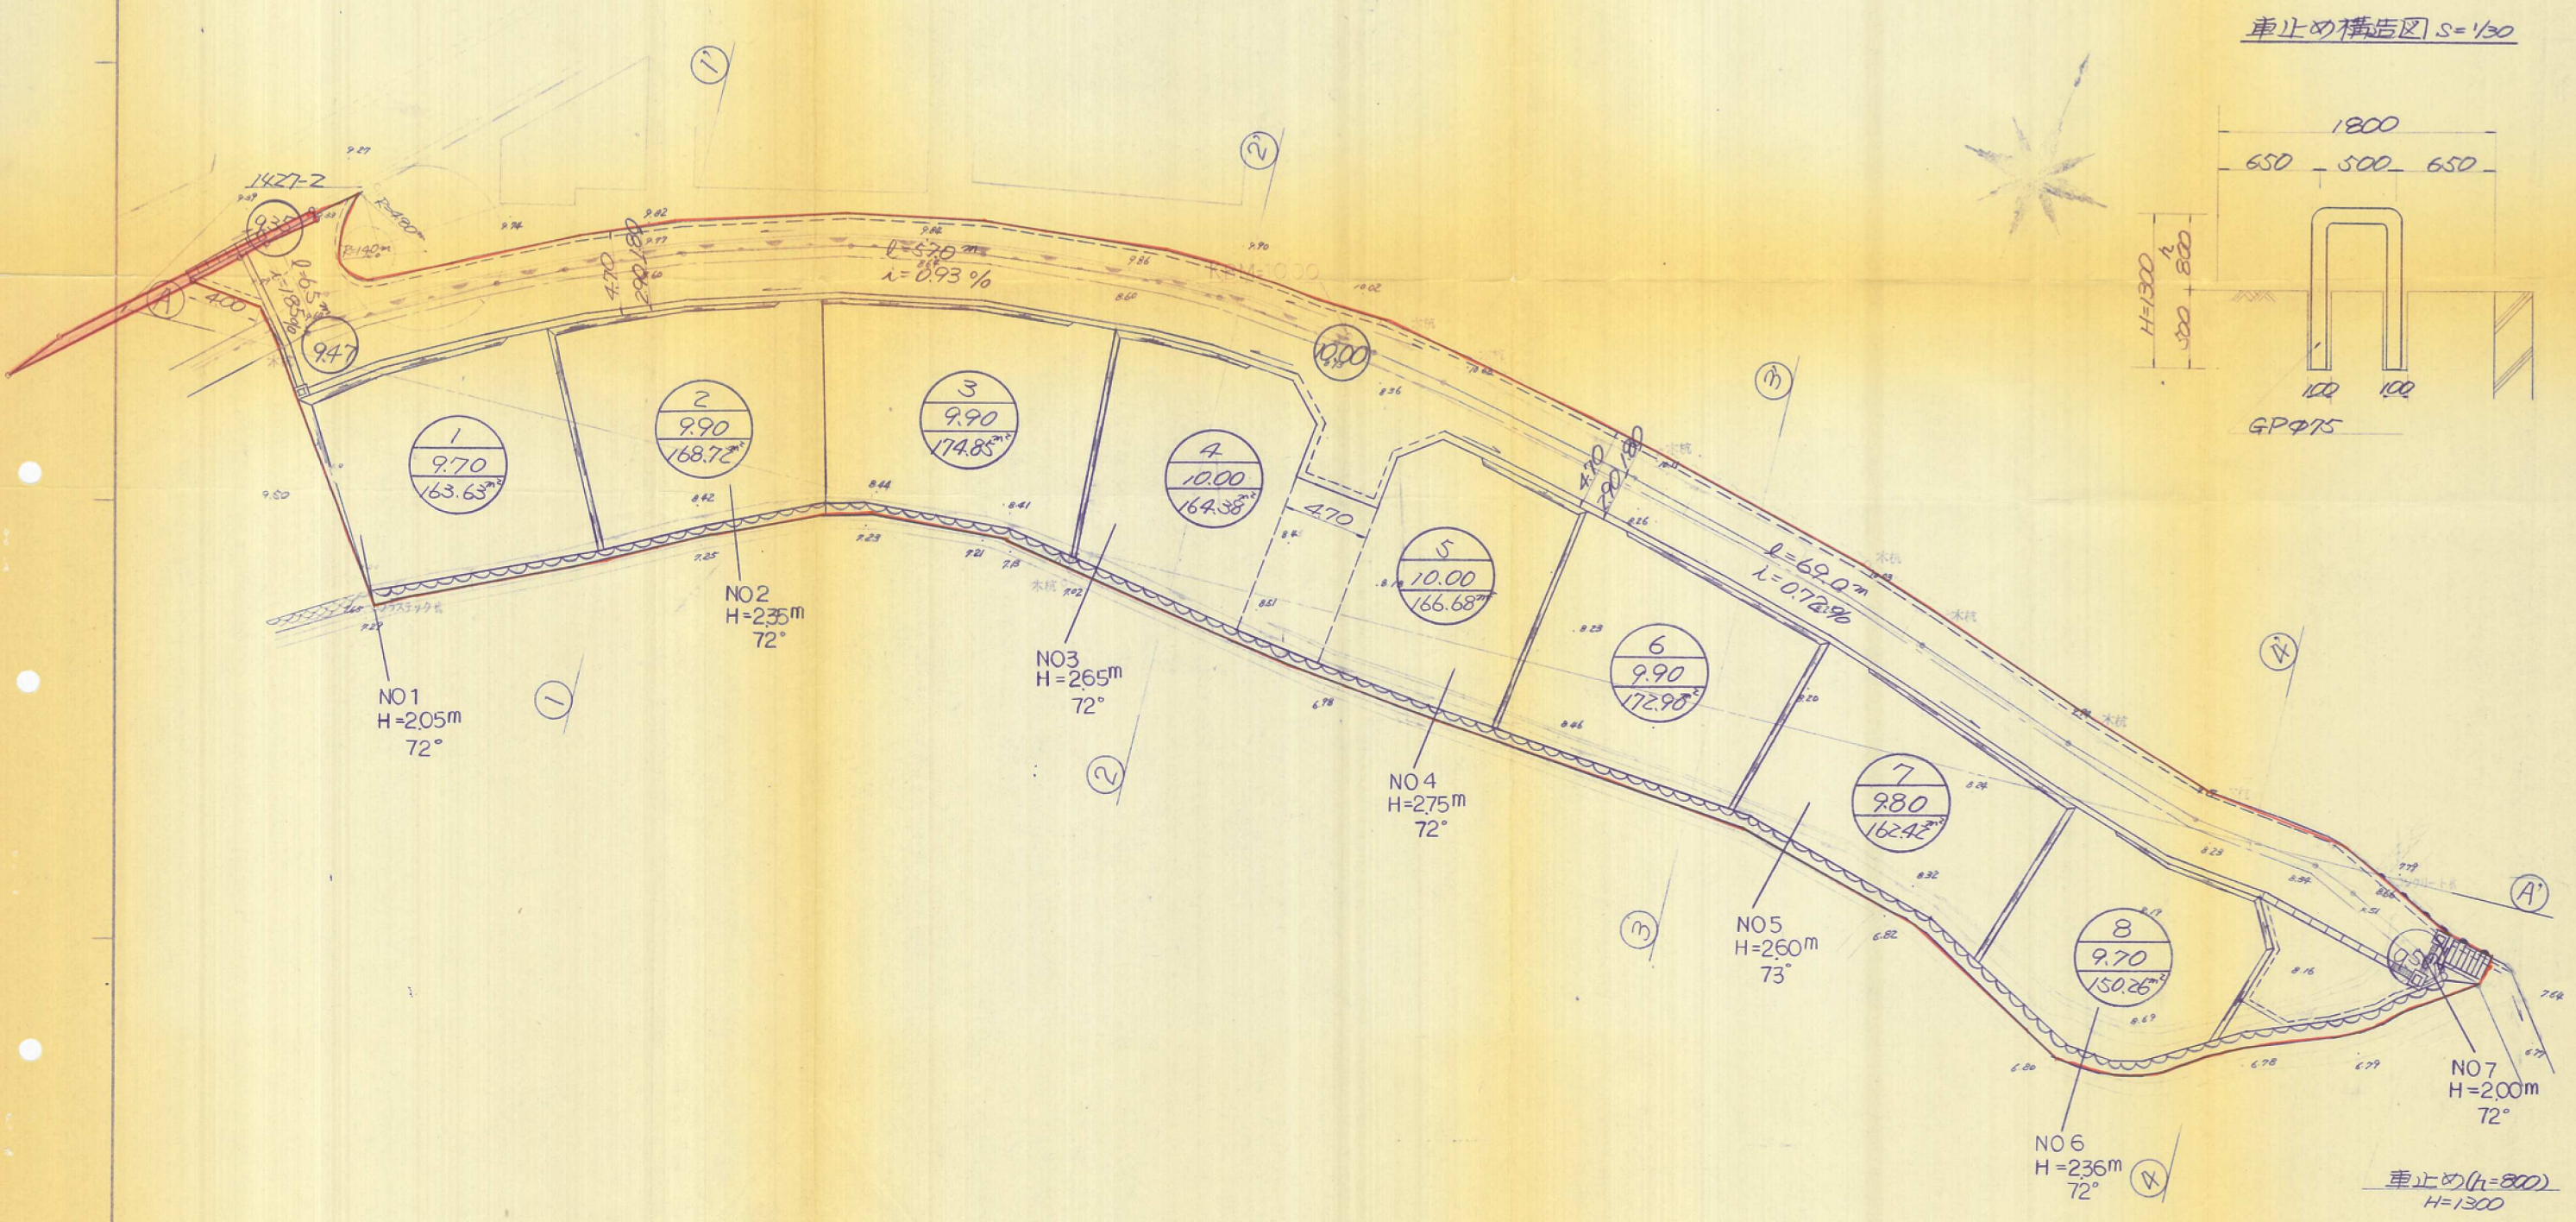

工事場所	小倉南区大字石田1424-1	件名	宅地造成工事	縮尺	1:250
担当		図名	造成竣功平面図	図番	4