


# 土地利用竣功図

縮尺, 1:500

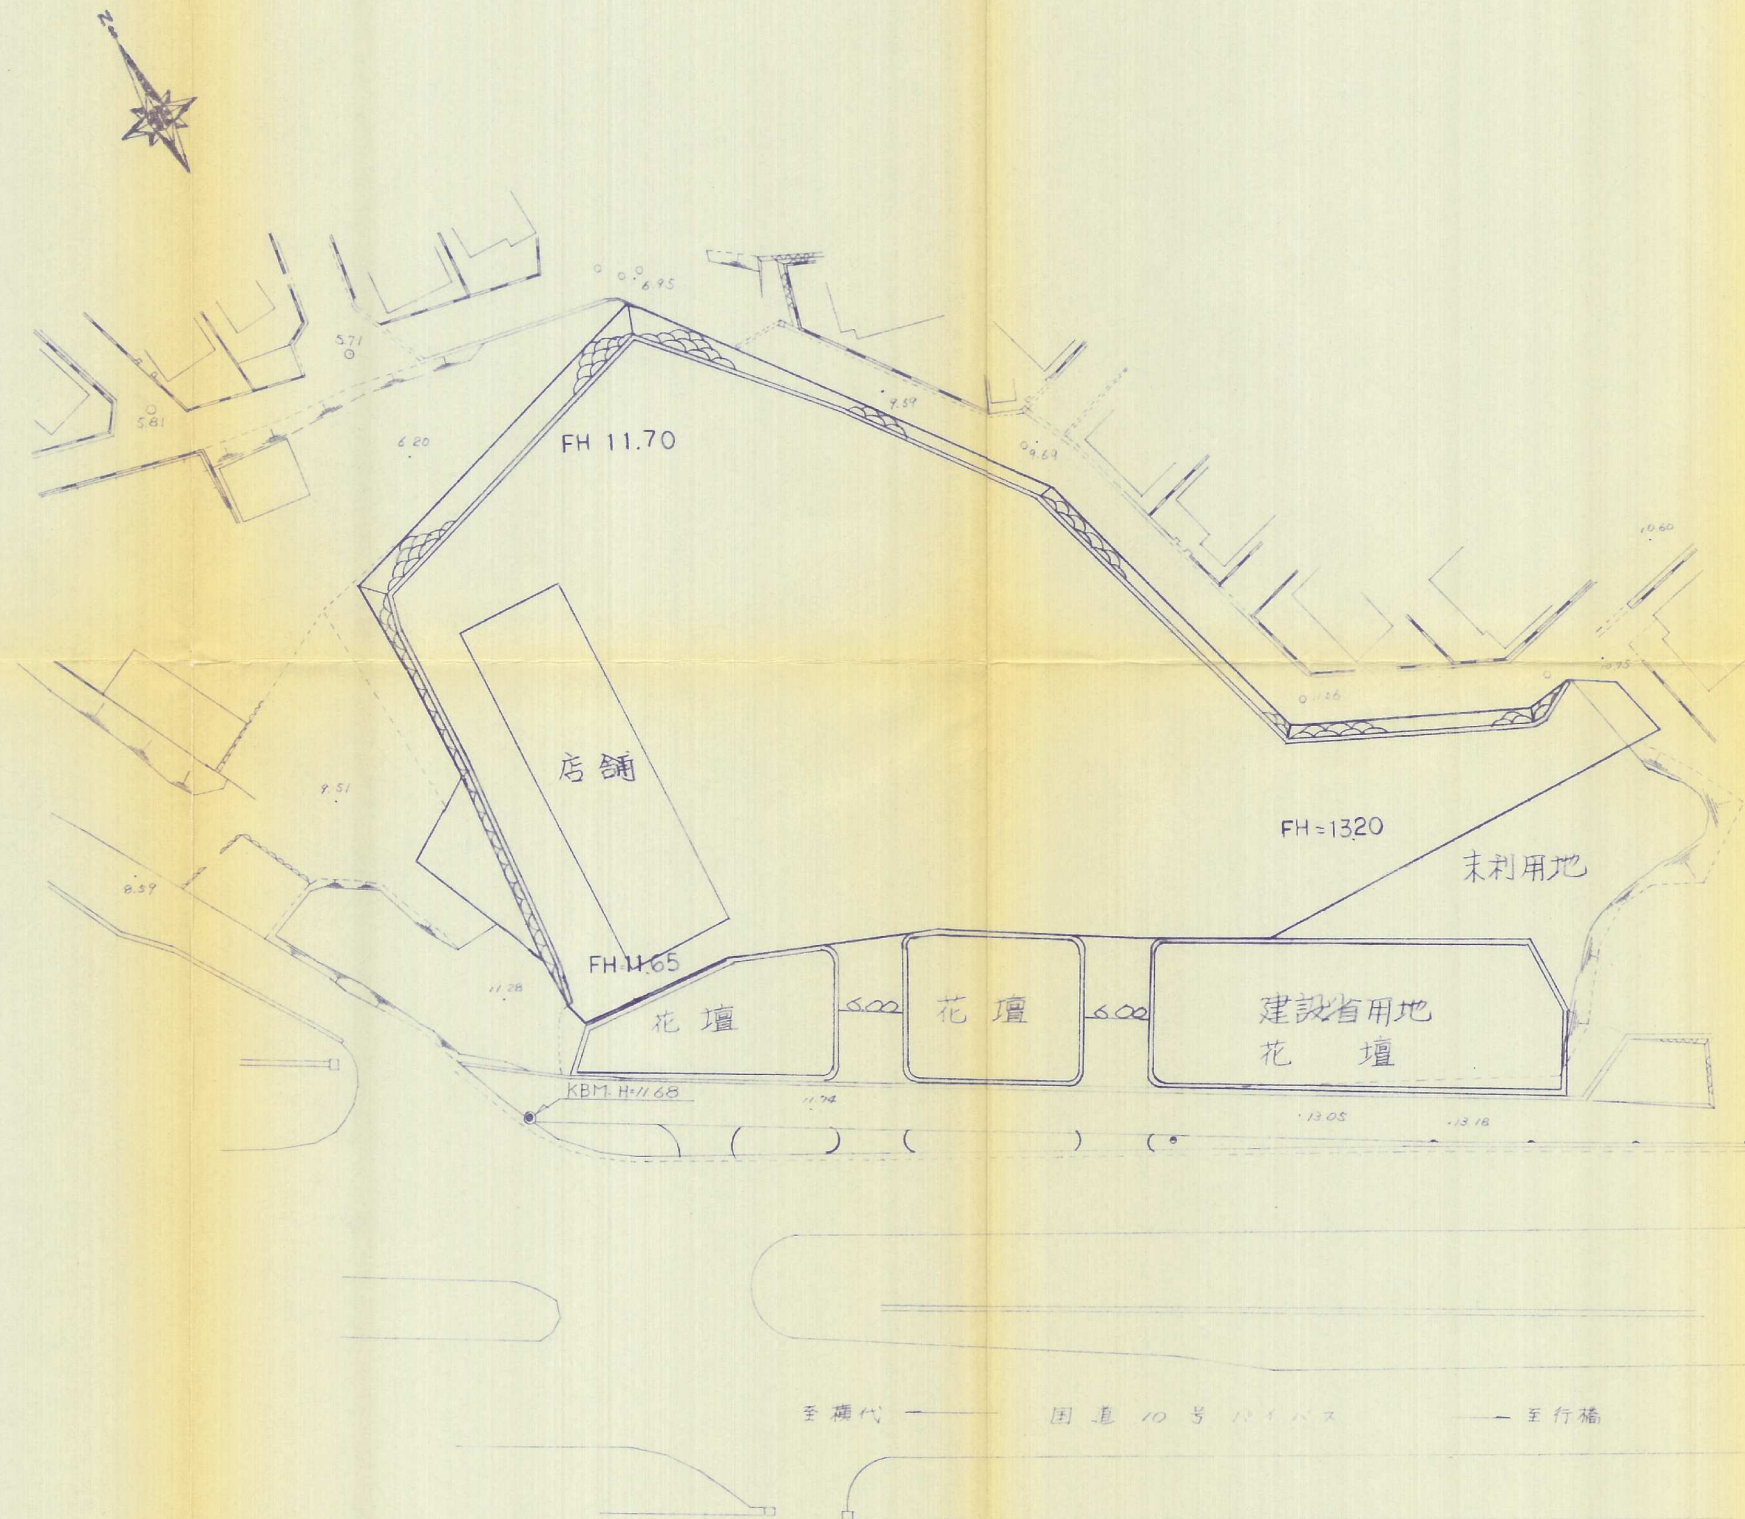

61-59  
3/23 3/2

件名	宅地造成 工事	図番	№
場所	小倉南区大字朽網 3913-1 外	縮尺	1:500
図名	土地利用竣功図	担当	機印
設計	高尾設計事務所	月日	