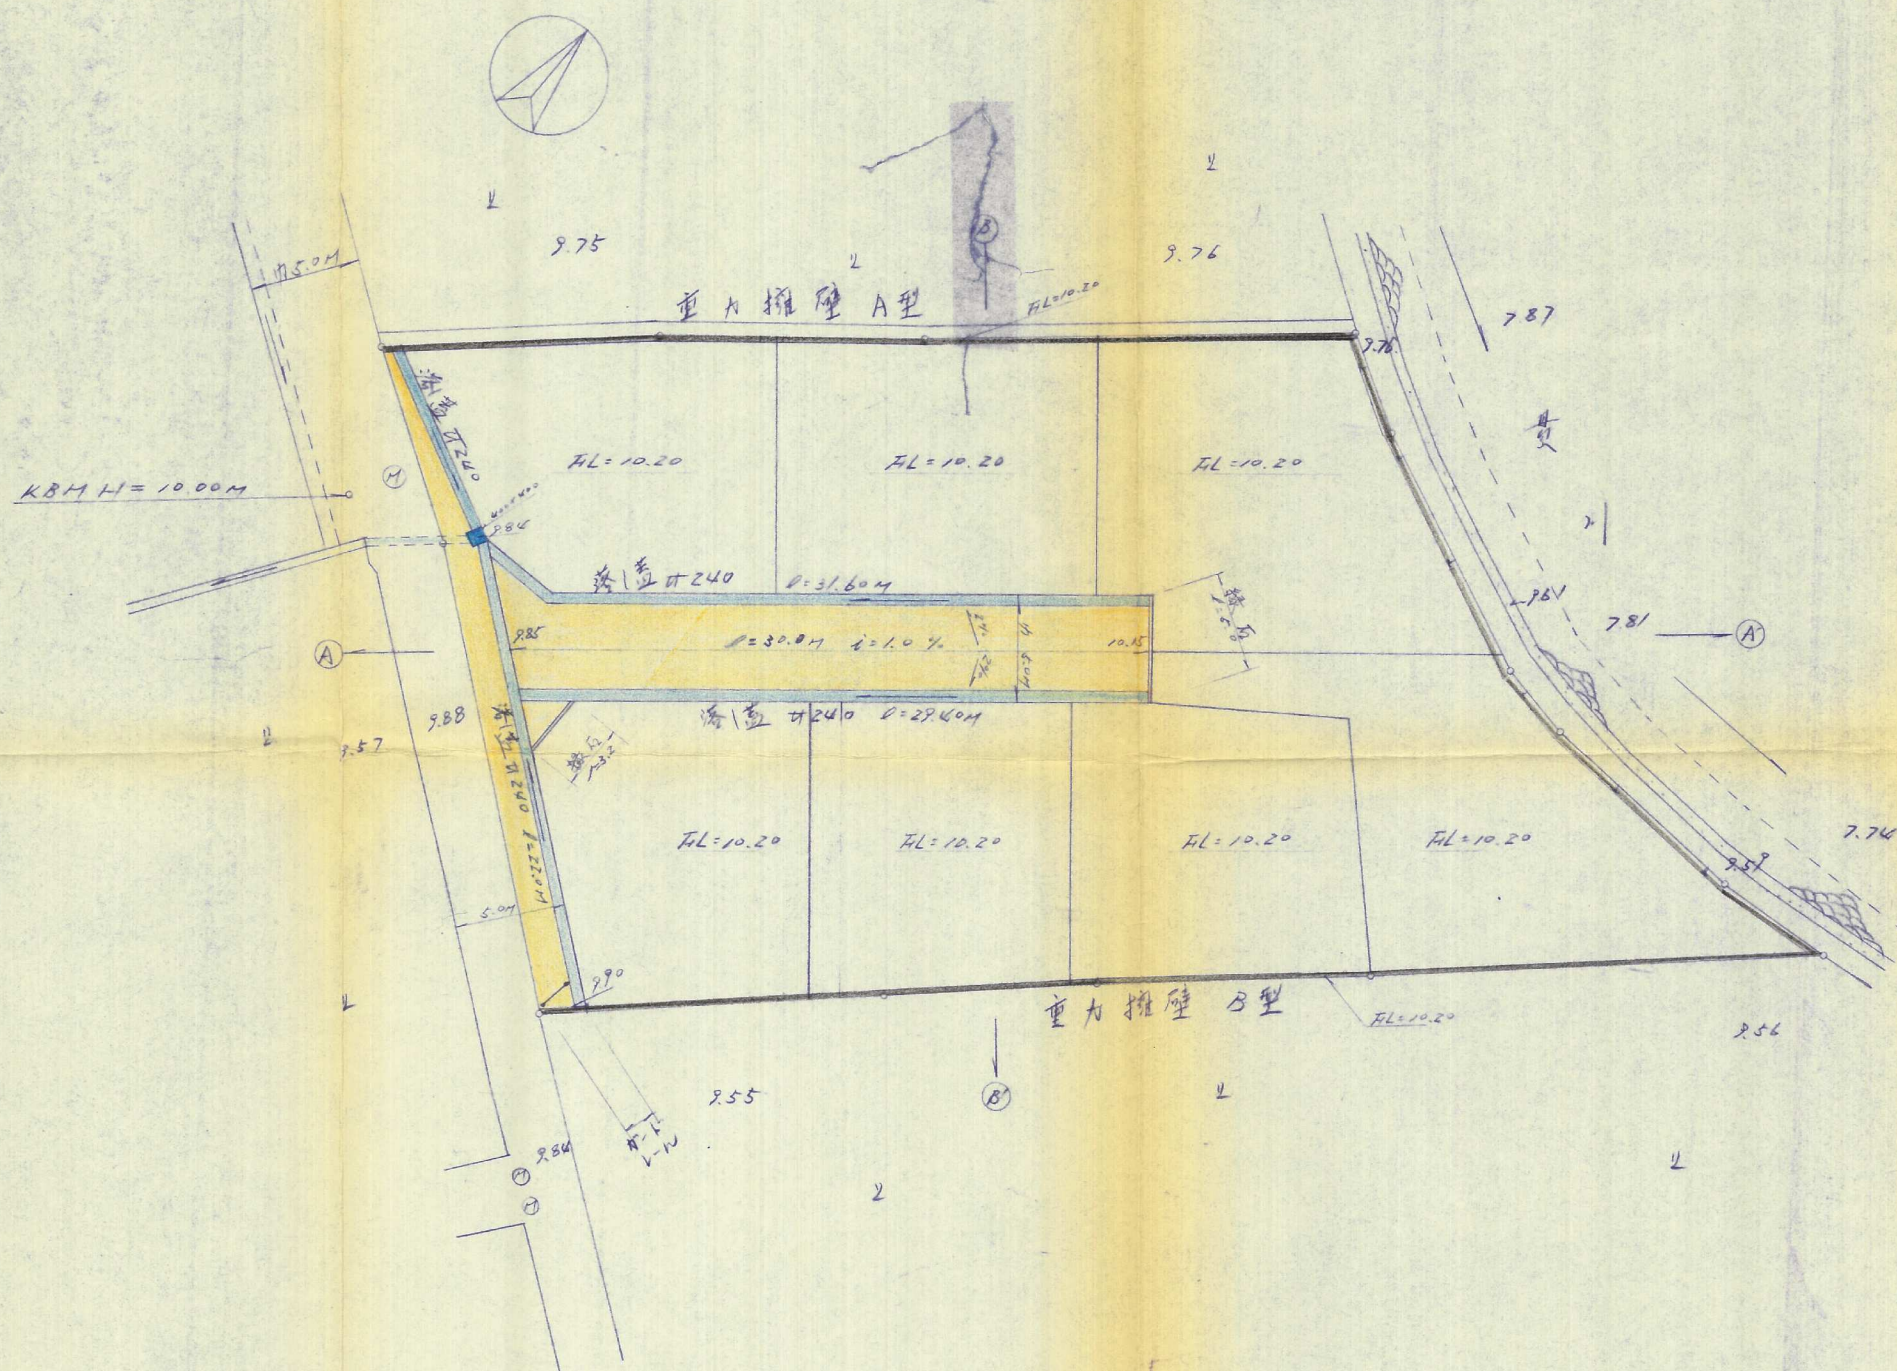


造成雨水排水竣工平面图

$$S = 1/250$$


完了 63-74

工程名称	定地造成工事	图号	8-4
