


造成竣工平面图

縮尺 1:250

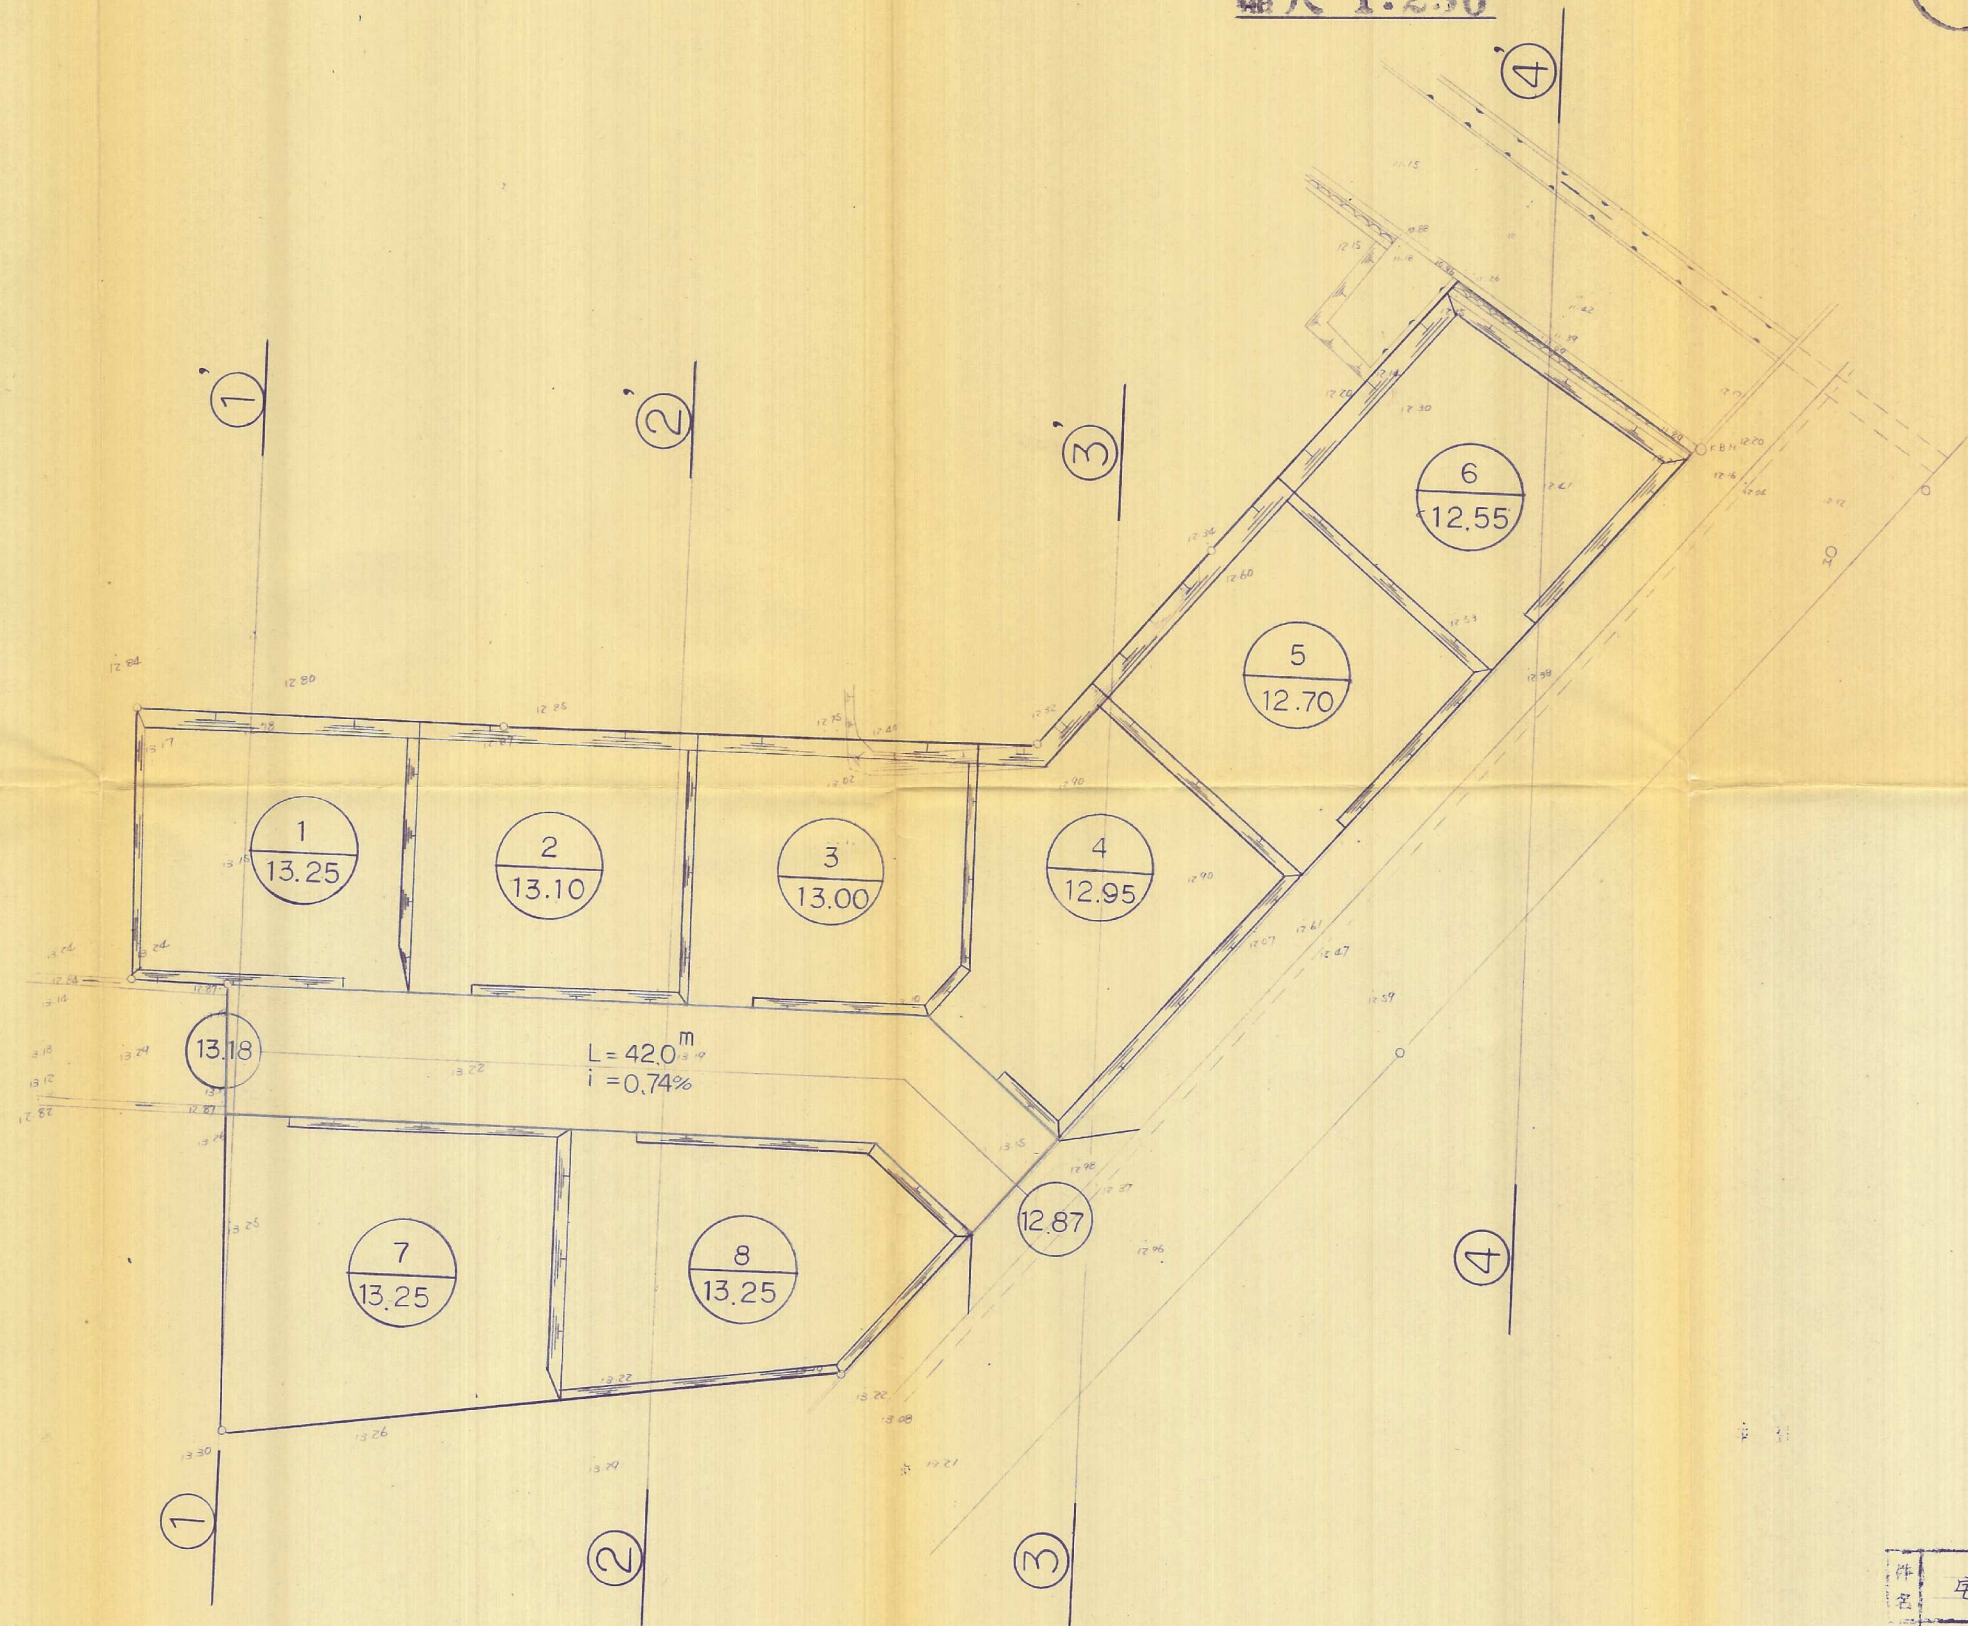

55-61

件名	宅地造成 工事	図番	No. 4
場所	小倉南区大字黄999-8外	縮尺	1:250
図名	造成竣工平面图	演印	
設計	仁設計	日	