
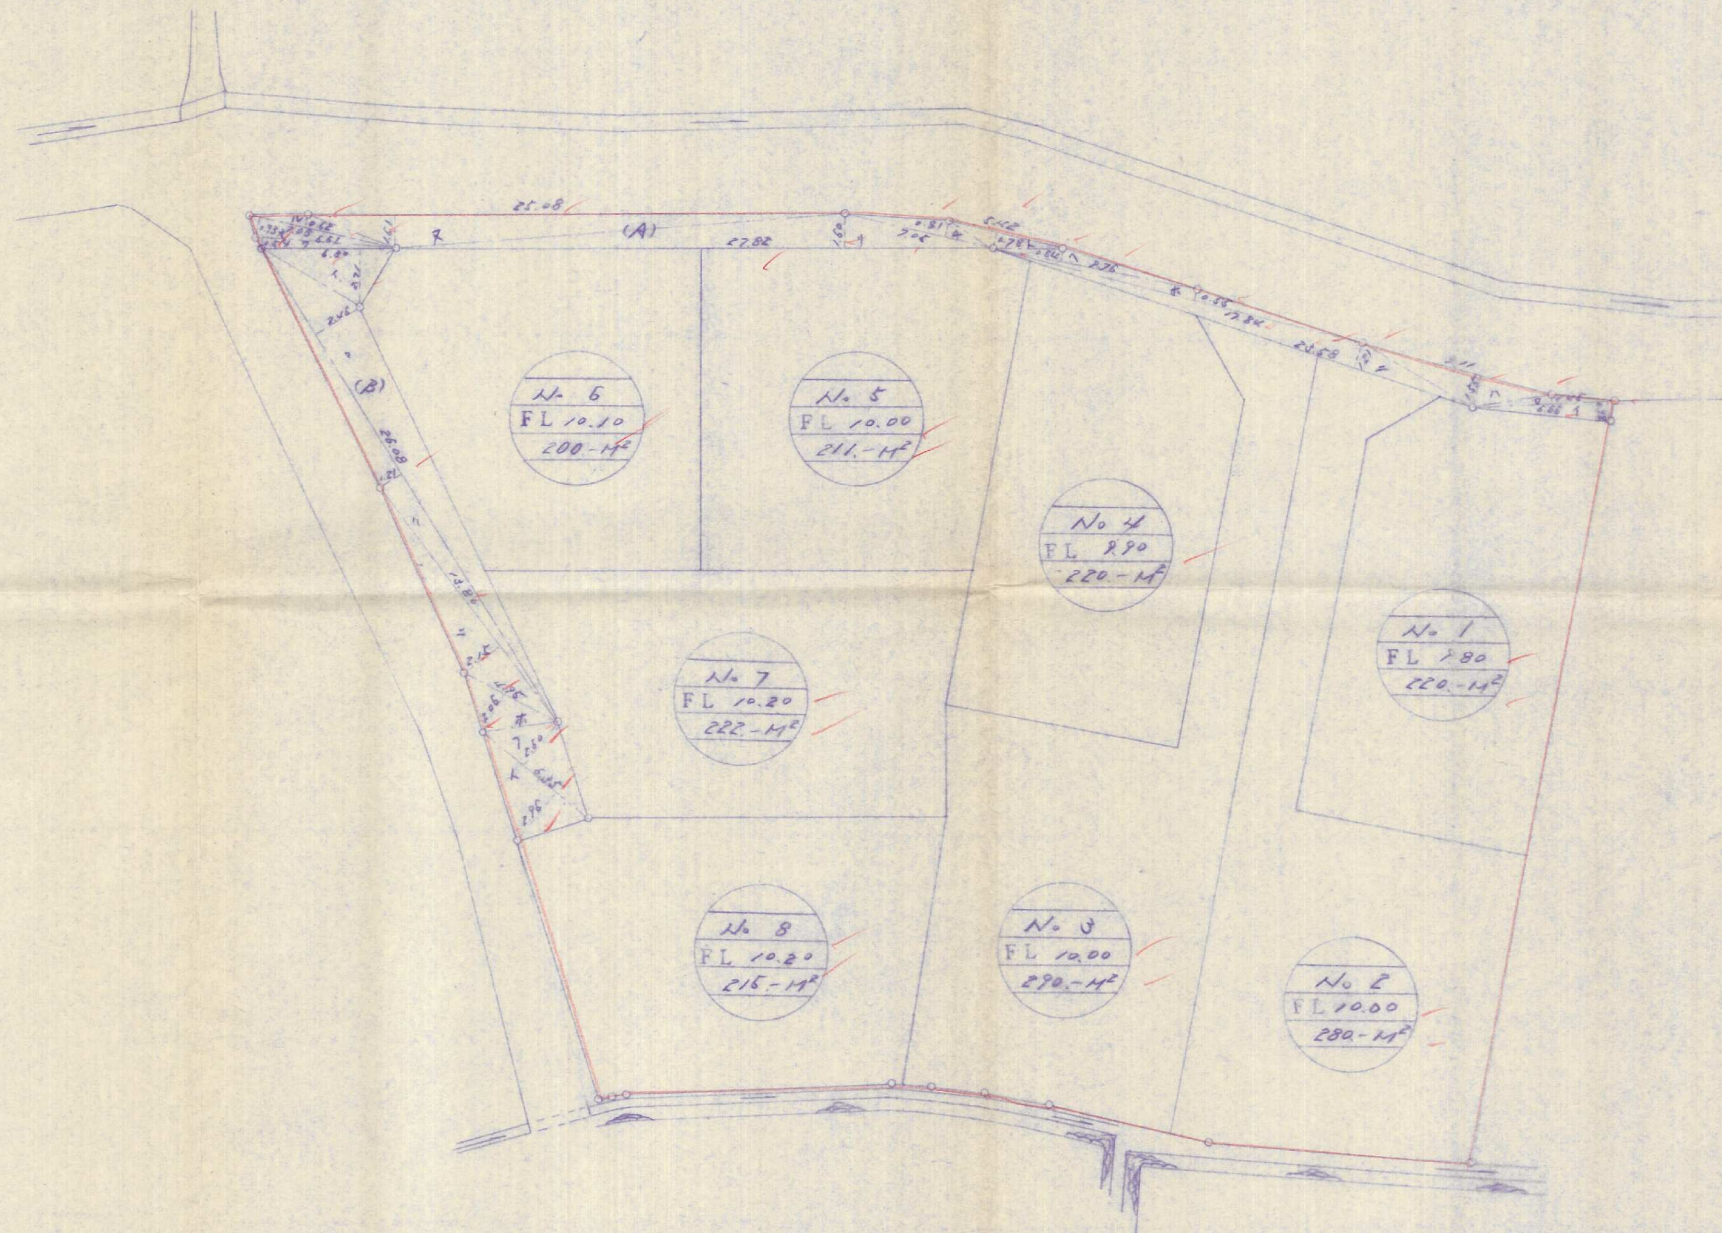


土地利用別 公共施設敷地積図 1/250

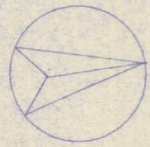

積算表 A 面積求積表

面	積	面	積
1	6.65	0.93	6.5268
2	6.65	0.45	3.9975
3	9.14	1.35	14.1050
4	25.58	1.21	28.5318
5	17.94	0.55	9.8120
6	9.76	0.64	8.2464
7	5.42	0.78	4.2276
8	7.05	0.81	5.7105
9	27.82	1.60	44.5120
10	23.08	1.61	40.3788
11	7.06	0.67	4.3772
12	7.06	0.93	5.5558
13	6.61	0.54	3.5894

面積合計 177.5503
メニキ 28.7251

積算表 B 面積求積表

面	積	面	積
1	6.30	2.71	17.0730
2	26.08	2.46	34.1568
3	26.08	1.21	31.5568
4	12.80	2.15	29.6700
5	4.95	2.06	10.1970
6	6.35	1.79	16.5100
7	6.55	2.92	18.5420

面積合計 117.7556
メニキ 93.8520

竣工

61-29



宅地造成工事	図番	9-46
凡例 1/250 縮尺	縮尺	1/250
土地測量	担当	
九州常磐測量設計		
瀬谷 静夫		