


造成完了の平面図、及排水平面図

S=1/250

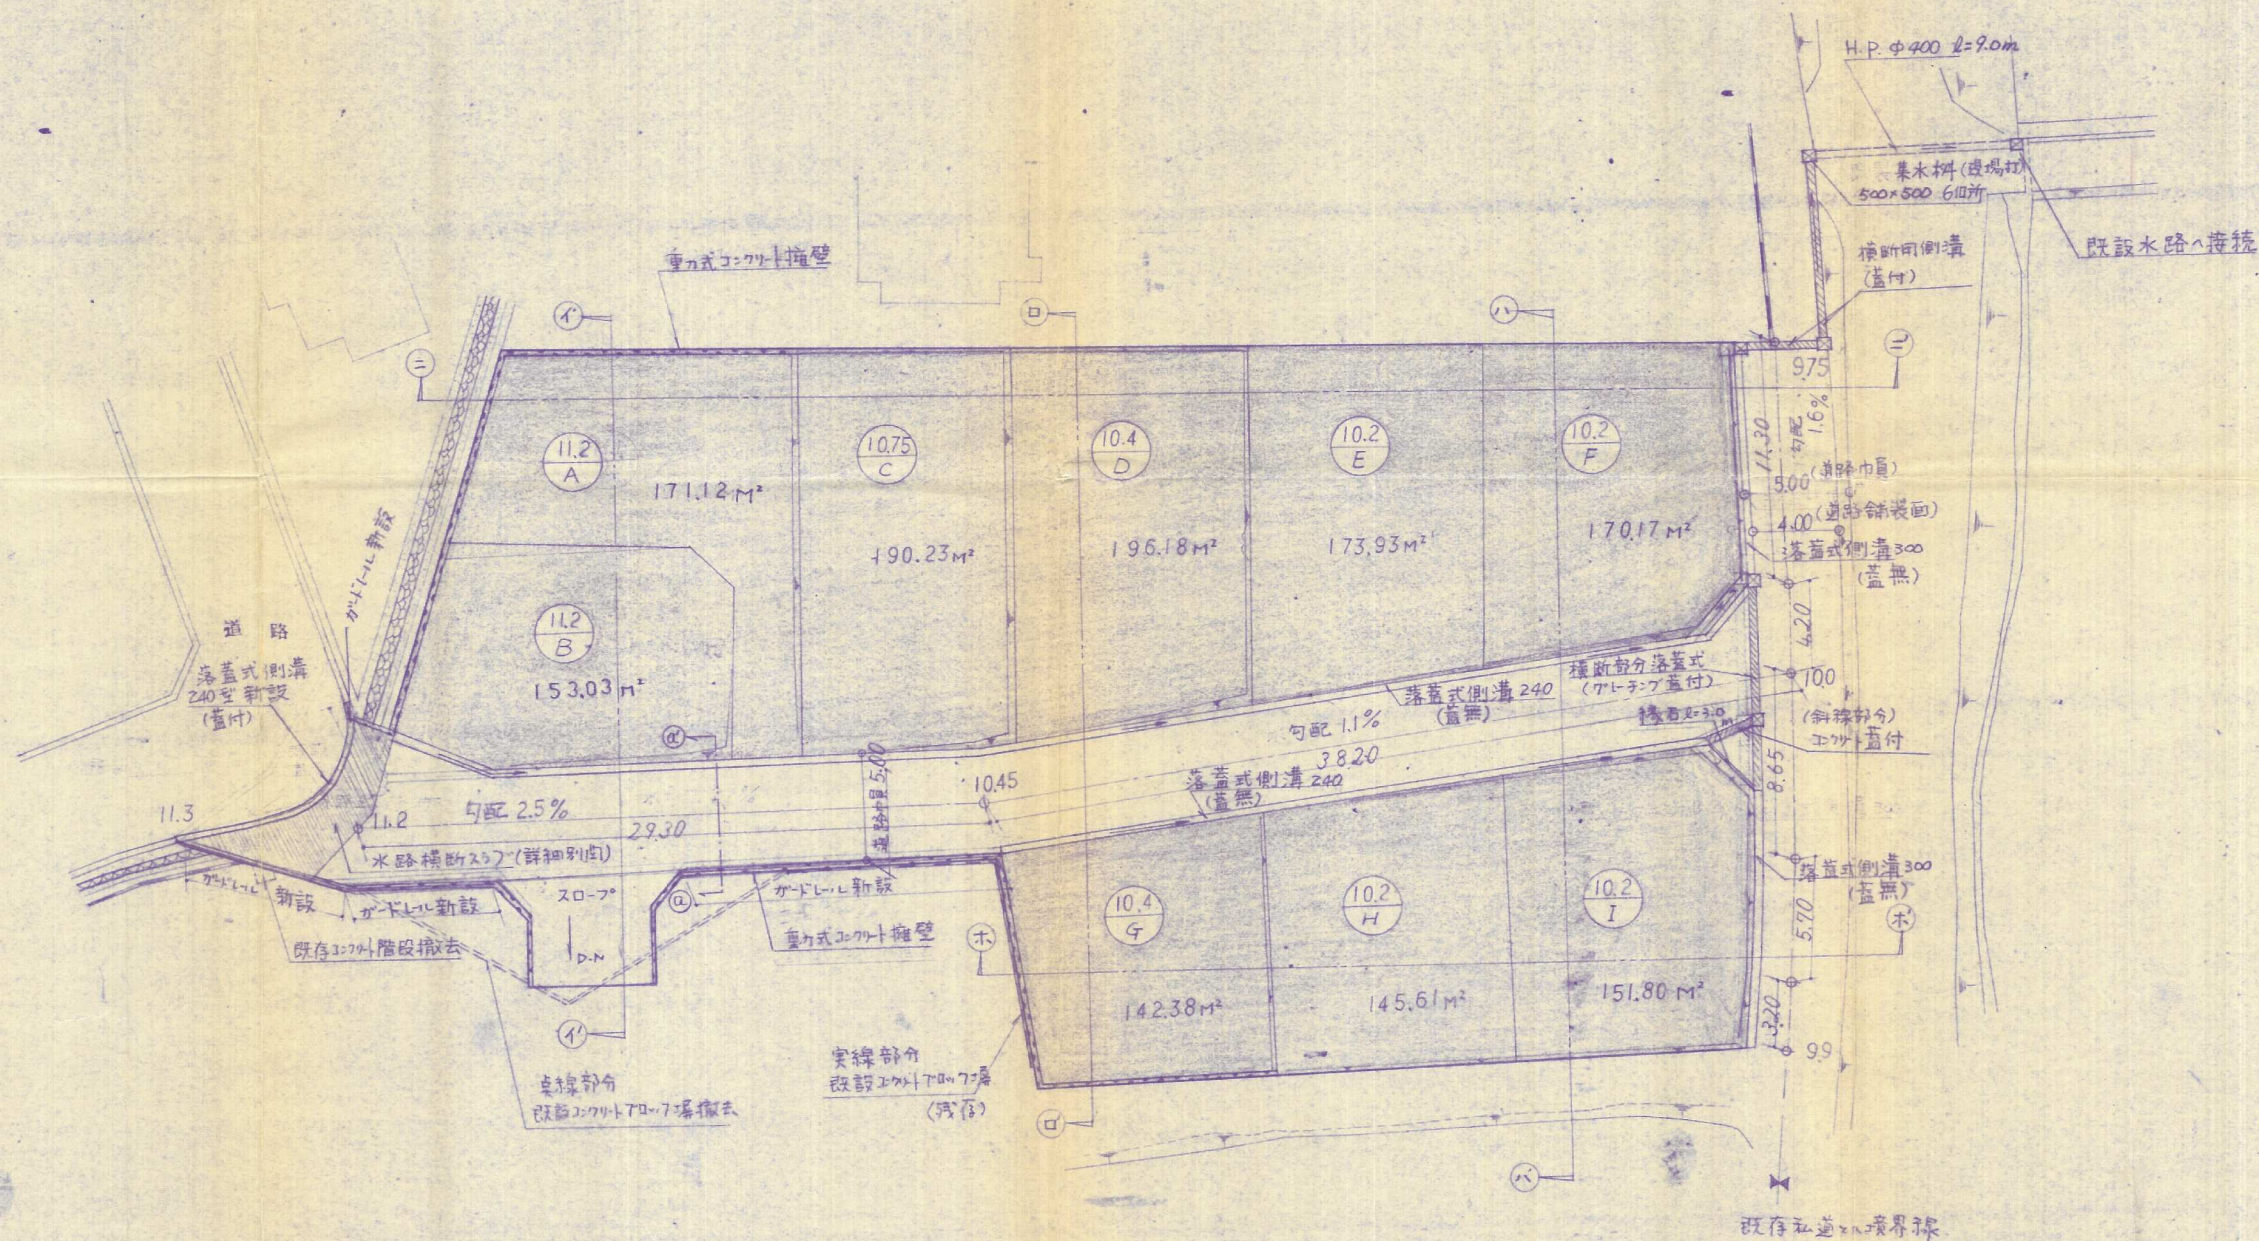

57-51

北九州市小倉南区大字吉田 1684-23 他			
竣工造成平面図、排水平面図			
S=1/250	昭和58年1月13日	図面番号	2/7
北九州市小倉北区田町 15 番 9 号			
芳 輝 男			