


# 造成竣功平面図

縮尺 1:250

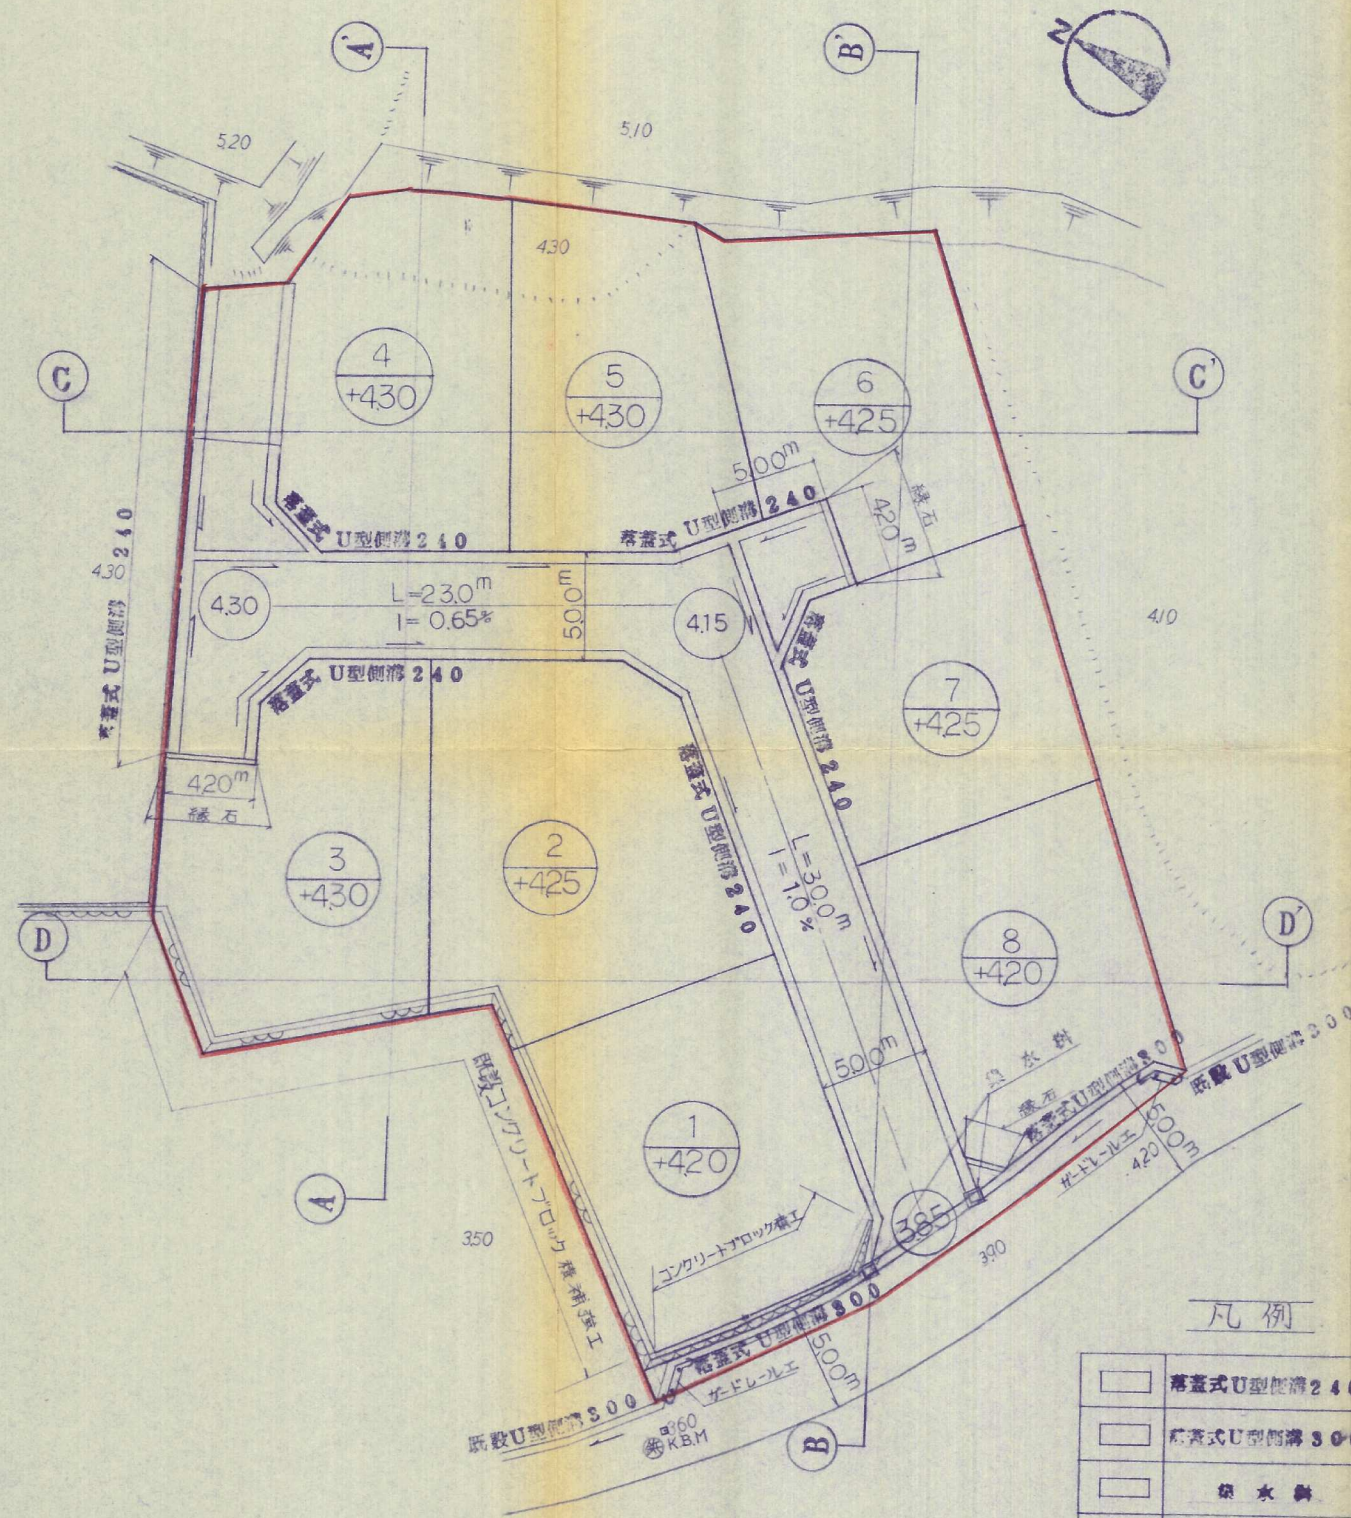


## 凡例

	U型側溝 240
	U型側溝 300
	コンクリートブロック積工
	既設コンクリートブロック積補強工
	緑石
	ガードレール工

# 土地利用竣功図

縮尺 1:250

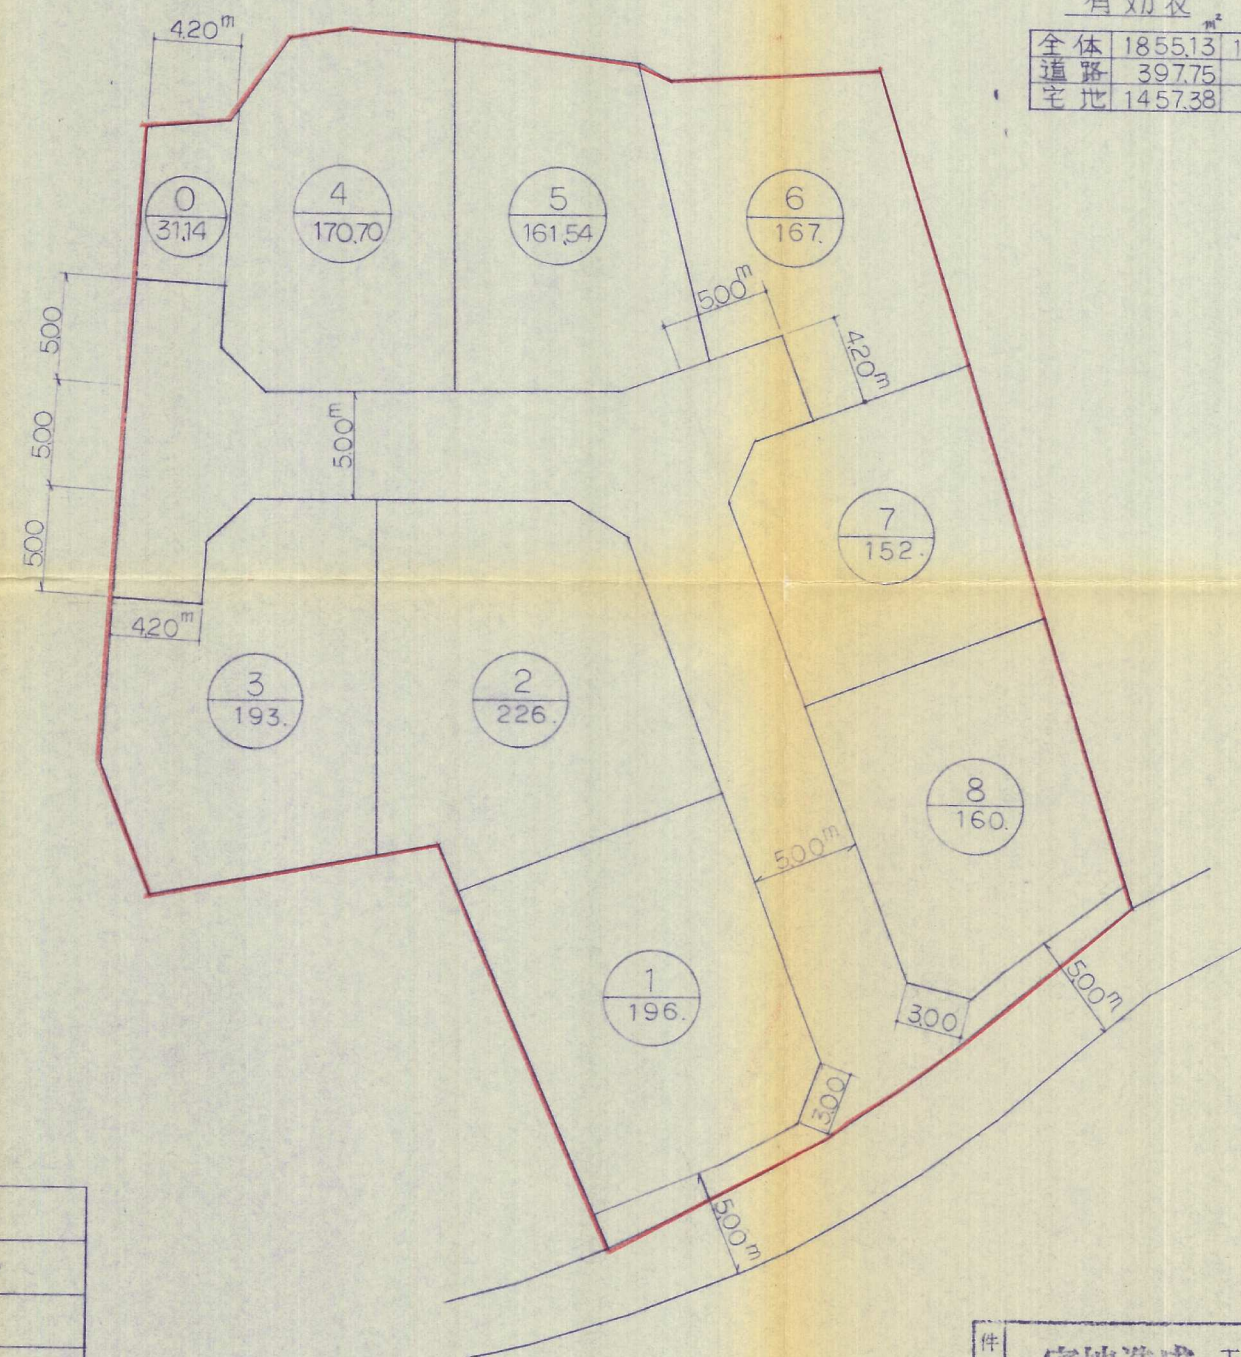

## 有効表

	㎡	%
全体	1855.13	100.0
道路	397.75	21.44
宅地	1457.38	78.56

60-33

件名	宅地造成工事	図番	No. 3
場所	小倉南区沼本町四丁目地内	縮尺	1:250
図名	造成竣功平面図 土地利用竣功図	担当	捺印
設計	太平開発株式会社	月日	