
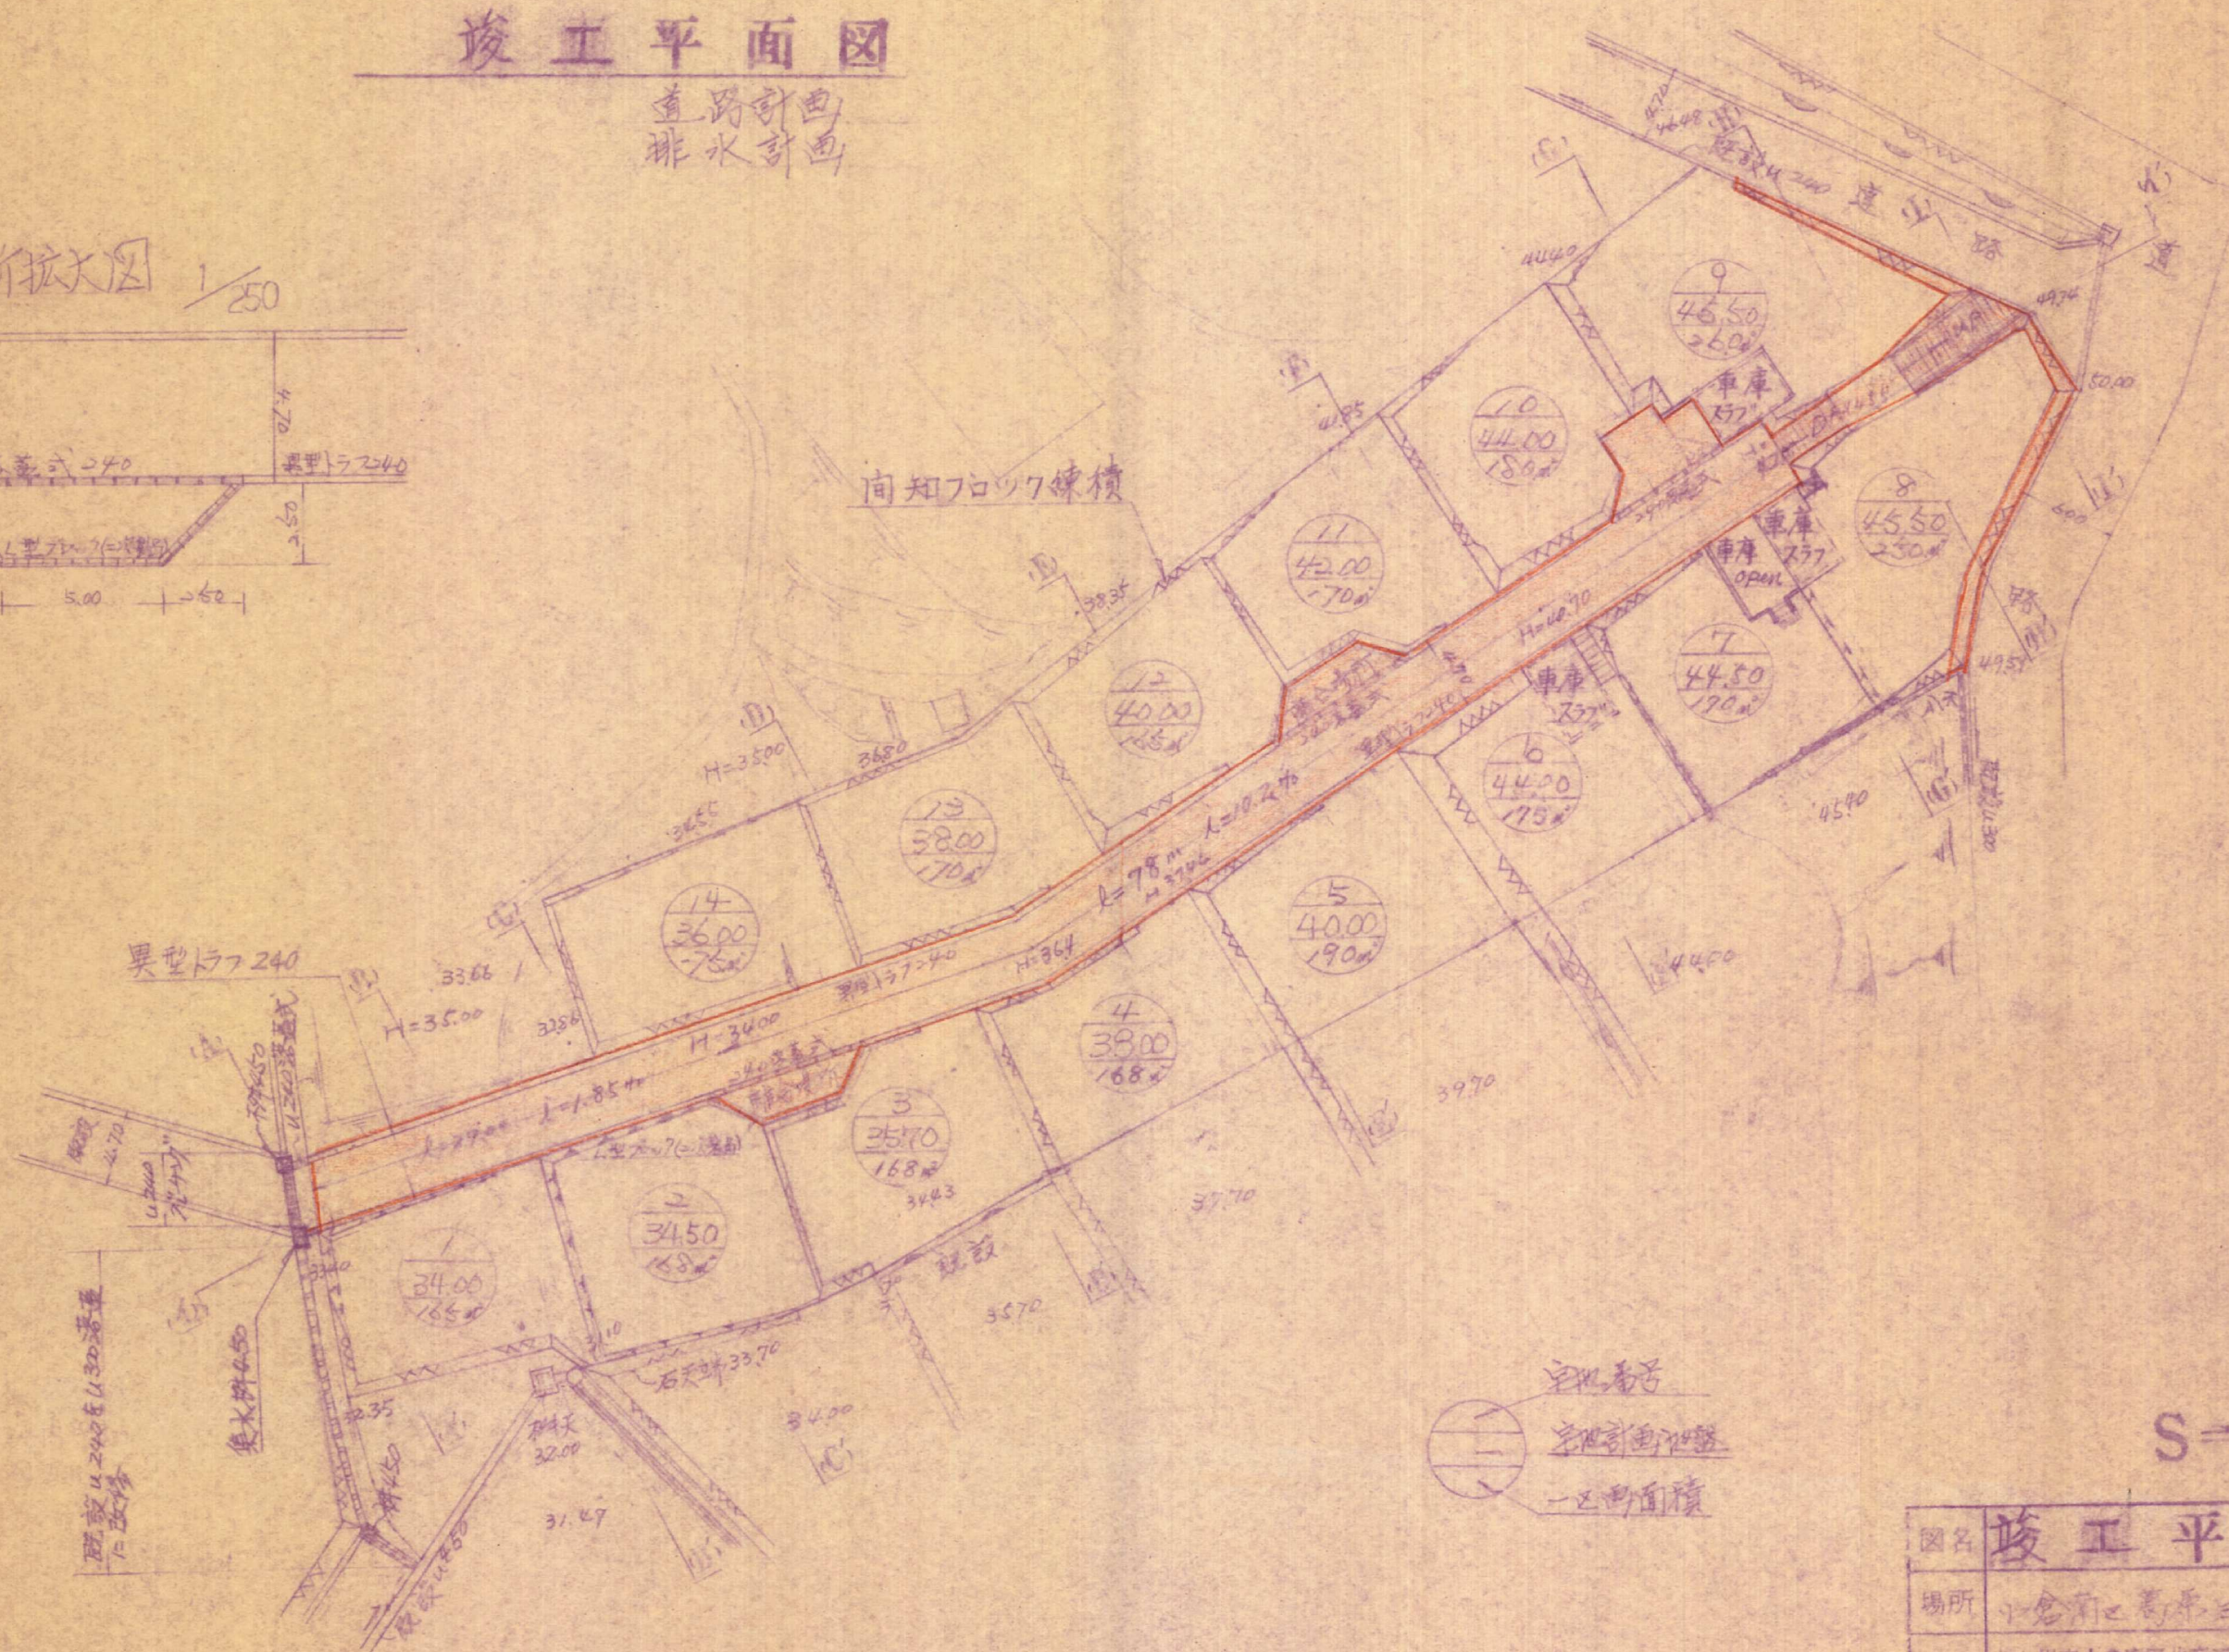


竣工平面図

道路計画
排水計画

離合場所拡大図 1/250

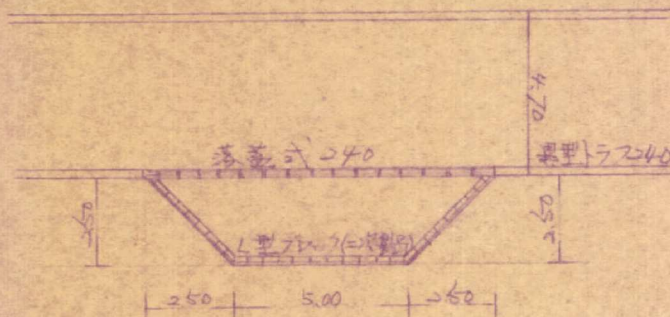

宅地番号
宅地計画図
一辺面積

S=1/500

55-63

図名	竣工平面図
場所	小倉南二丁目第三丁目
作成者	北九州市小倉南区北方二丁目20-1 長松設計事務所 二級土木管理技士 長松 寛 TEL 921-01