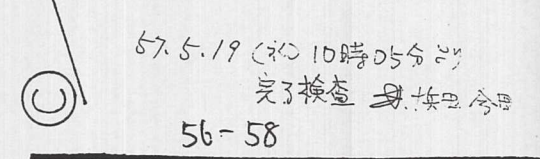


$$S = 1/250$$


件名	宅地造成工事設計図	図番	No. 9-5
場所	北九州市 小倉南区 大字	縮尺	S=1/250
國名	造成 排水 築造	担当	検印
設計	浅尾測量設計 浅尾康宏	月日	5月10日