


(竣工)

計画平面図

縮尺 1/250

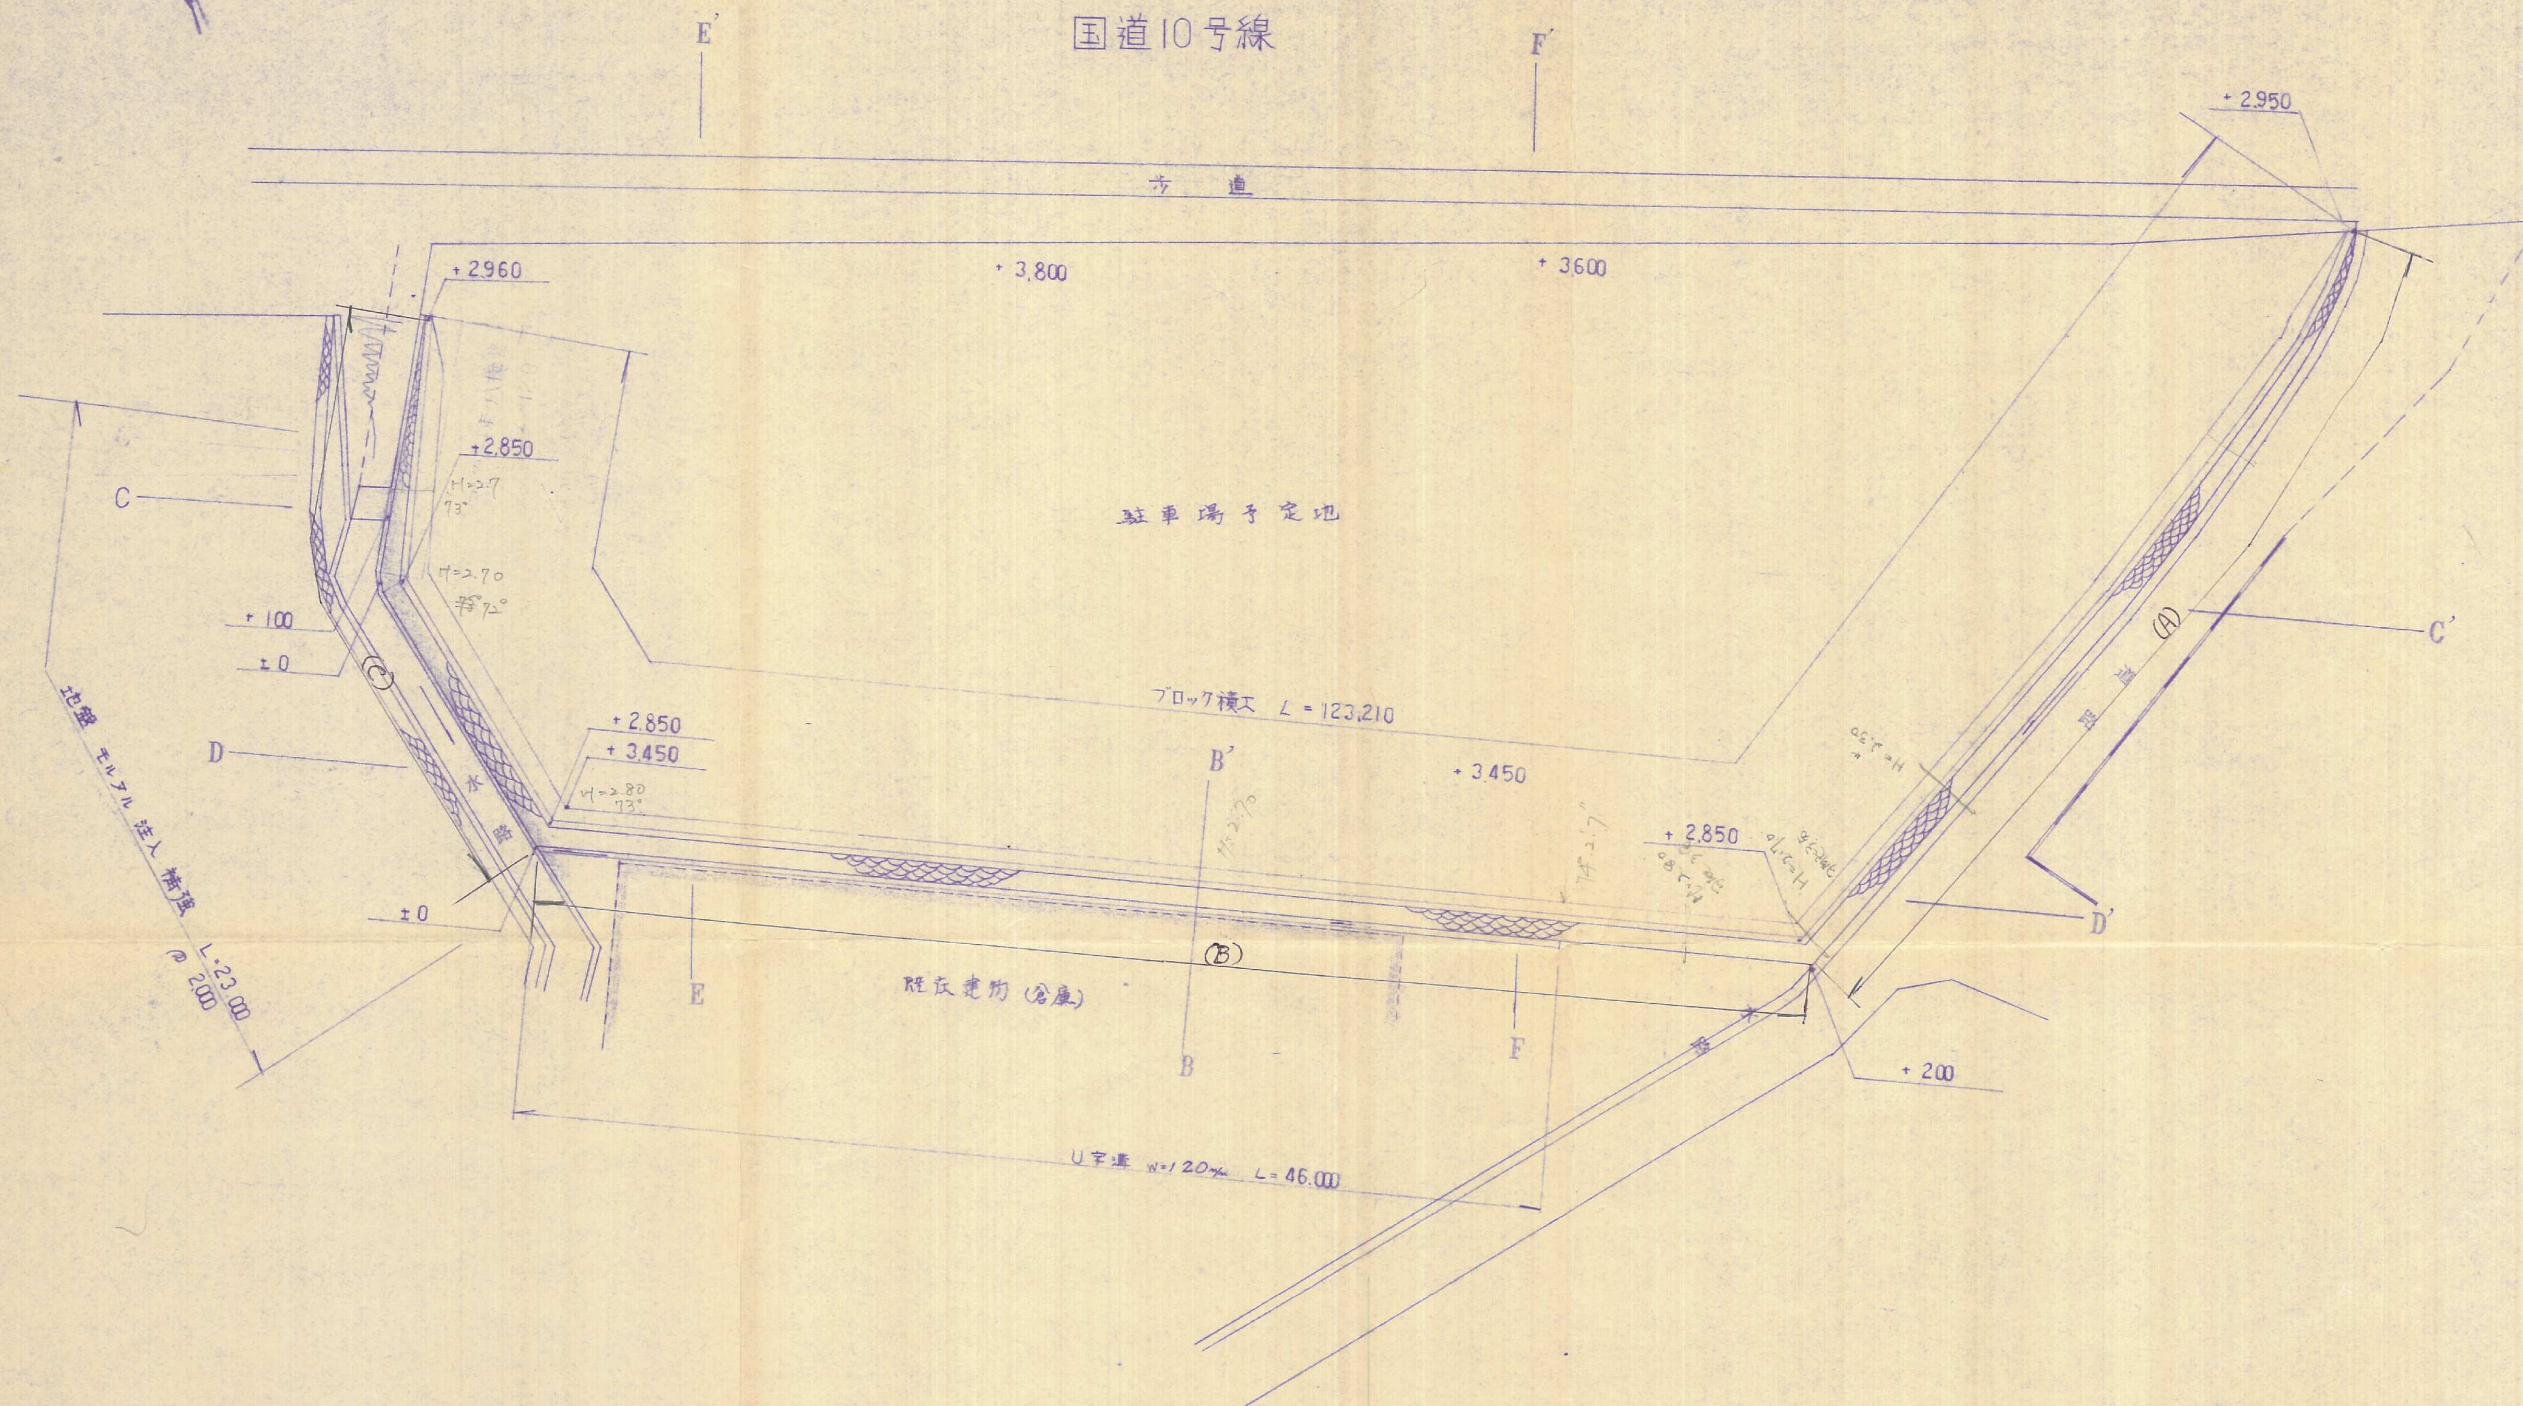

稲富建設株式会社

本社 ☎800 北九州市門司区羽山一丁目3-10
TEL (093) 381-0906・0908