


造成 竣功平面図

縮尺 1:300

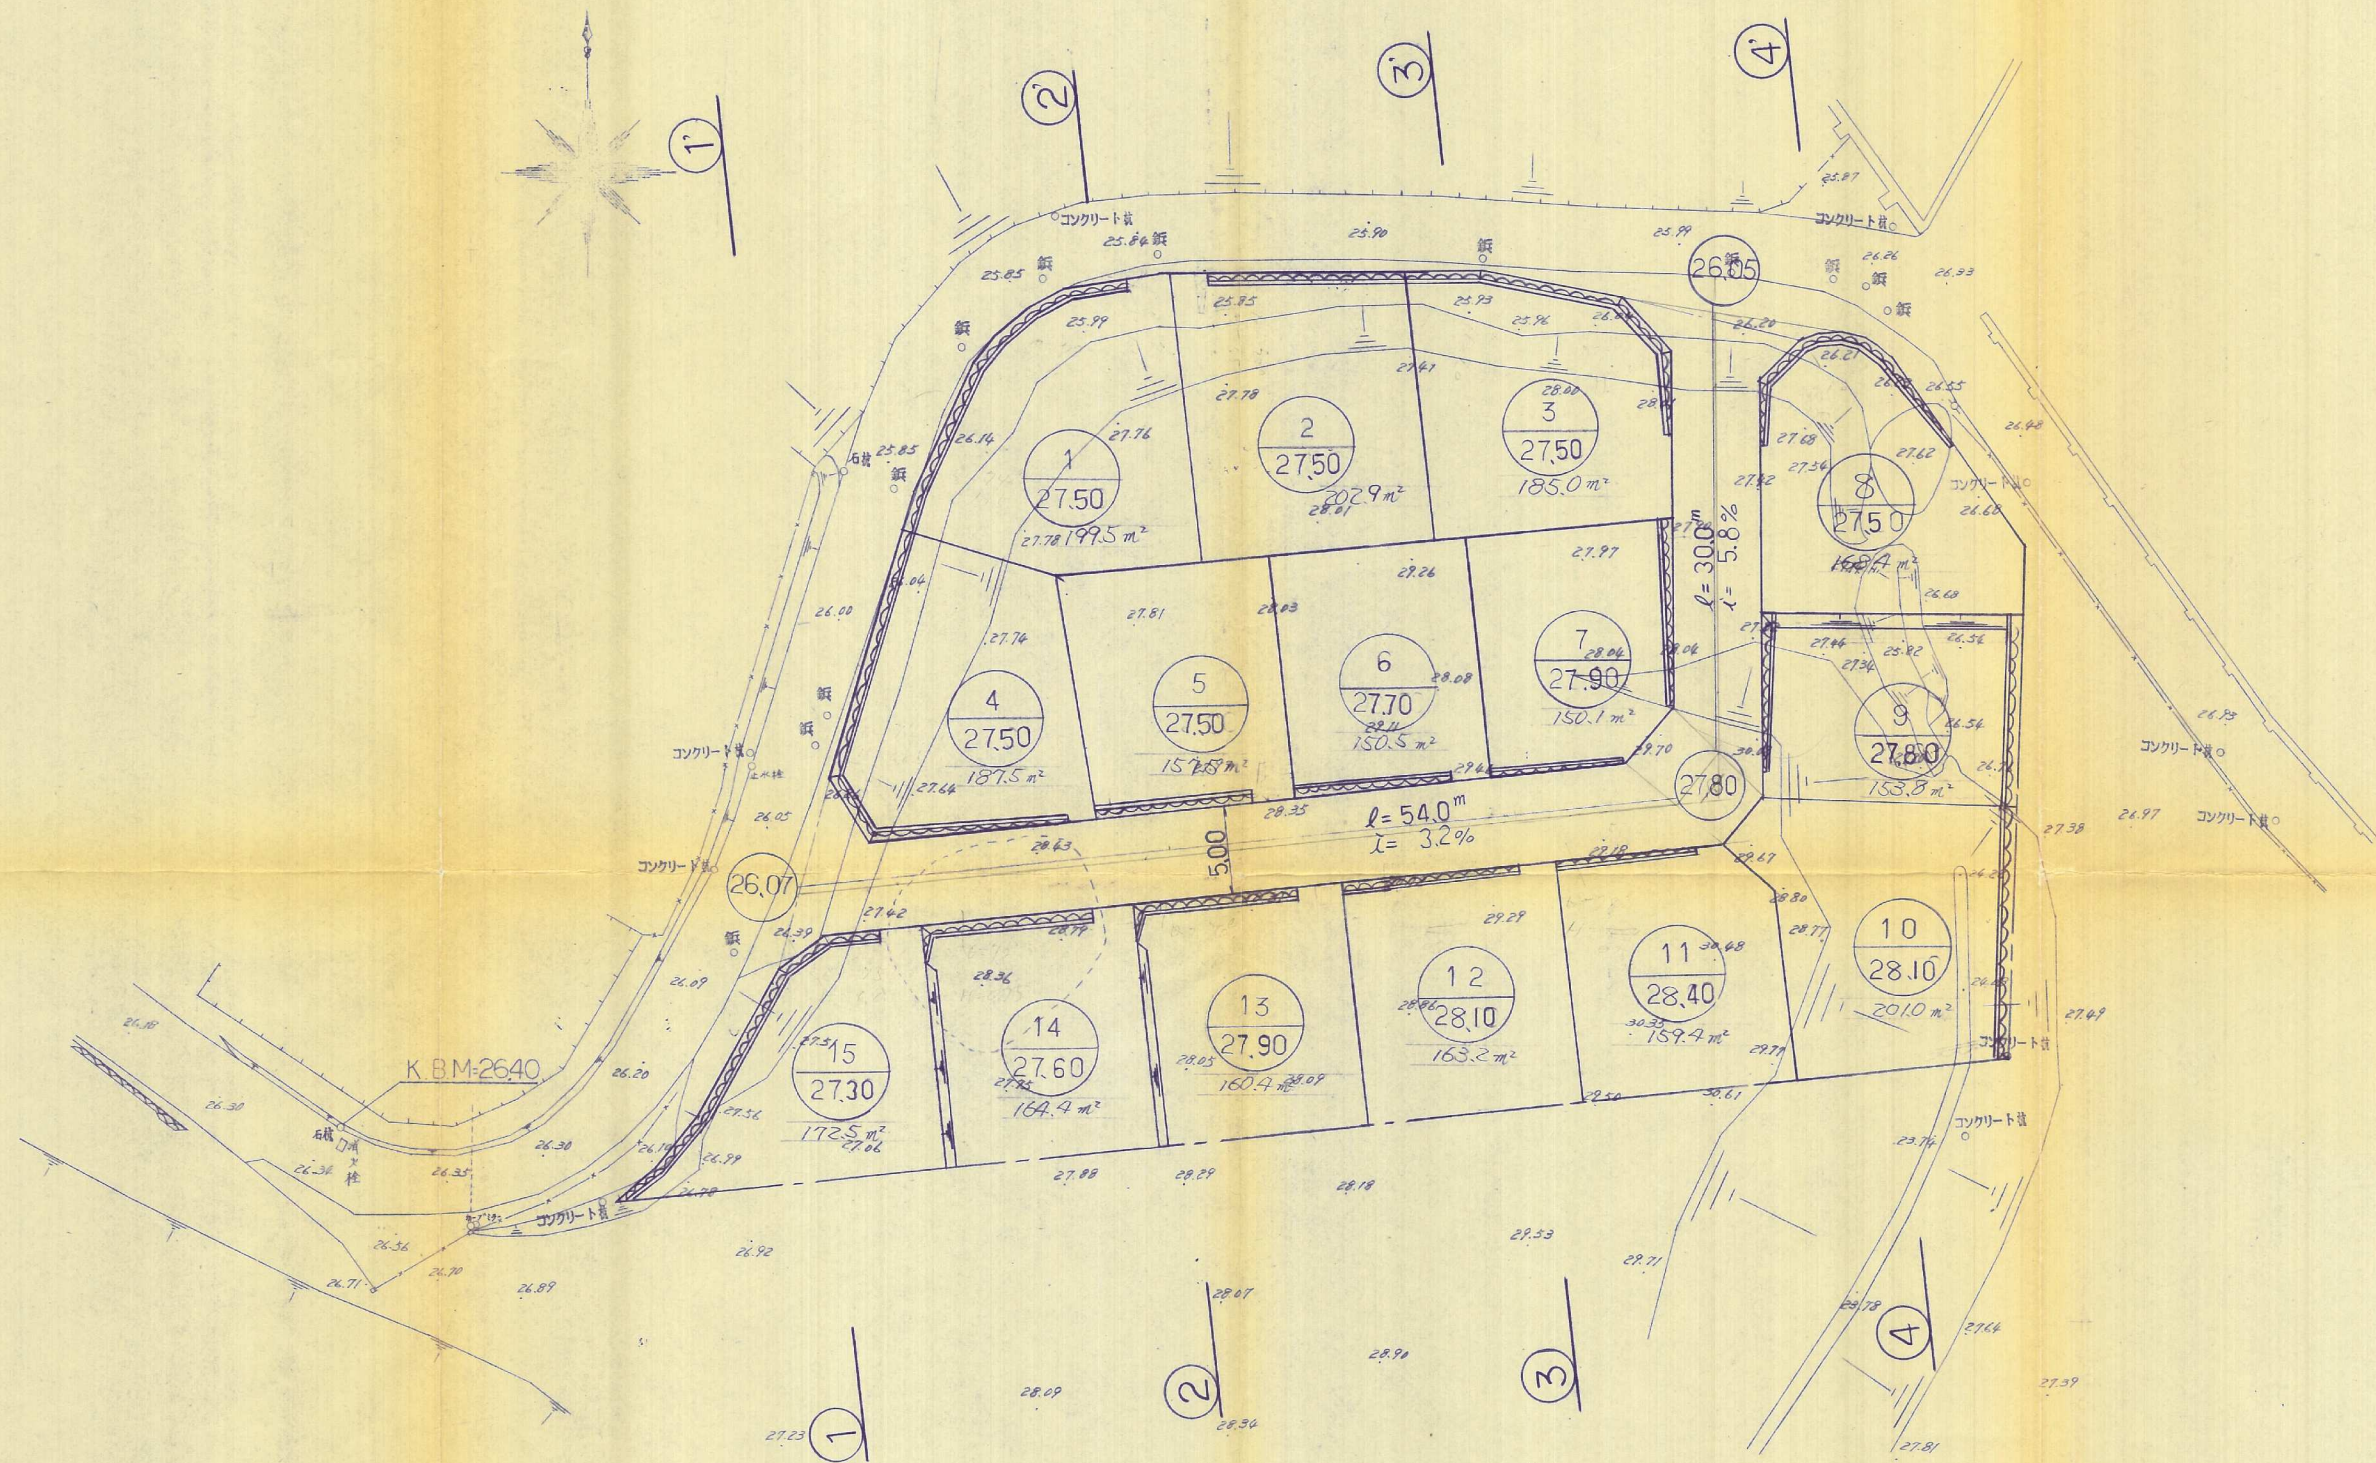

土木・建築・設計・測量

太平開発株式会社

摘要

工事場所
担当

小倉南区大字北方
200-891

件名
図名

宅地造成
造成 竣功平面図

縮尺 1:300
図面番号 4