


S 51.3.5 W 1.9.40

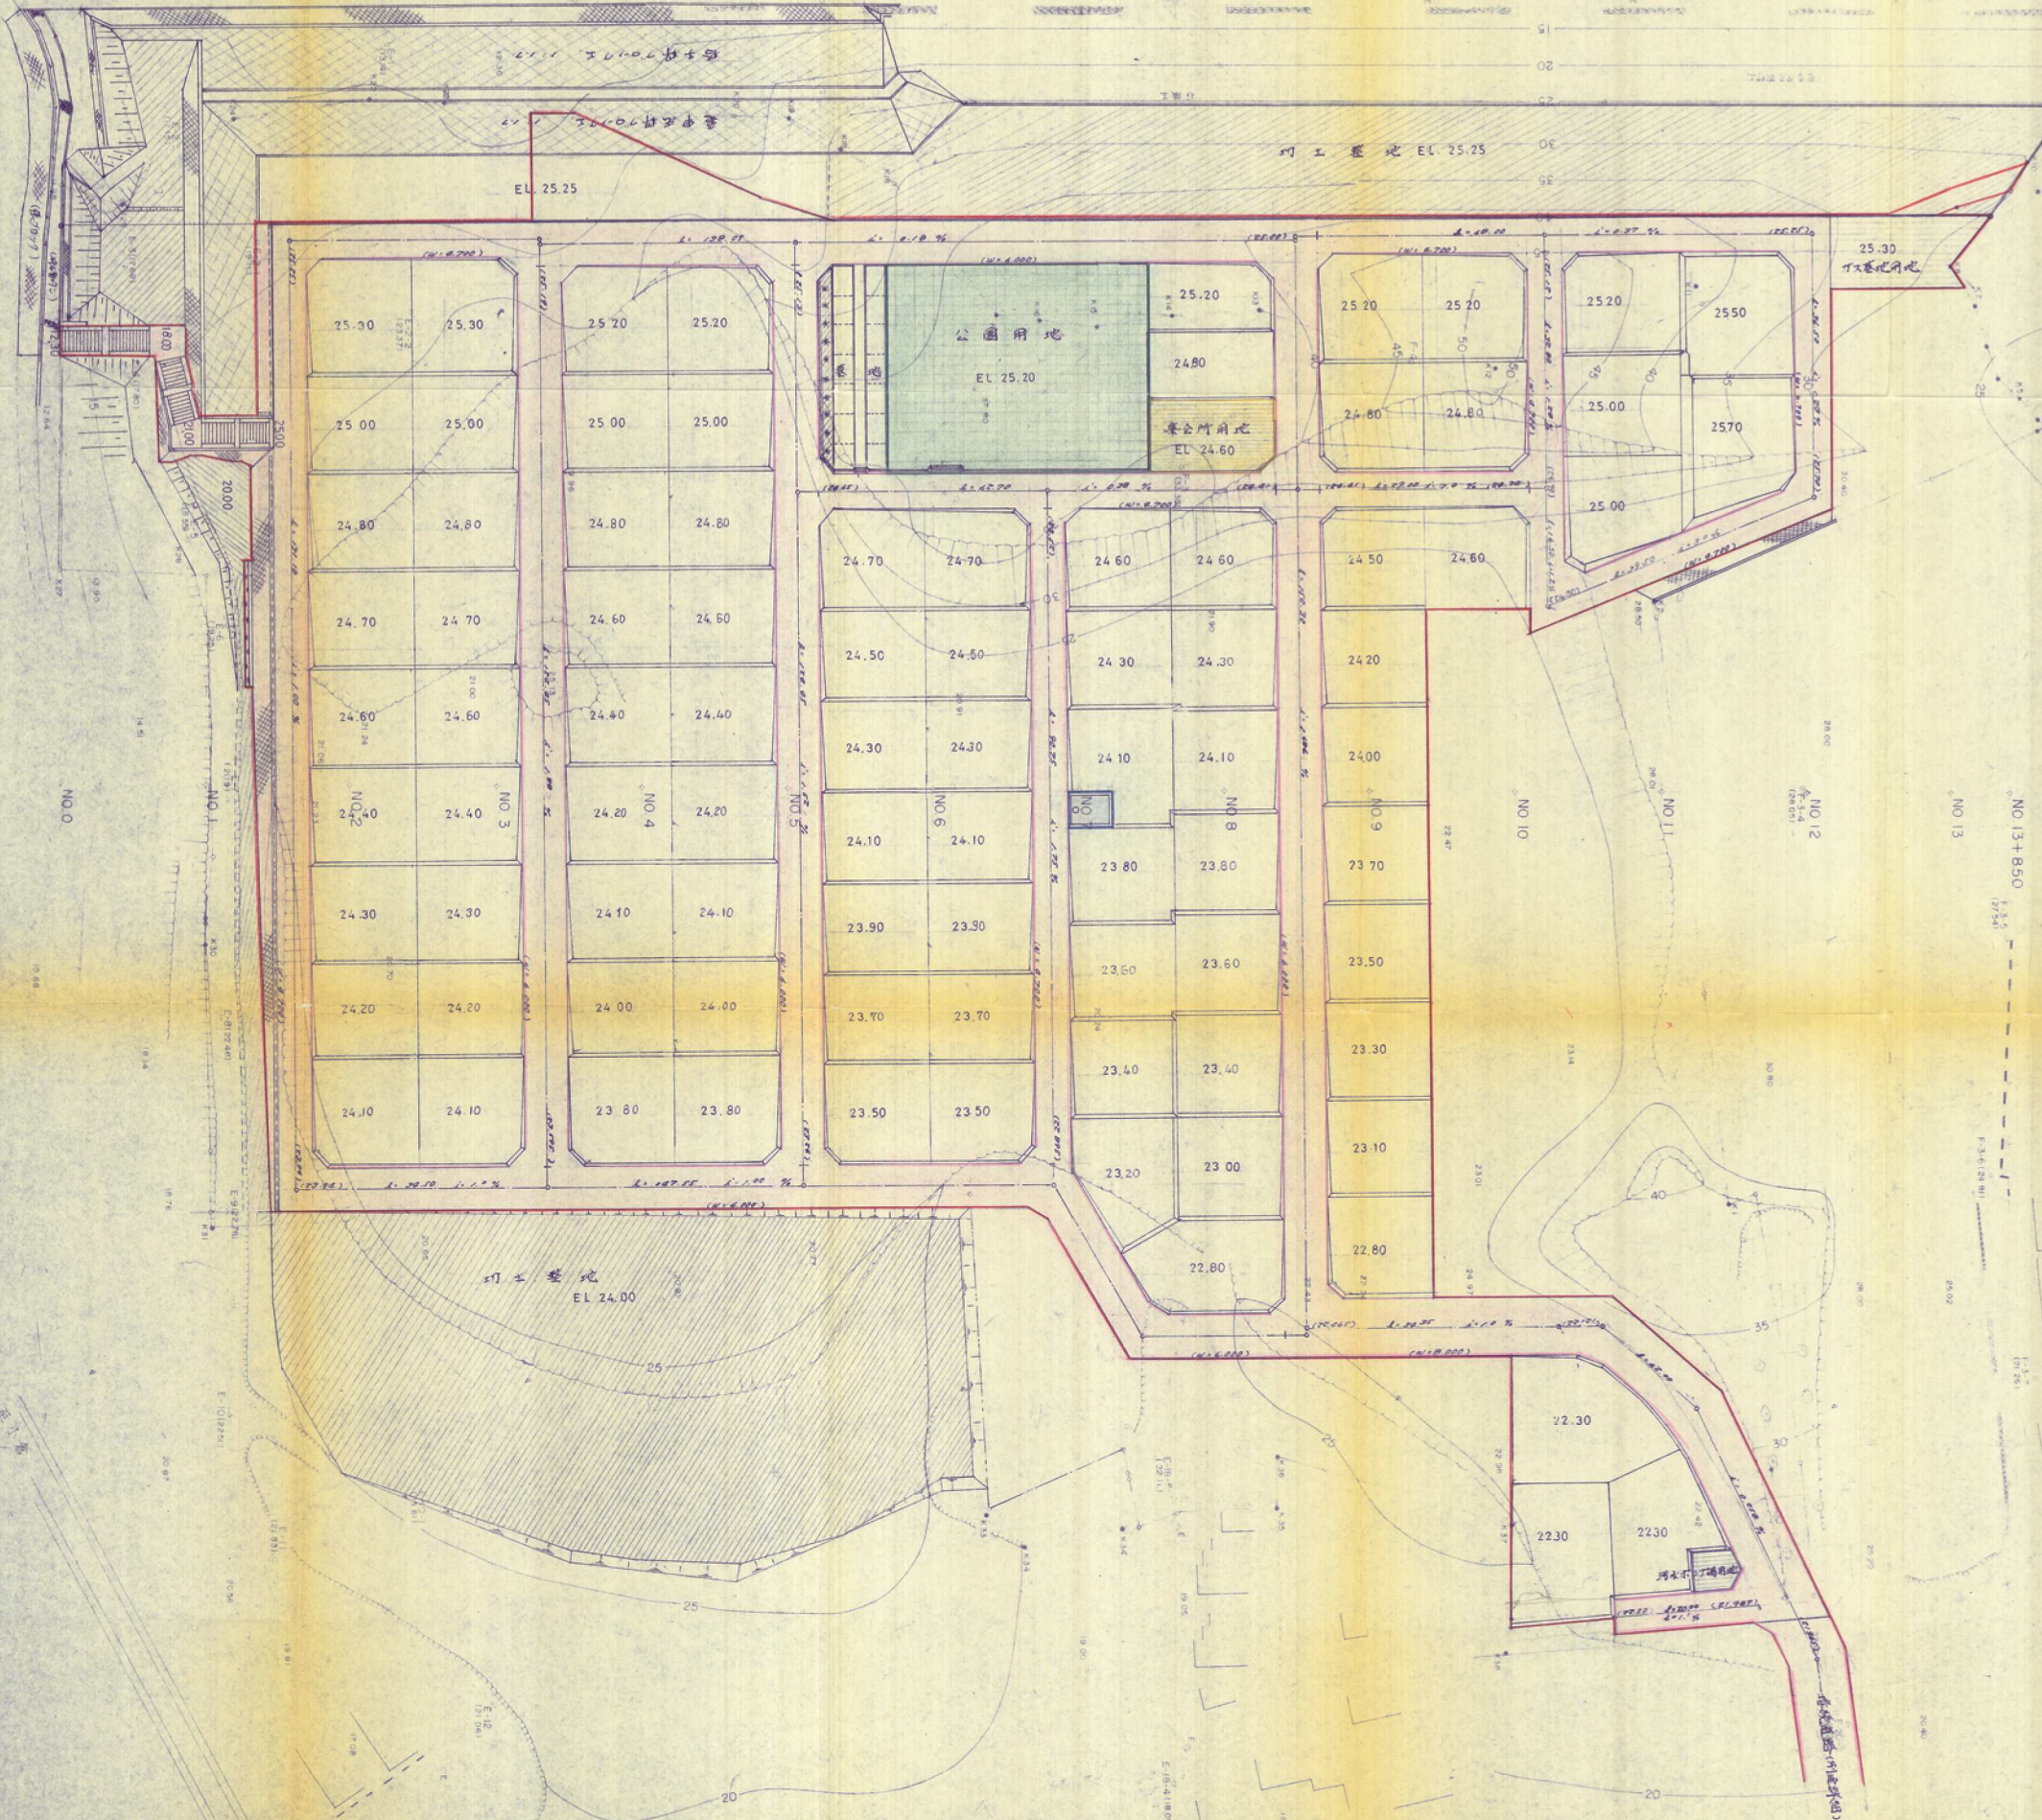

55-30

丸善石油不動産株式会社		縮尺
日豊早エスロータウン		1:500
竣工平面図		設計製図
図面番号	設計年月日	
5		
東洋建設株式会社		