


造成竣工平面图

縮尺, 1:200

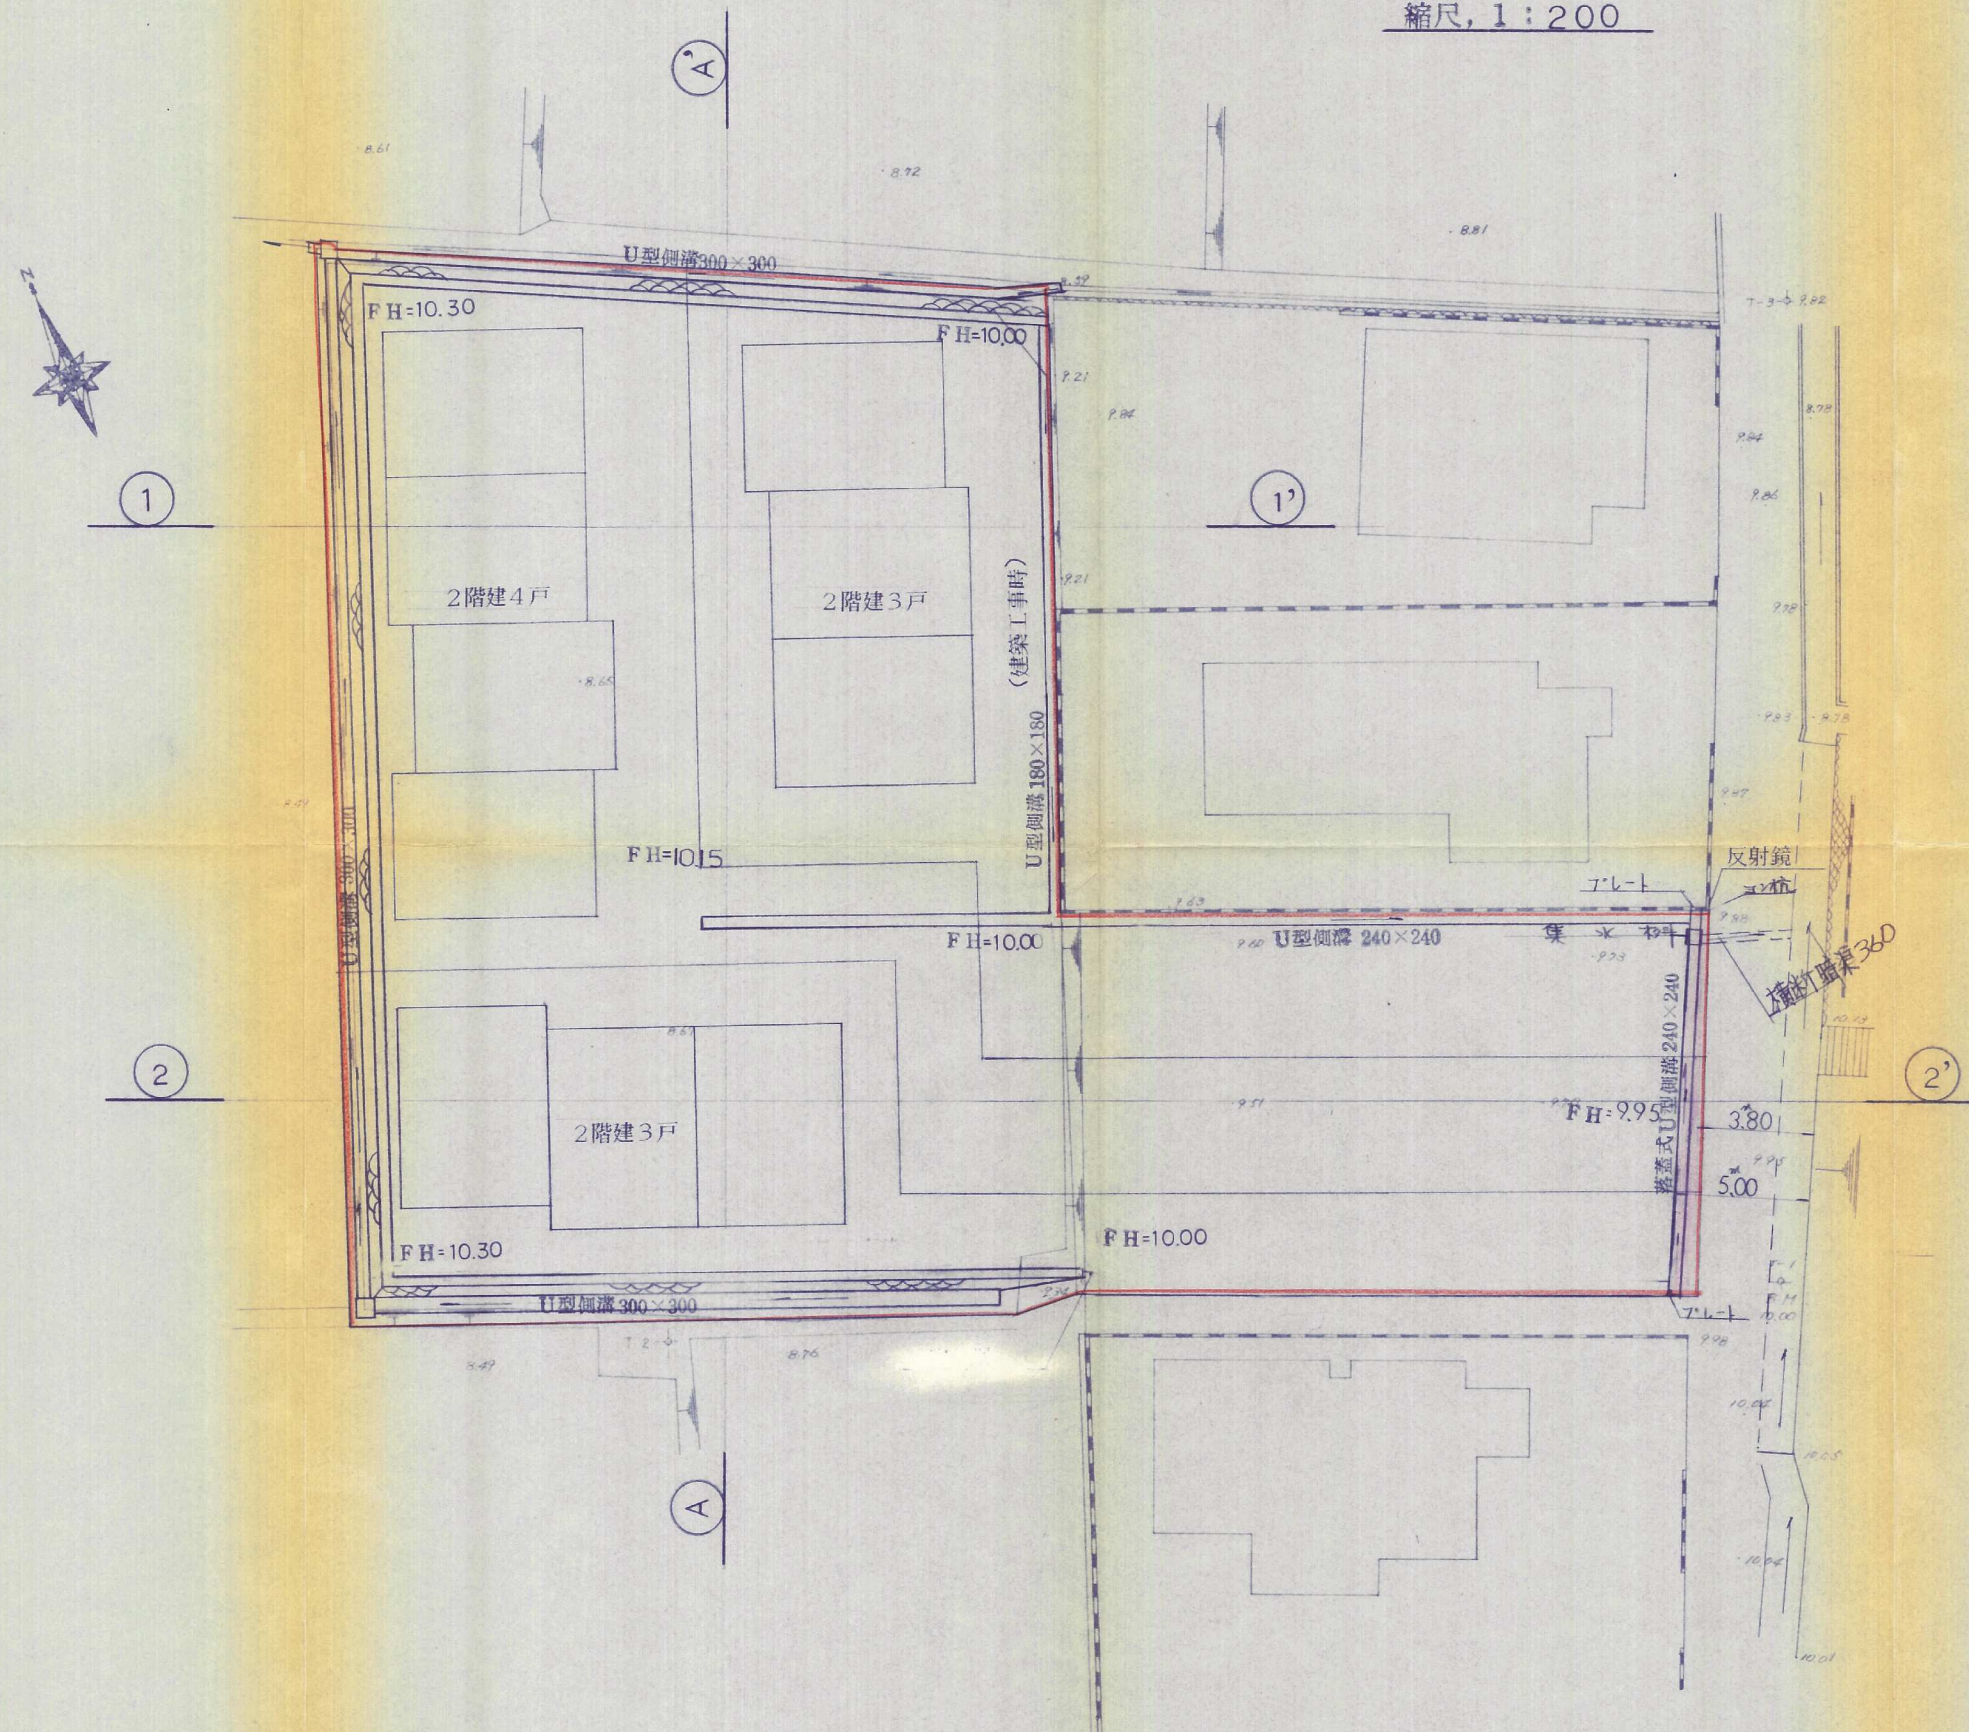

北九州市小倉北区馬場3丁目3-37
高尾設計事務所 (代) 511-4067

縮尺
1:200
設計年月日

工事名称 小倉南区田原3丁目471番地1, 2 造成工事
図面名称 造成竣工平面图

No. 4

63-70