
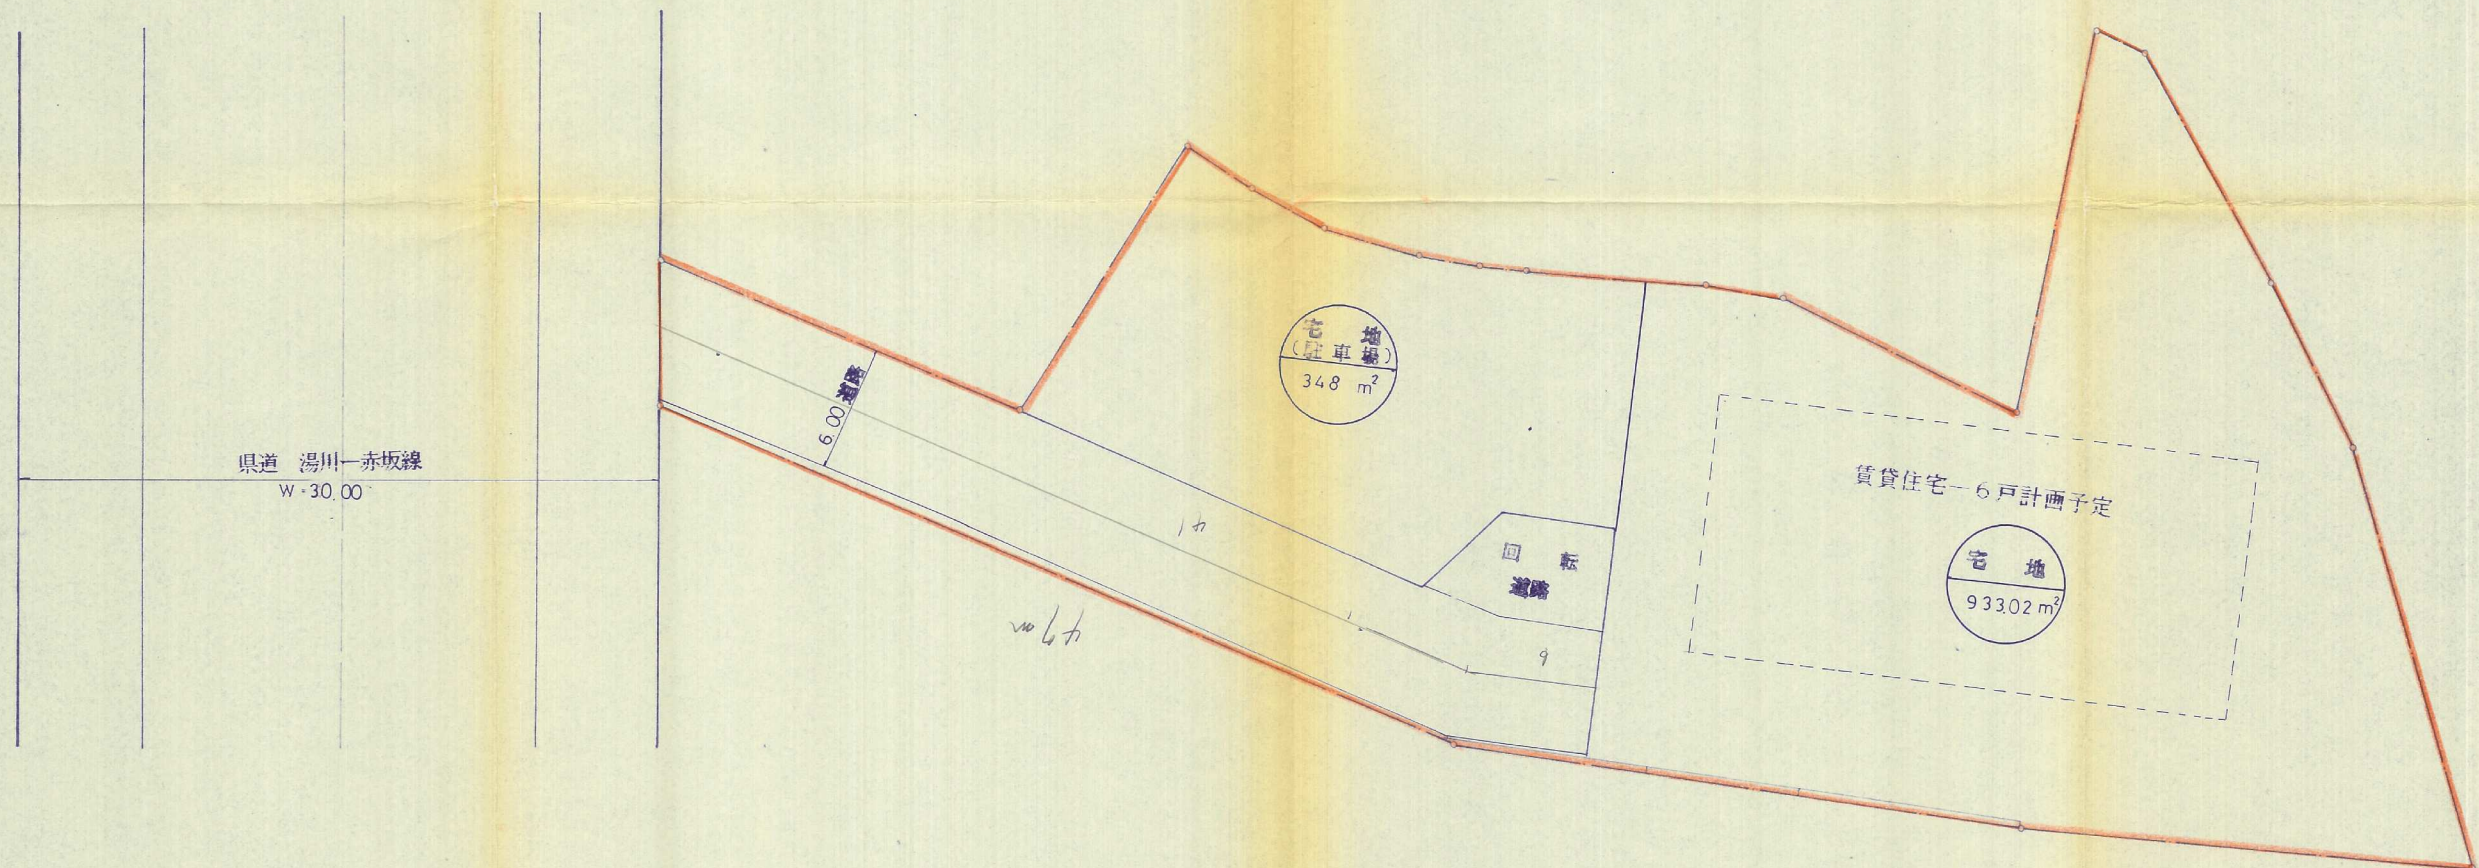


土地利用計画平面図

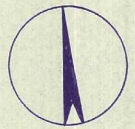

完了申請

施主	原口芳實	縮尺	1/250
開発場所	小倉南区湯川二丁目	設計図	
土地利用計画			
図面番号	設計年月日		
6	H.1.2		
施行者	藤原工務店		