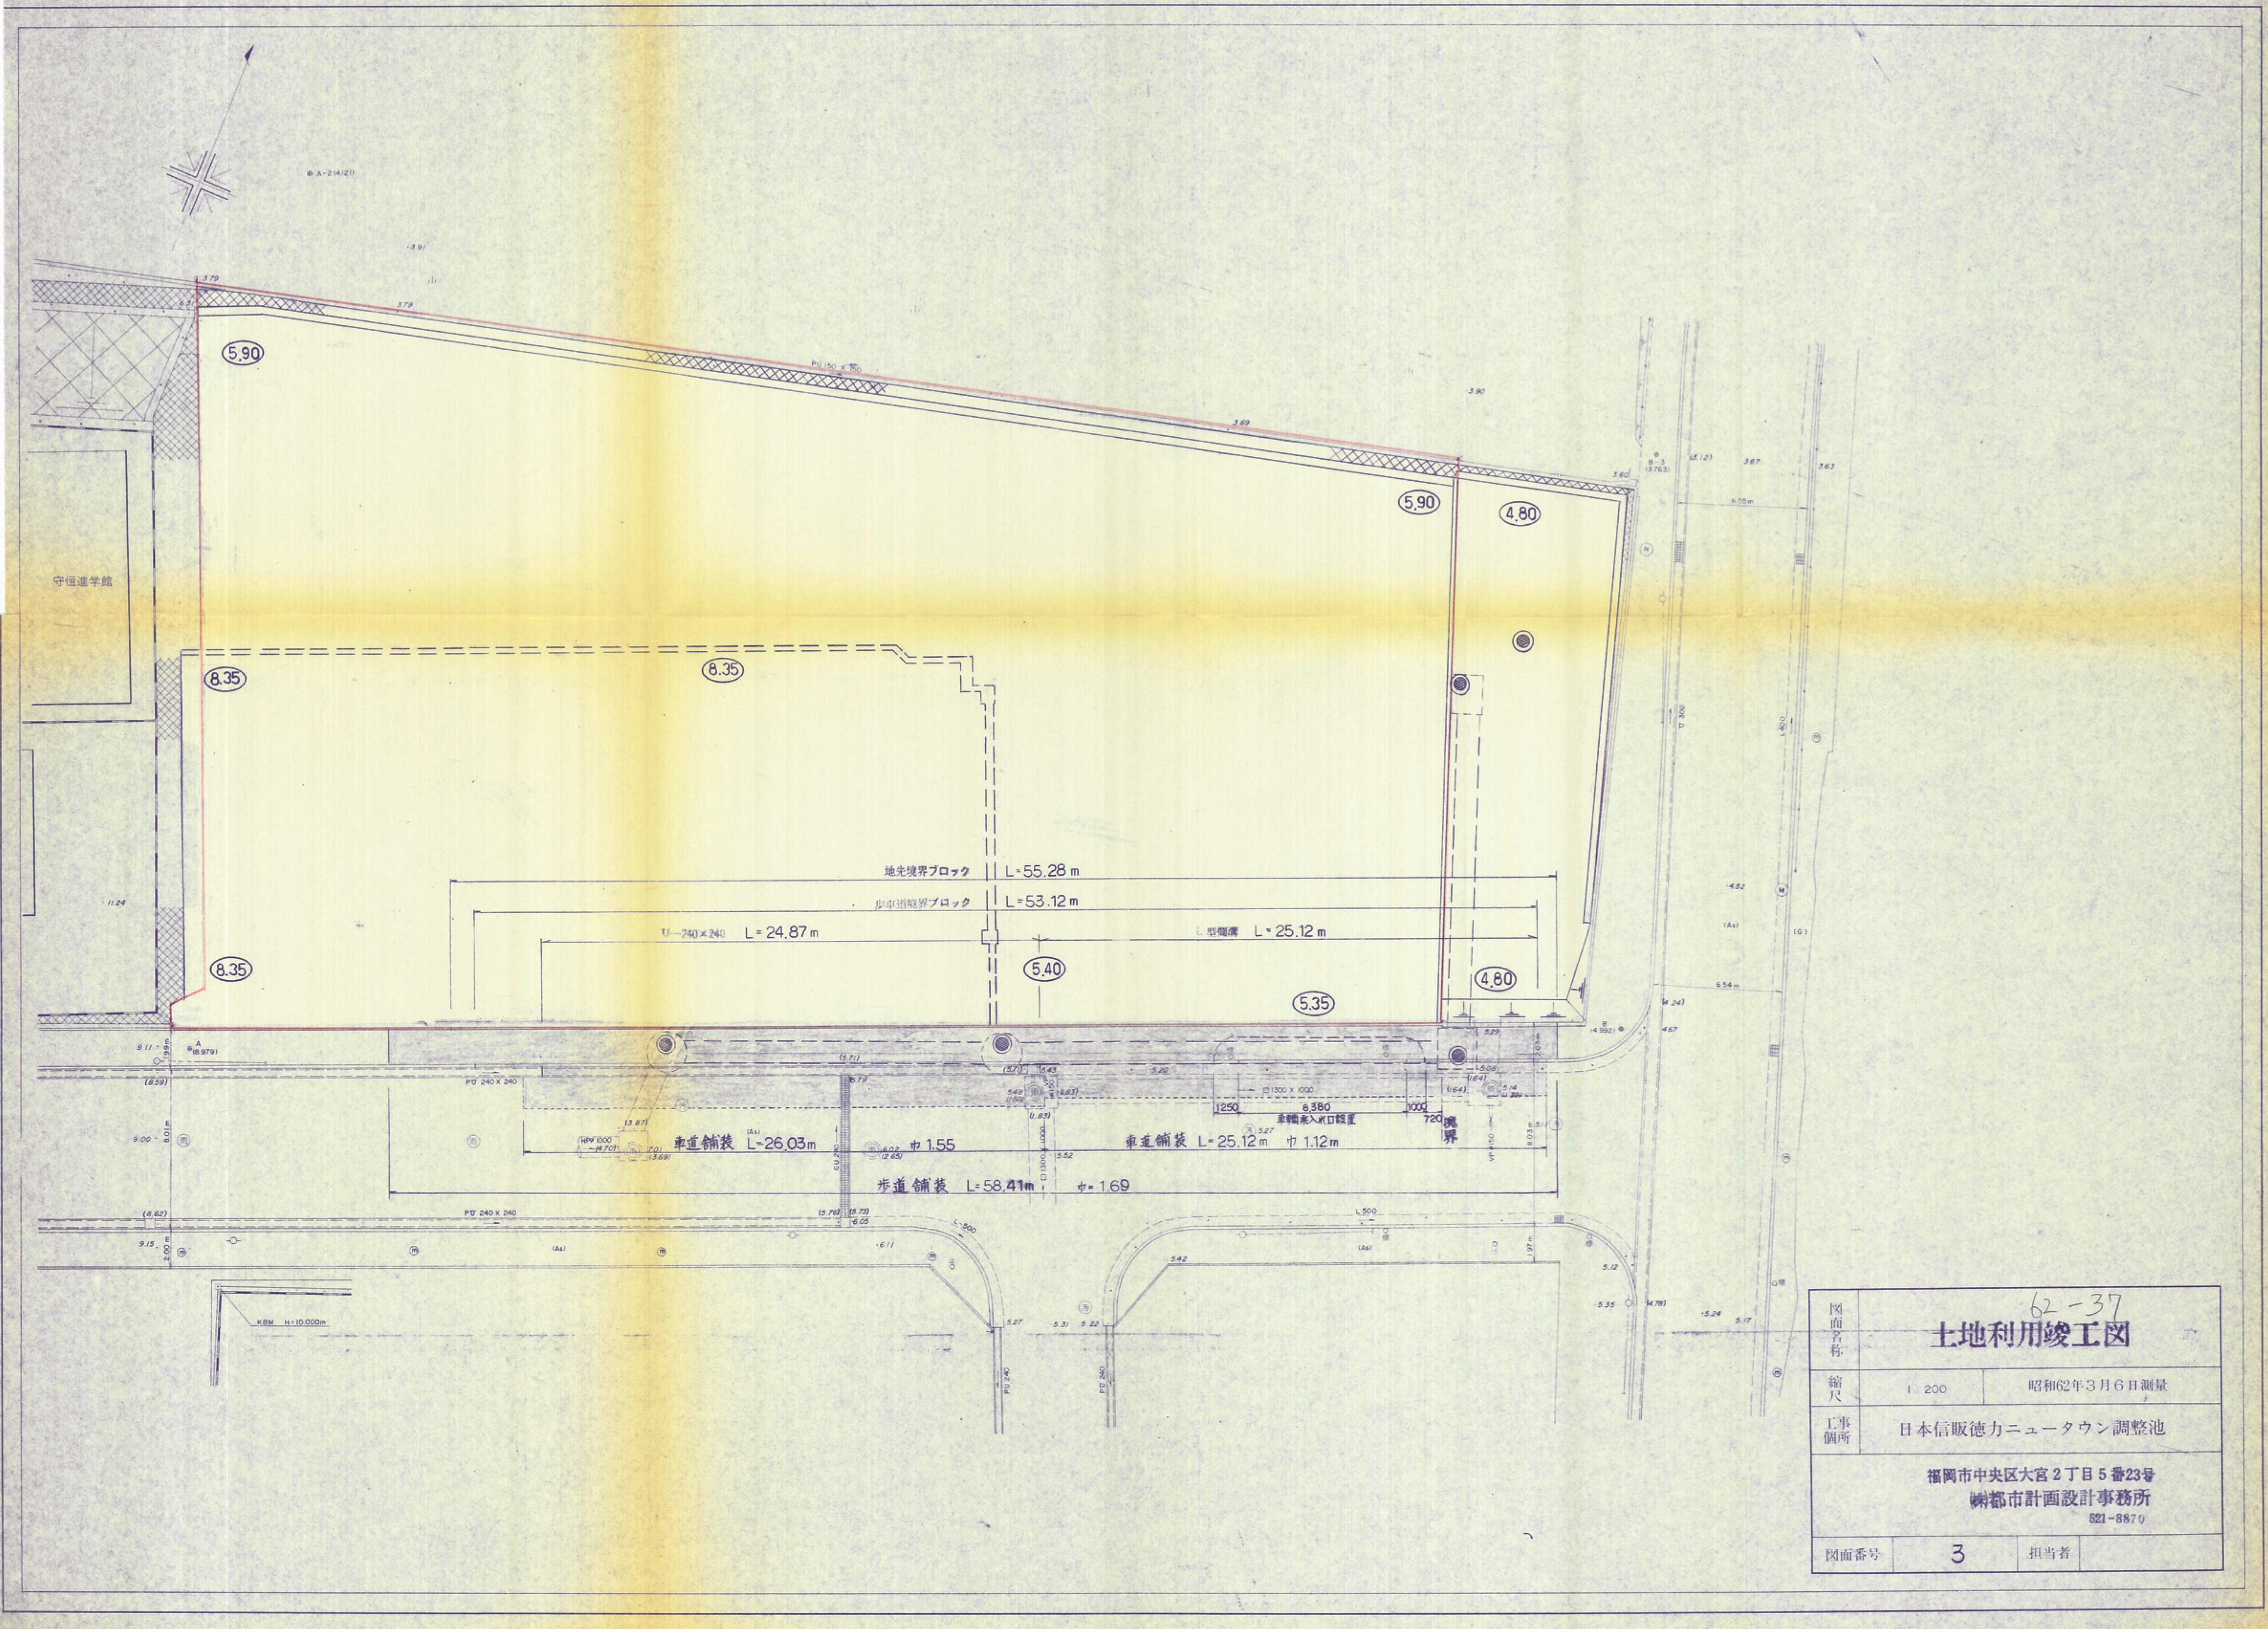
守恒進学館
5.90
5.90
4.80
8.35
8.35
8.35
5.40
5.35
4.80
PU 150 × 150
地先境界ブロック L=55.28 m
歩車道境界ブロック L=53.12 m
U-240×240 L=24.87 m
L型側溝 L=25.12 m
PU 240 X 240
□1300 X 1000
1250
8,380
1000
720
車輌乗入れ口設置
境界
車道舗装 L=26.03 m 巾 1.55
車道舗装 L=25.12 m 巾 1.12 m
歩道舗装 L=58.41 m 巾=1.69
HP⌀1000
L-500
L 500
(As)
KBM H=10.000 m

62-37

図面名称	土地利用竣工図	
縮尺	1：200	昭和62年３月６日測量
工事個所	日本信販徳力ニュータウン調整池	

福岡市中央区大宮２丁目５番23号
㈱都市計画設計事務所
521-8870

図面番号	3	担当者	